

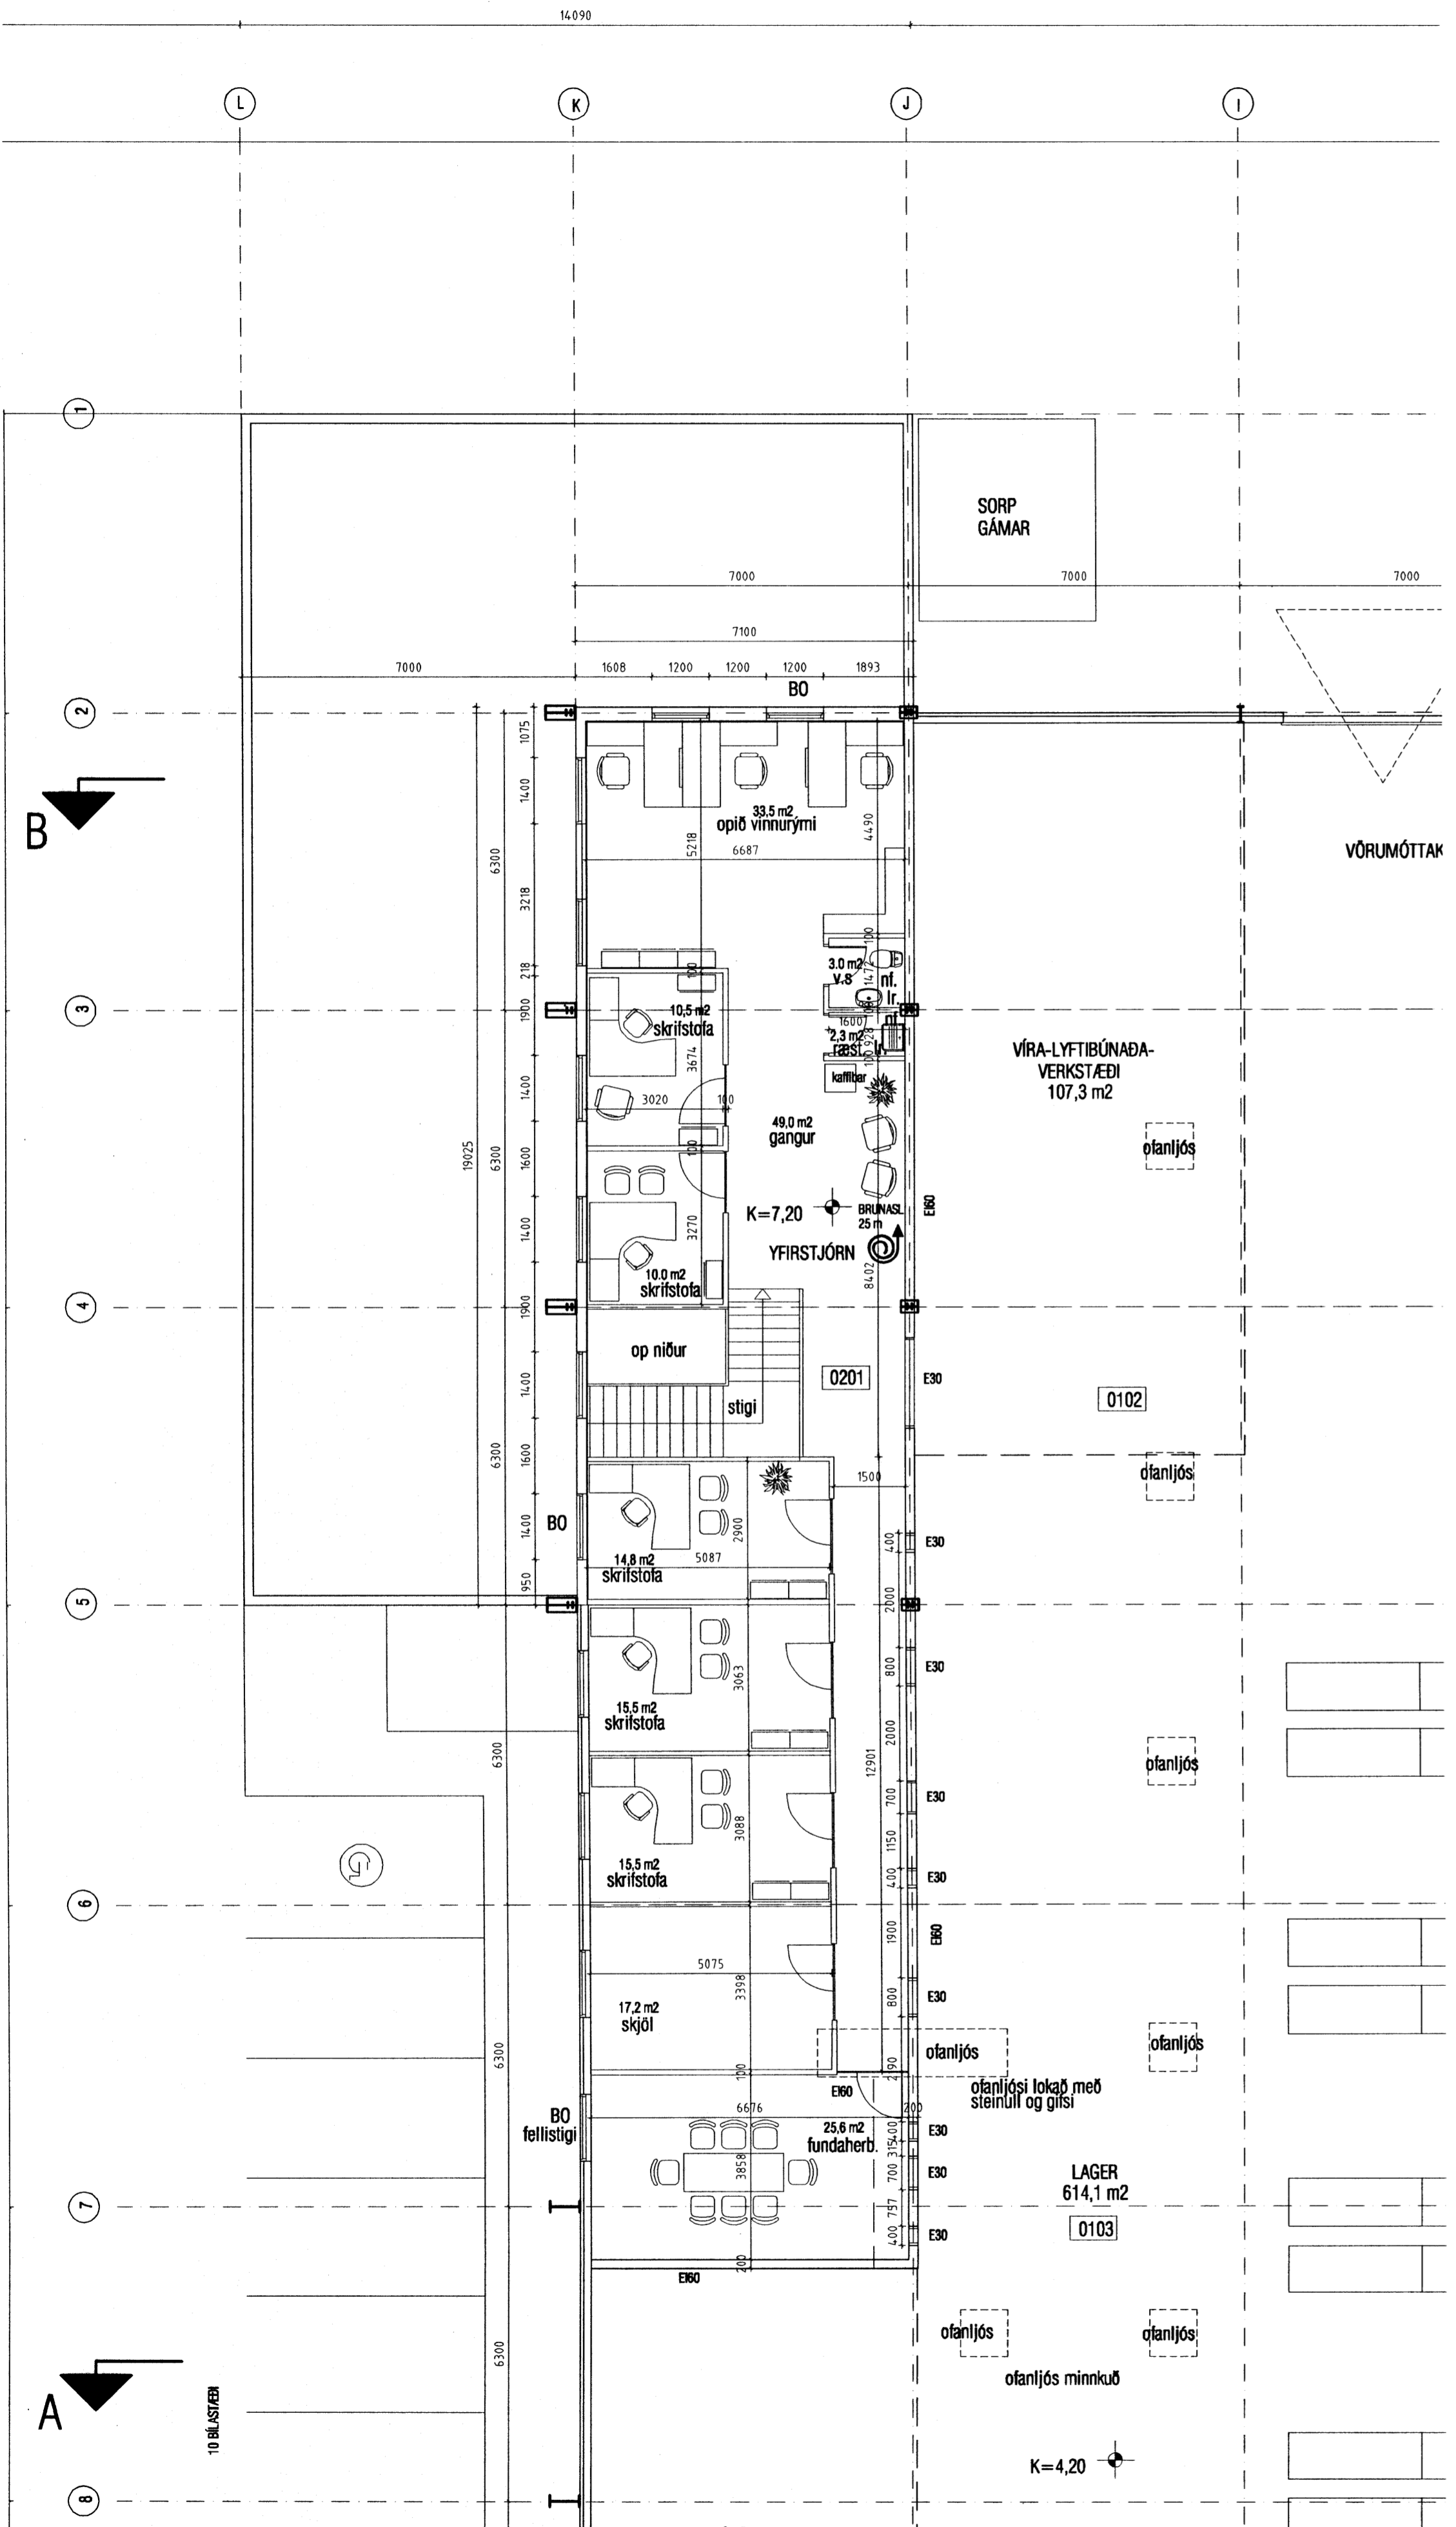



KP

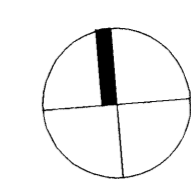

grunnmynd 2. hæð m 1:100

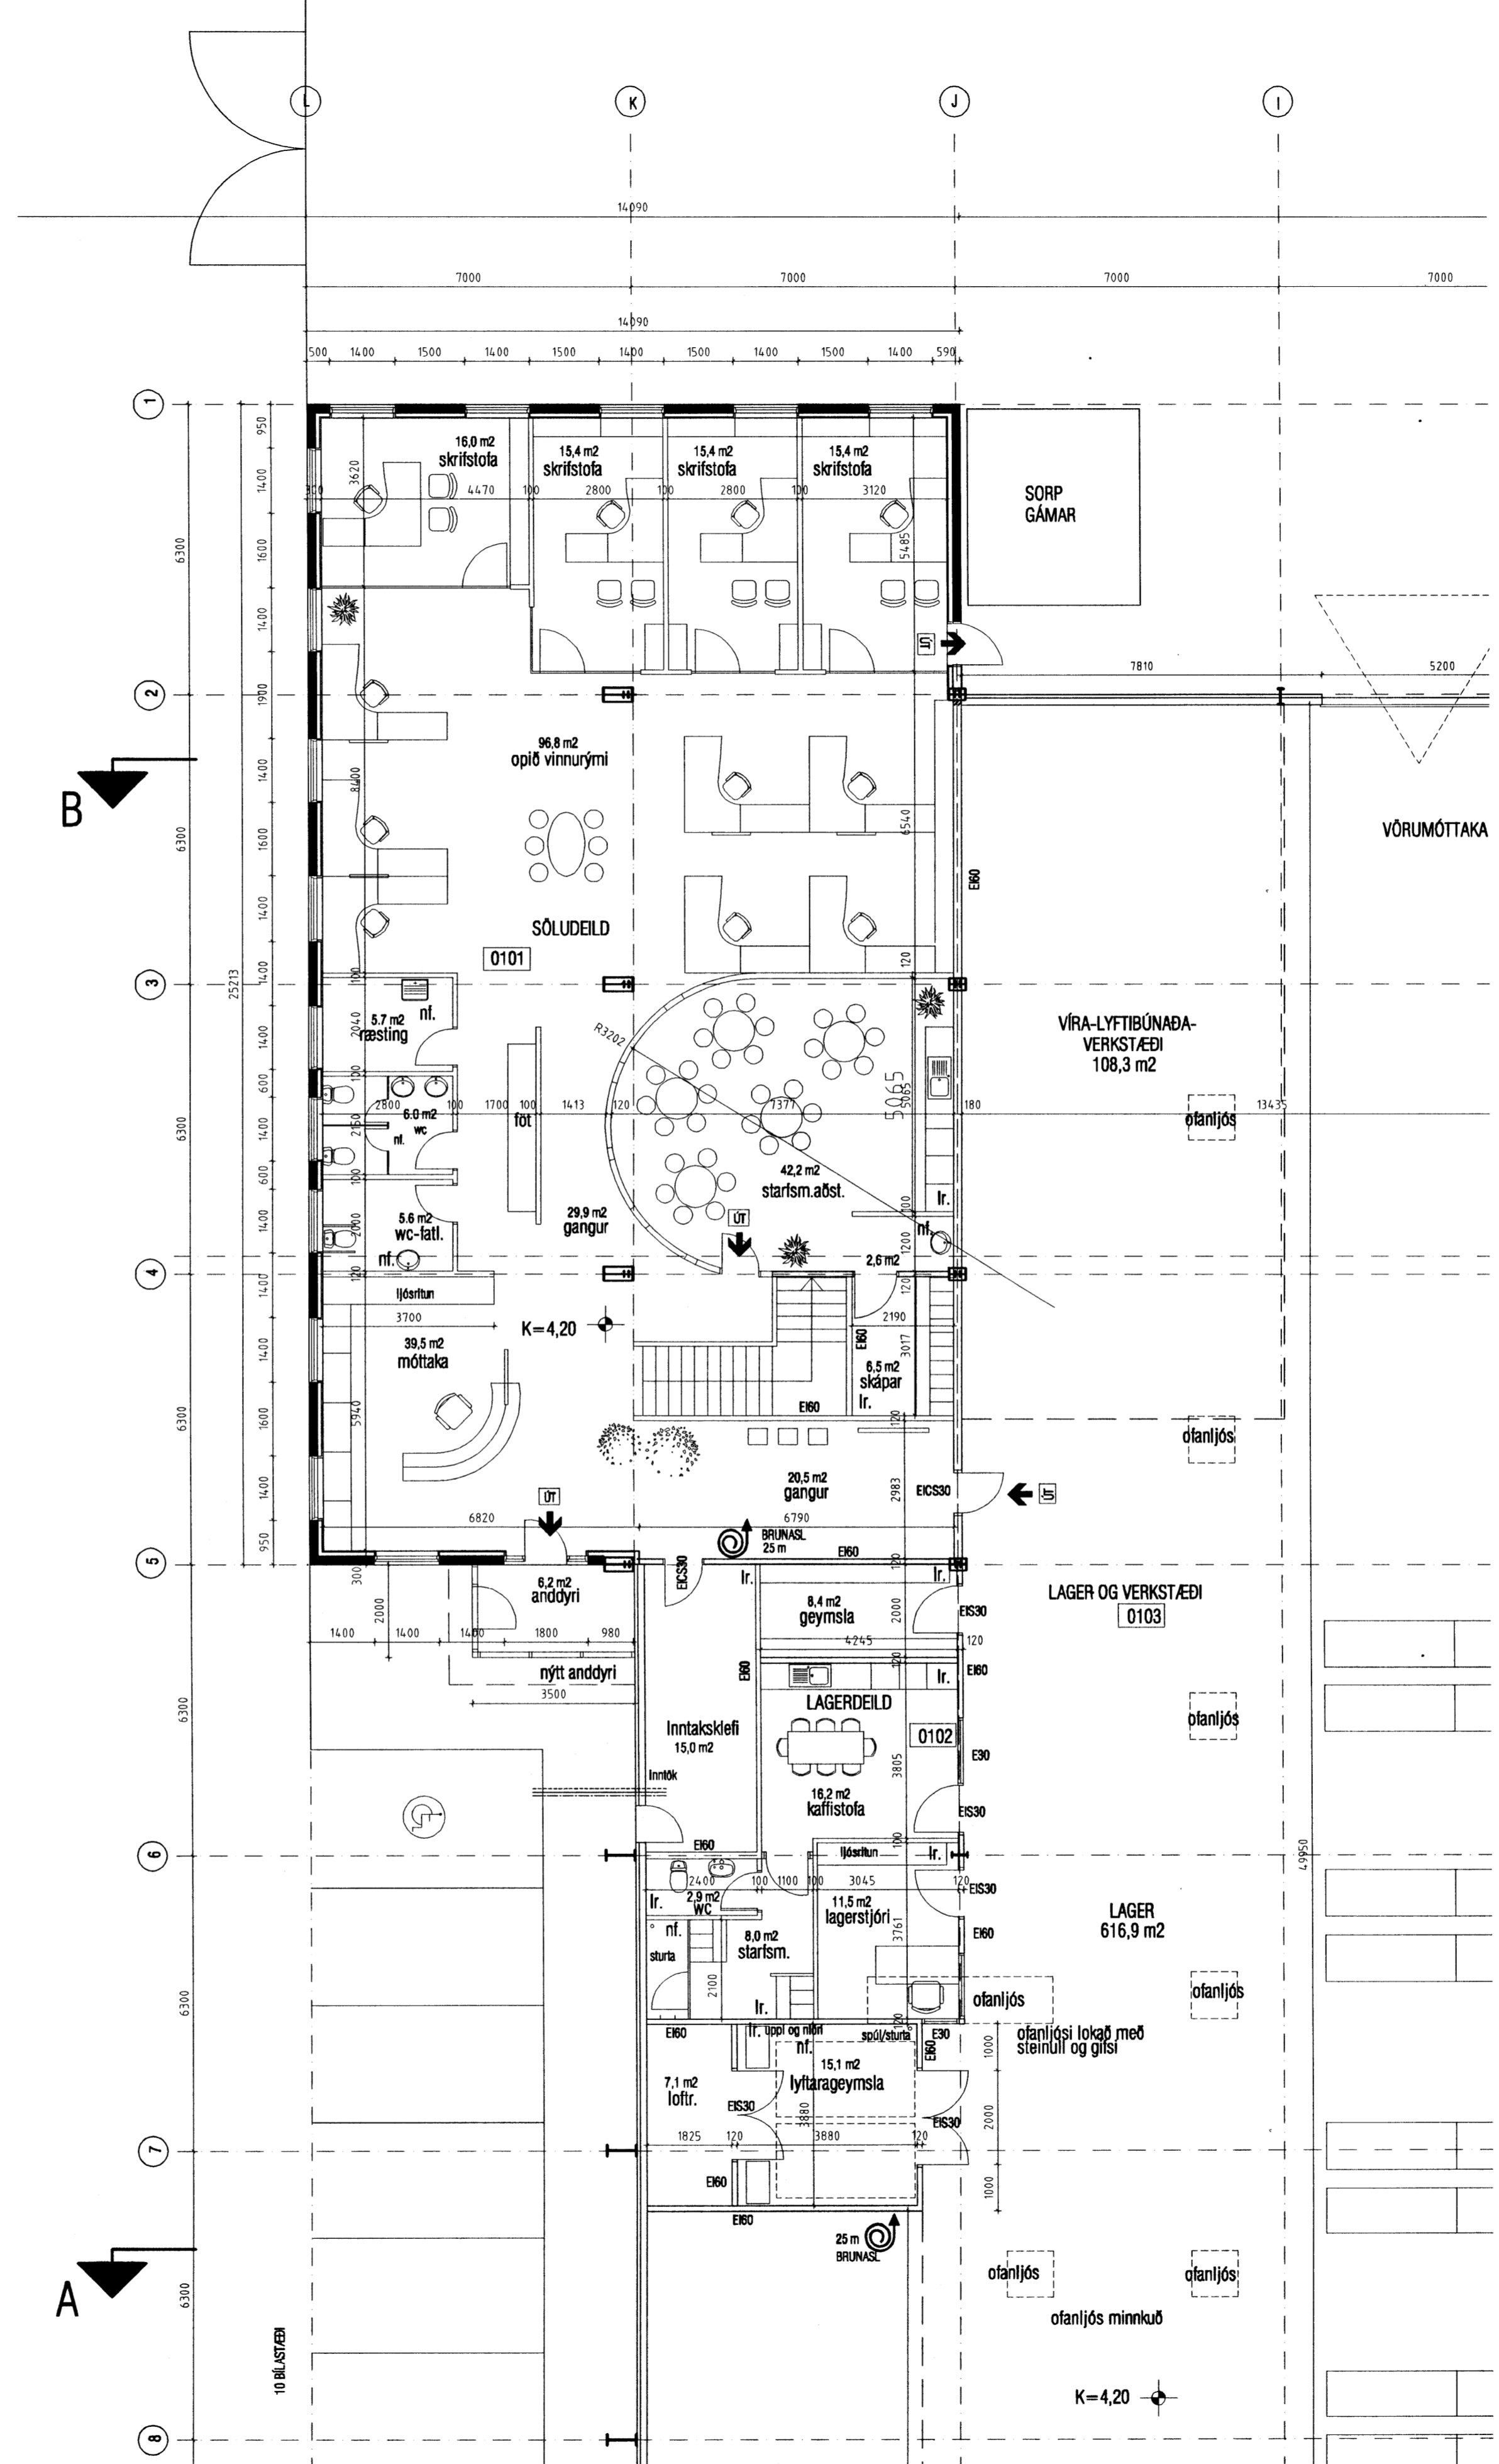

grunnmynd 1. hæð m 1:100

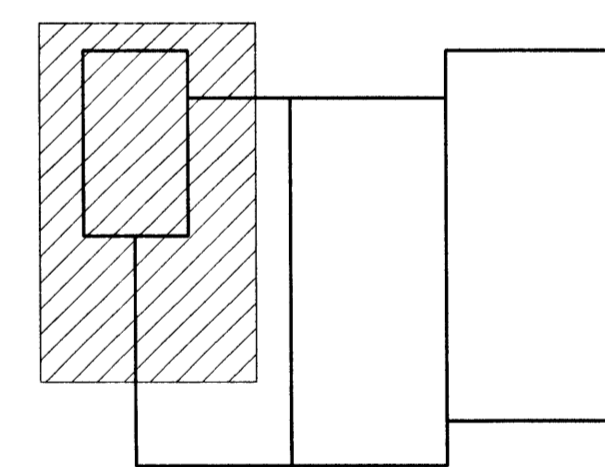

5/10.05
KP

BREYTINGAR:
 03.10.2005 Nýtt anddyri (7,0 m²) að sunnan og ný hurð að norðan. Milli loft sétt yfir inntaksklefa og þar koma tvær skrifstofur og fundarherbergi kemur yfir lyftarageymslu. Fjórir nýjrir gluggar á 2. hæð að vestan. Lofttræsklefi aftan við lyftarageymslu á 1. hæð vestanmegin. Oplifjós í lager minnkuð og eða lokað. Staðsetning brunaslagna breytt.

SKÝRINGAR:
 Hús hannað af Vektor árið 1999

ÍSFELL - ÓSEYRARBRAUT 28

Anna Margrét Hauksdóttir arkitekt: kt. 120865 - 3169
 Anton Óm Brynjarsson verkfræðingur: kt. 270559 - 7199
 Fanney Hauksdóttir arkitekt: kt. 170561 - 7249
 Haukur Haraldsson tæknifræðingur: kt. 260938 - 2079

AVH Arkitektúr-Verkfæði-Hönnun
 Adeluppdráttur Grunnmynd 1. og 2. hæð
 Dagsetning: 10.08.2005
 Mælikvarði: 1:100/A1
 Teiknaði: AMH
 Yfirfarildi: _____
 Breyting: _____

A 107

HEILBRIGÐISEFTIRLIT
 HAFNARFJÁRDAR-
 OG KÓPAVOGGSVALDIS
 Gagnatogi 1-20
5/10.05