


*Handwritten signature*

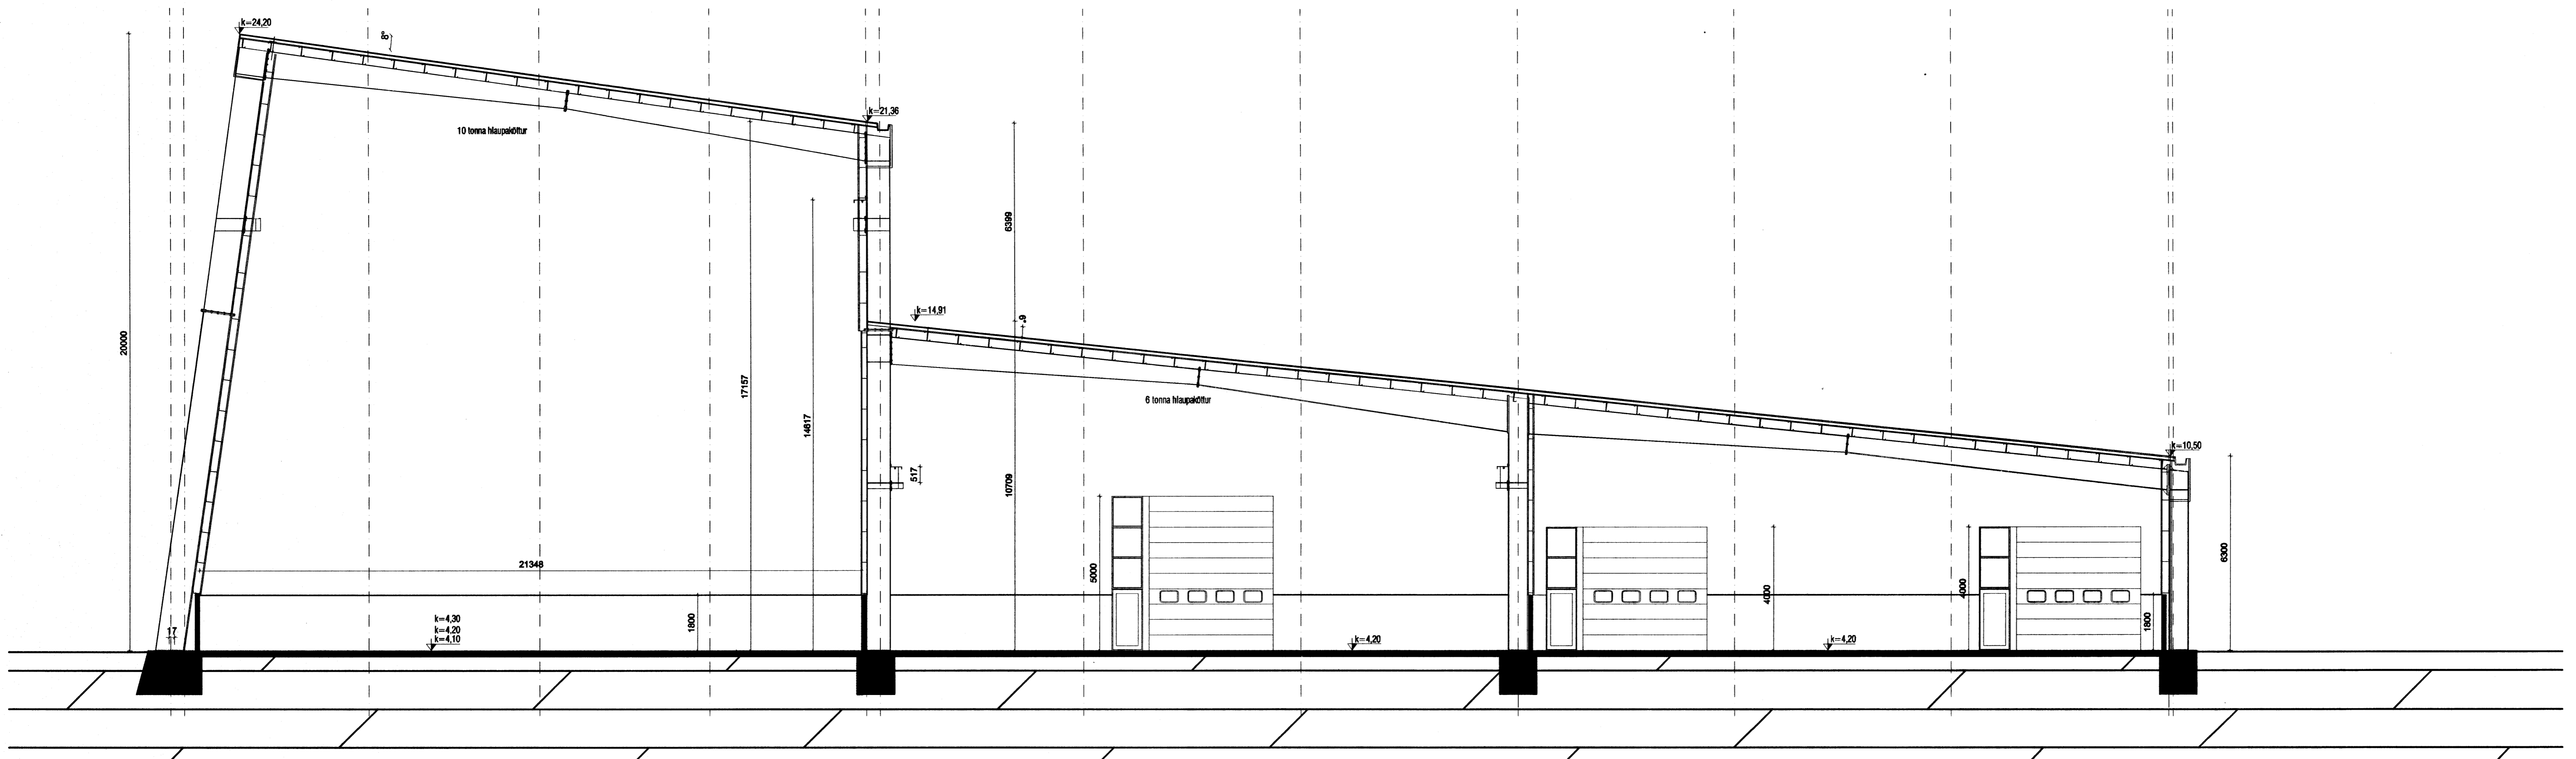

snið A-A m 1:100

*Handwritten notes:*  
Slið 05  
Stökkvirk höfnuborgarsvæðisins bs.  
OK.

**BREYTINGAR:**  
03.10.2005 Nýtt anddyri (7,0 m<sup>2</sup>) að sunnan og ný hurð að norðan. Milliloft sett yfir Inntaksklefa og þar koma tvær skrifstofur og fundarherbergi kemur yfir lyftaragæmslu. Fjórir nýir gluggar á 2. hæð að vestan. Loftþæsklefi aftan við lyftaragæmslu á 1. hæð vestanmegin. Ofanljós í læger minnkuð og/eða lokað. Staðsetning brunaslængna breyt.

**SKÝRINGAR:**  
HÚS HANNAÐ AF VEKTOR ÁRIÐ 1999

**ÍSFELL - ÓSEYRARBRAUT 28**

Anna Margrét Hauksdóttir arkitekt. kt. 120865 - 3169  
Anton Óm Brynjarsson verkfræðingur. kt. 270559 - 7199  
Fanney Hauksdóttir arkitekt. kt. 170561 - 7249  
Haukur Haraldsson tæknifræðingur. kt. 260938 - 2079

*Handwritten signature*

**AVH** ARKITEKTÚR-VERKFRÆÐI-HÖNNUN  
Aðaluppdráttur  
Snið A-A  
Dagsetning: 10.08.2005  
Mælikvarði: 1:100/A1  
Teiknað: AMH  
Yfirfarlað: \_\_\_\_\_  
Breyting: \_\_\_\_\_  
**A 108**