


*KJP*

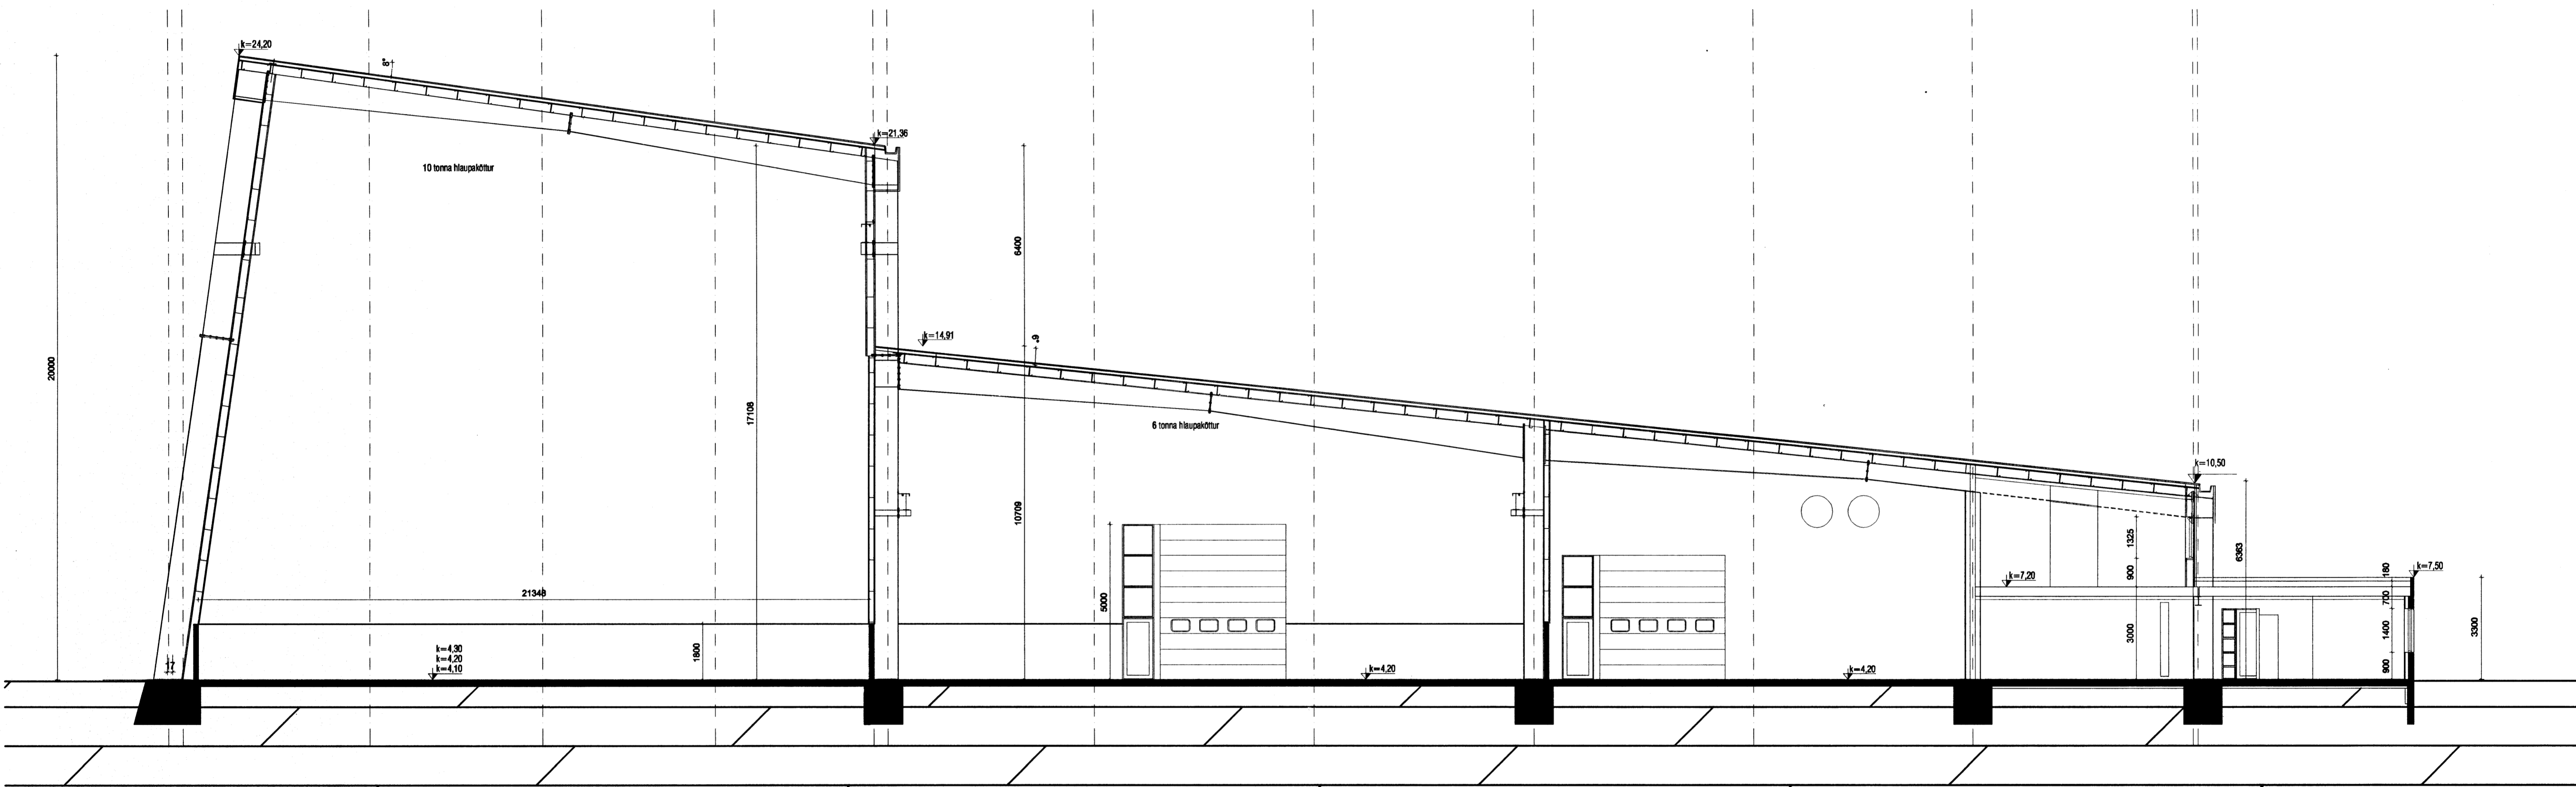

snið B-B m 1:100

*Stjórn  
Skipting  
E.P.*

**BREYTINGAR:**

03.10.2005 Nýtt anddyri (7,0 m<sup>2</sup>) að sunnan og ný hurð að norðan. Milliloft sett yfir inntaksklefa og þar koma tvær skrifstofur og fundarherbergi kemur yfir lyftageymslu. Fjórúf nýjir gluggar á 2. hæð að vestan. Loftfræskiloft áttan við lyftageymslu á 1. hæð vestanmeð. Ofanljós í lager minnkuð og/óla lokað. Staðsetning brunaslengna breytt.

**SKÝRINGAR:**

HÚS HANNAÐ AF VEKTOR ÁRIÐ 1999

**ÍSFELL - ÓSEYRARBRAUT 28**

Anna Mergret Hauksdóttir arkitekt - kt. 120885 - 3169  
Anton Örn Brynjarsson verkfræðingur - kt. 270559 - 7199  
Fanney Hauksdóttir arkitekt - kt. 170561 - 7249  
Haukur Haraldsson tæknifræðingur - kt. 260938 - 2079

*Ávott*

**AVH**  
ARKITEKTÚR · VERKFRÆÐI · HÖNNUN

Dagsetning: 10.08.2005  
Mælikvarði: 1:100/A1  
Tilknað: AMH  
Yfirfarð: \_\_\_\_\_  
Breyting: \_\_\_\_\_

**A 109**