


Útlit suður mkv 1:100

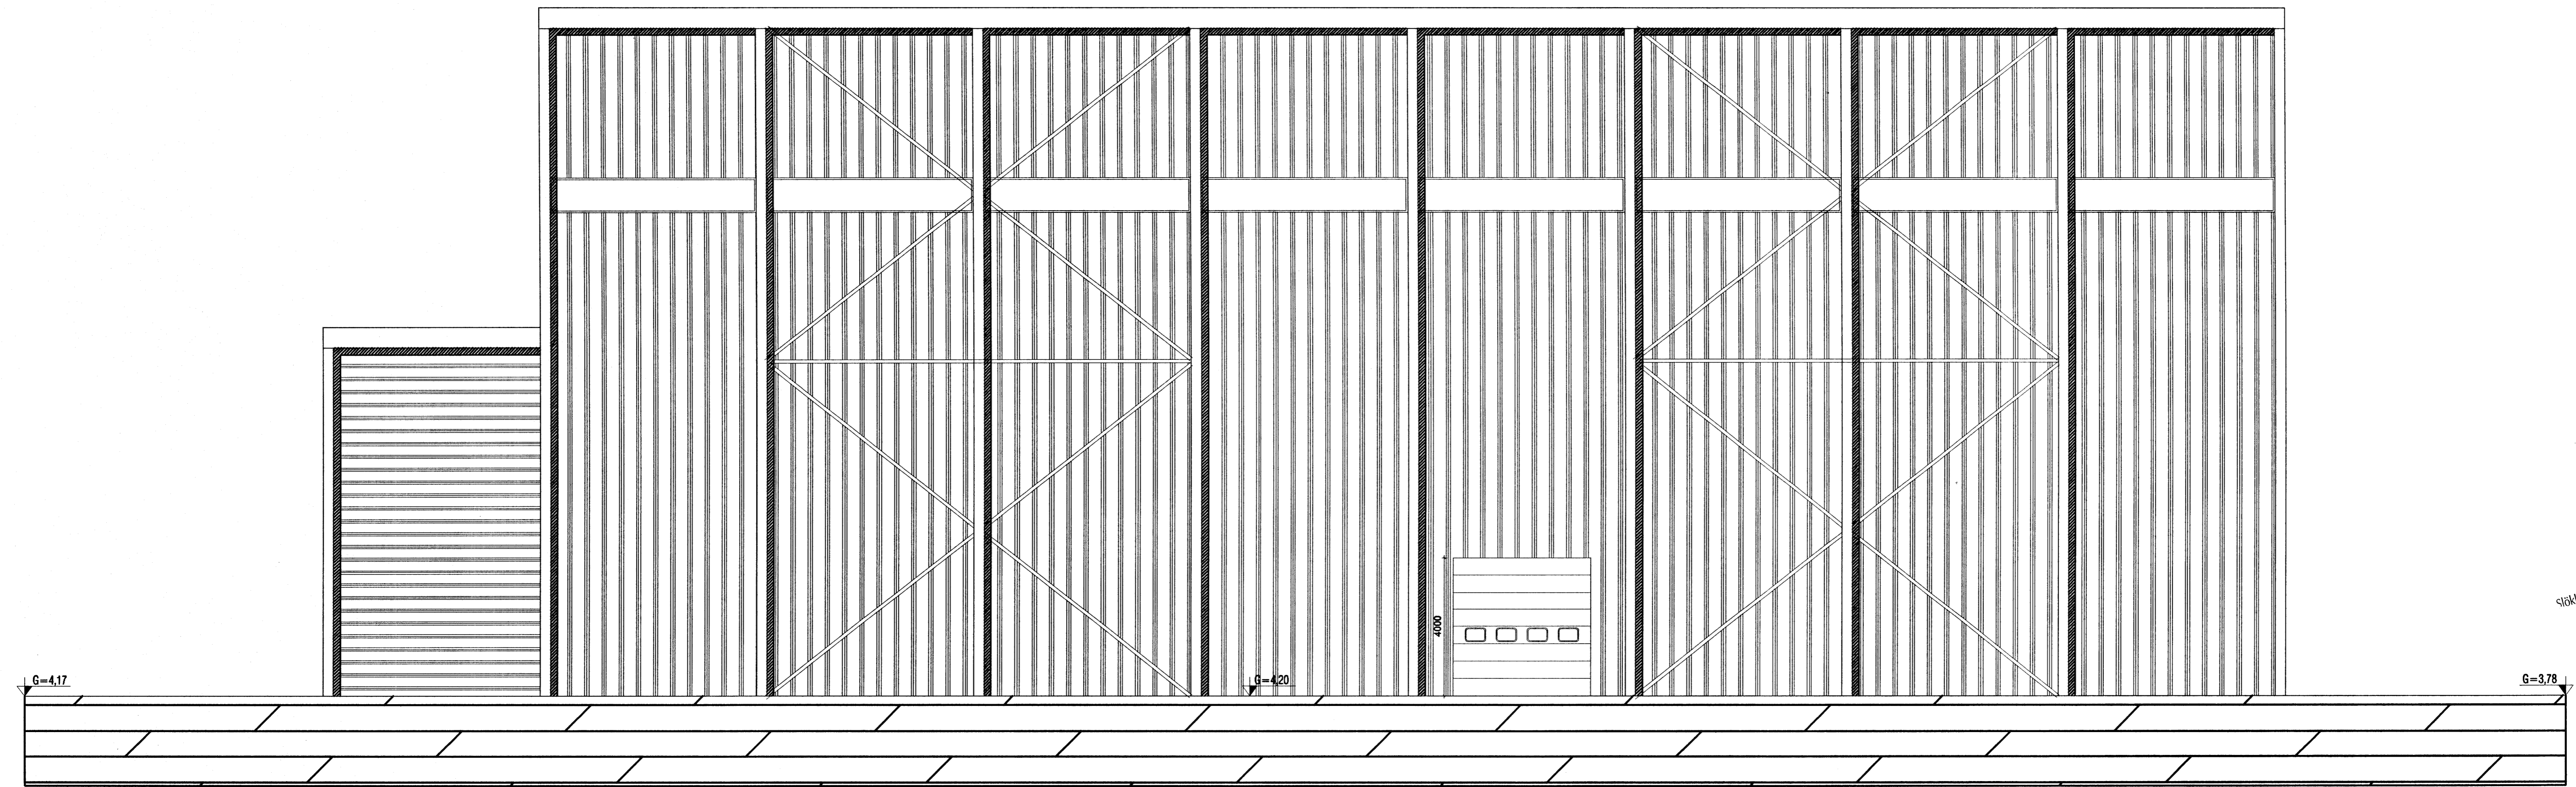

Útlit austur mkv 1:100

BREYTINGAR:
 03.10.2005 Nýtt anddyri (7,0 m²) að sunnan og ný hurð að norðan. Milliloft sett yfir inntaksklefa og þar koma tvær skrifstofur og fundarherbergi kemur yfir lyftarageymslu. Fjórir nýjir gluggar á 2. hæð að vestan. Lofttræsiklefi aftan við lyftarageymslu á 1. hæð vestanmegin. Ofanljós í lager minnkuð og leða lokuð. Staðsetning brunaslengna breytt.

SKÝRINGAR:
 HÚS HANNAÐ AF VEKTOR ÁRÍÐ 1999

ÍSFELL - ÓSEYRARBRAUT 28

Anna Margrét Hauksdóttir arkitekt · kt. 120665 - 3169
 Anton Órn Brynjarsson verkfræðingur · kt. 270559 - 7199
 Fanney Hauksdóttir arkitekt · kt. 170561 - 7249
 Haukur Haraldsson tæknifræðingur · kt. 260938 - 2079

AVH Aðaluppdráttur Útlit
 ARKITEKTÚR · VERKFRÆÐI · HÖNNUN

Dagsetning: 10.08.2005
 Mællkvarði: 1:100/A1
 Tolknað: AMH
 Yfirfaríð: _____
 Breyting: _____

A 110