
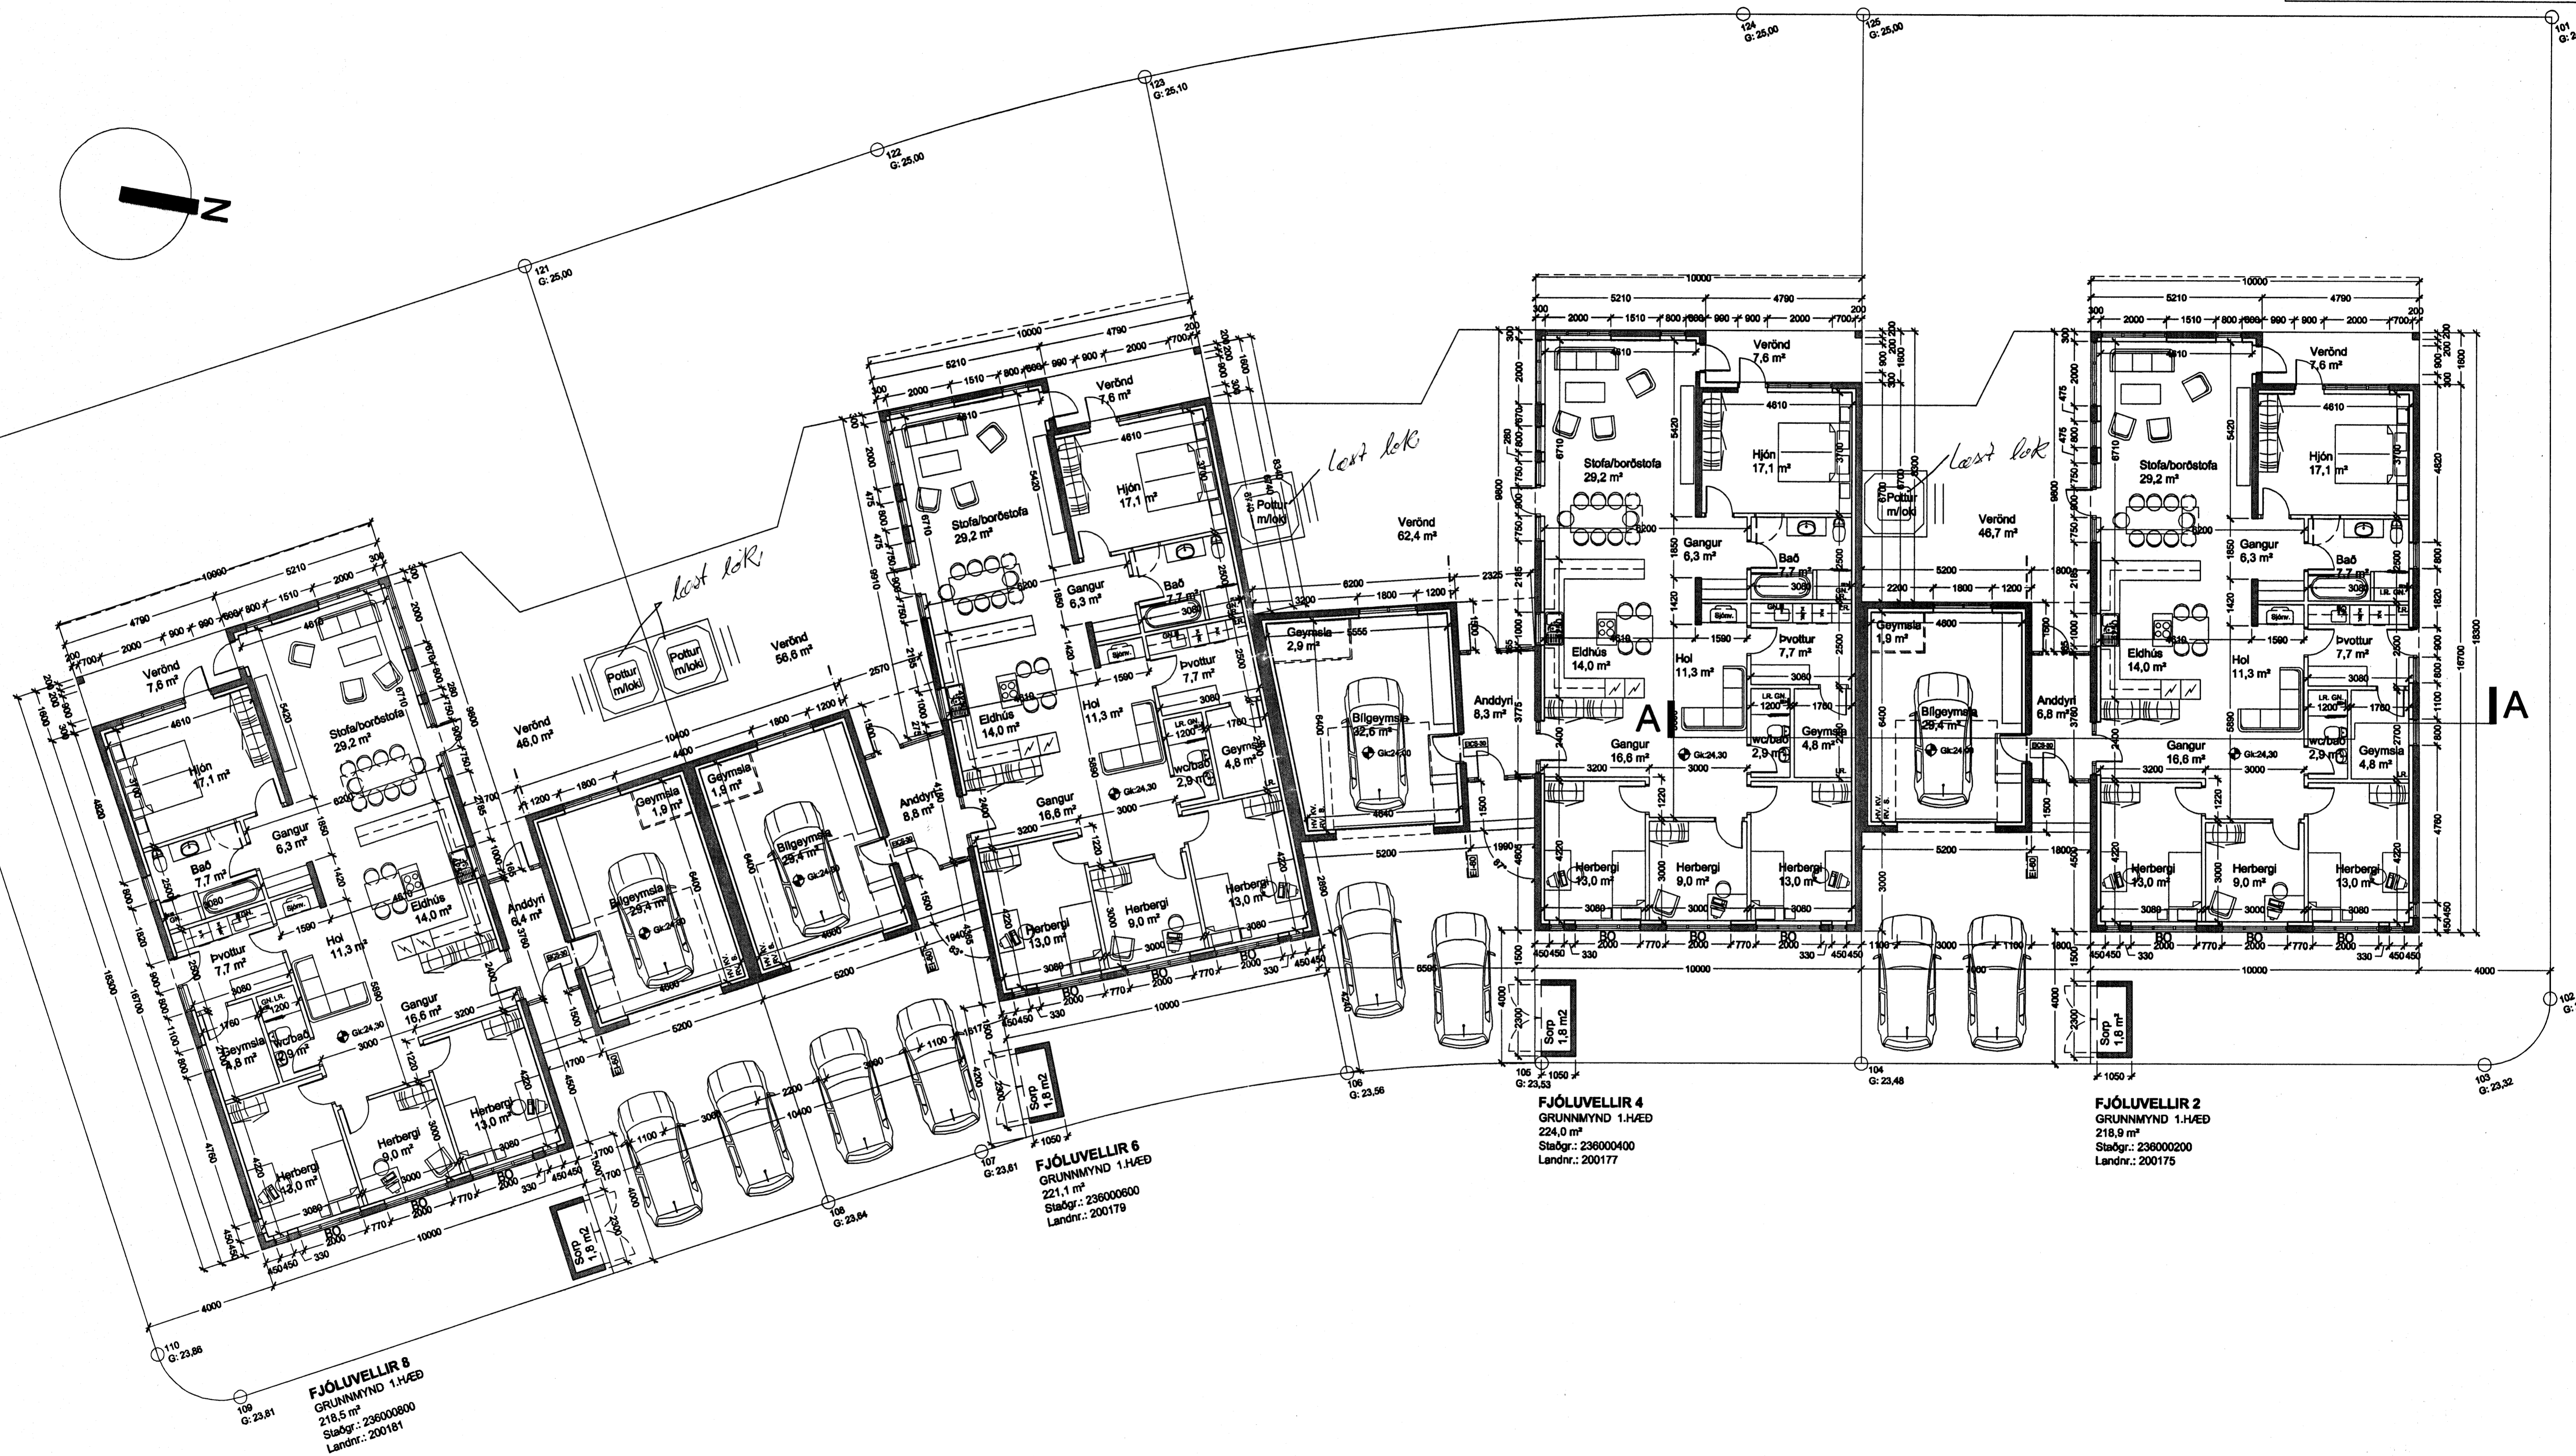


RP

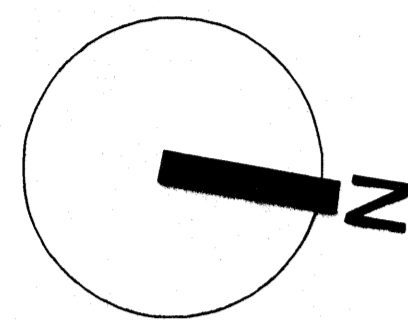

1. HÆÐ - MKV.: 1 : 100

FJÓLUVELLIR 8
GRUNNMYND 1.HÆÐ
218,5 m²
Staðgr.: 236000800
Landnr.: 200161

FJÓLUVELLIR 6
GRUNNMYND 1.HÆÐ
221,1 m²
Staðgr.: 236000600
Landnr.: 200179

FJÓLUVELLIR 4
GRUNNMYND 1.HÆÐ
224,0 m²
Staðgr.: 236000400
Landnr.: 200177

FJÓLUVELLIR 2
GRUNNMYND 1.HÆÐ
218,9 m²
Staðgr.: 236000200
Landnr.: 200175

FJÓLUVELLIR 2, 4, 6, 8

TEIKN.NR. **100**

EFNI: AÐALUPPDRATTUR
GRUNNMYND 1. HÆÐAR

DAGS.: 14.11.2005

MKV.: 1:100

ÚTGÁFA: FRUM.

HÖNNUÐIR: Erlendur Ámi Hjálmarsson, Byggingafræðingur, Kt.: 10.03.55-5239

Hjálmar Örn Guðmarsson, Byggingafræðingur, Kt.: 20.06.72-3809

Handwritten signature or initials.