





Samþykkt þann

03 MAÍ 2006

Byggingafulltrúgætt · Hafnarfirði  
F.h. Kristján Þórarinnsson

Breytingar:  
A. Daga 13.04.2006  
Breytt er úthvegja þykkt frá 220 mm í 260 mm  
Málætning húsa að utan er óbreytt.  
Skýpulag eldhúsa breytt RÍFÉ lítill.  
Ný akráningartafía FMR laga 3.04.2006  
Engin önnur breyting.

Ut Gildi

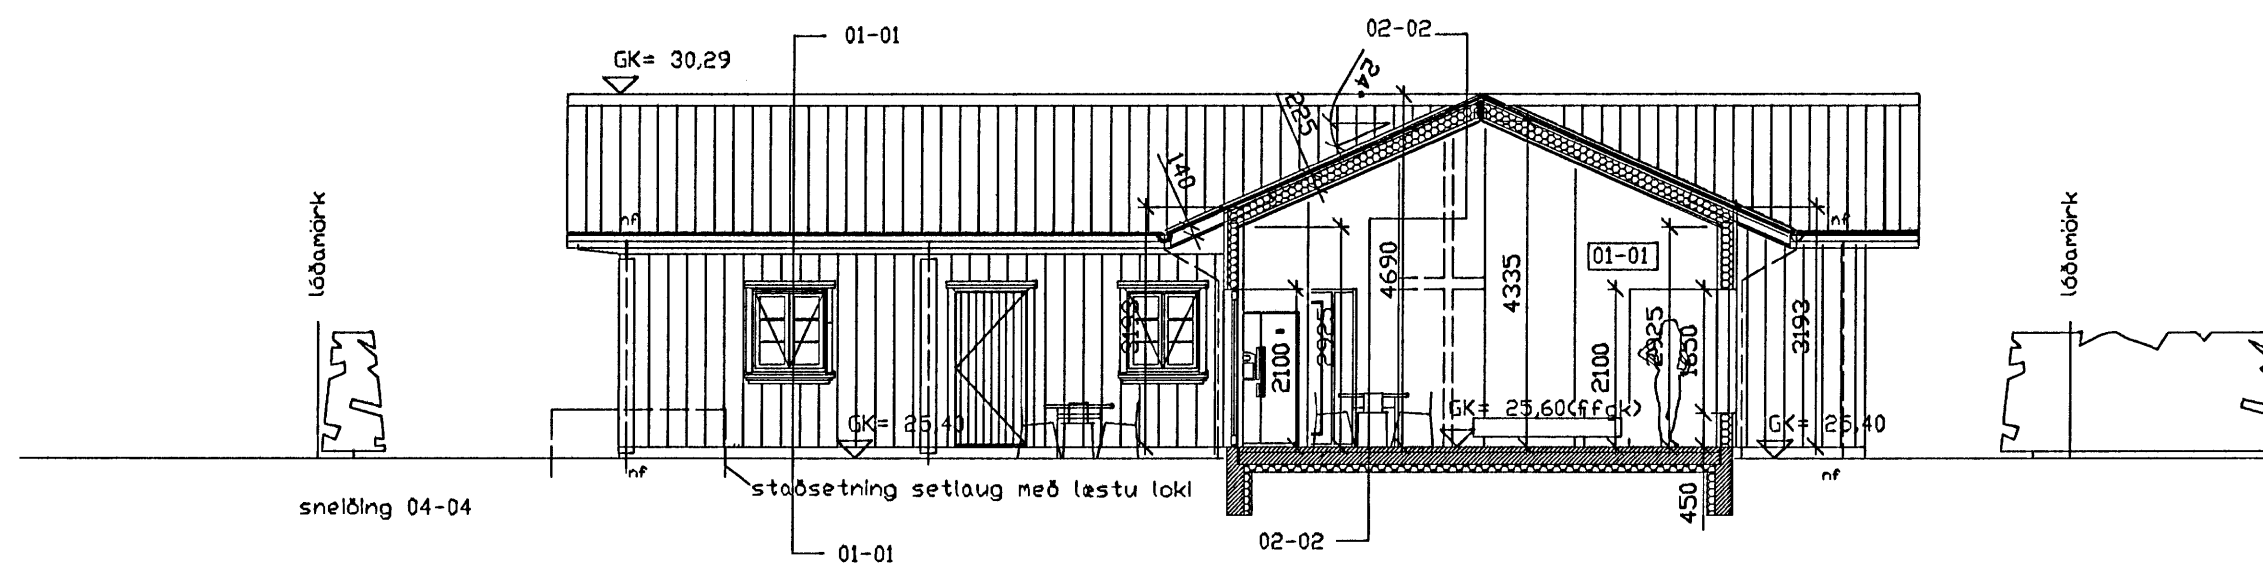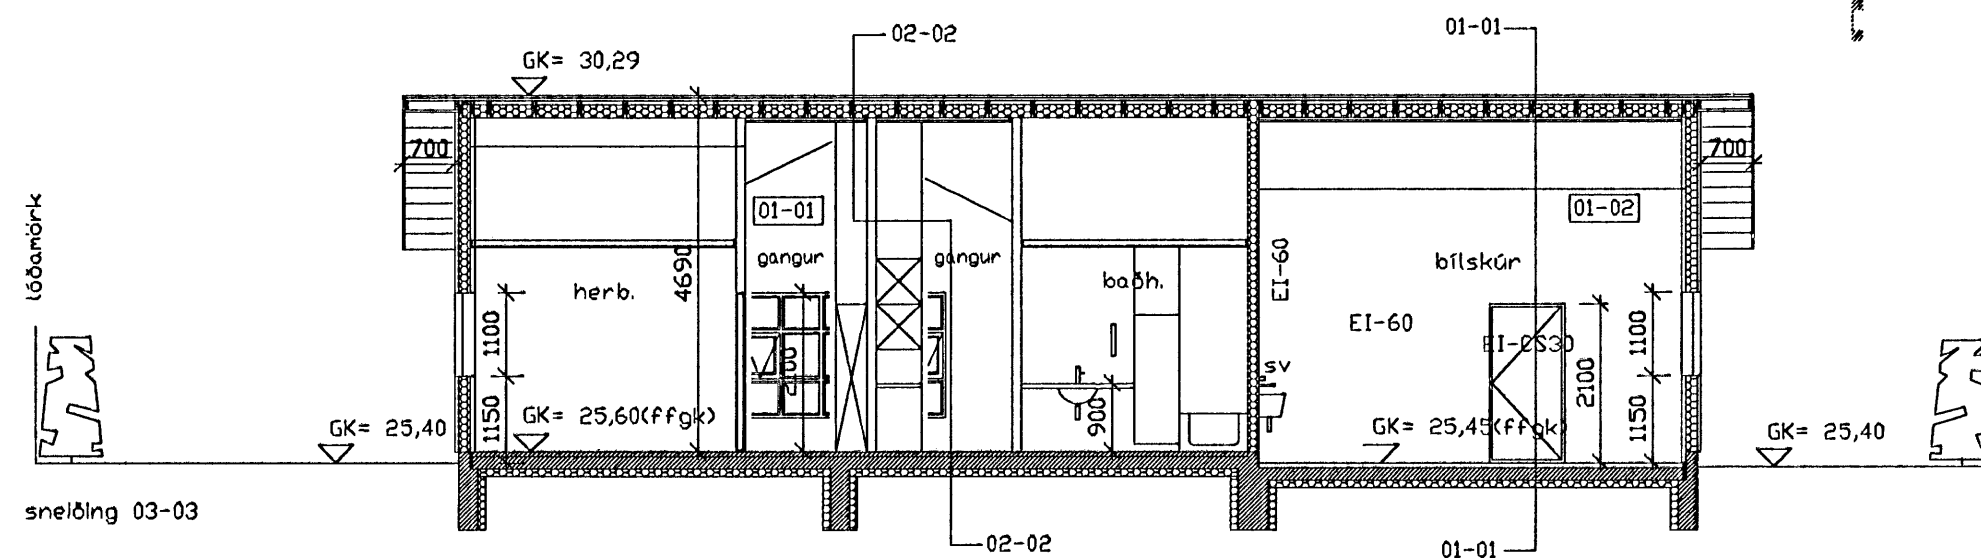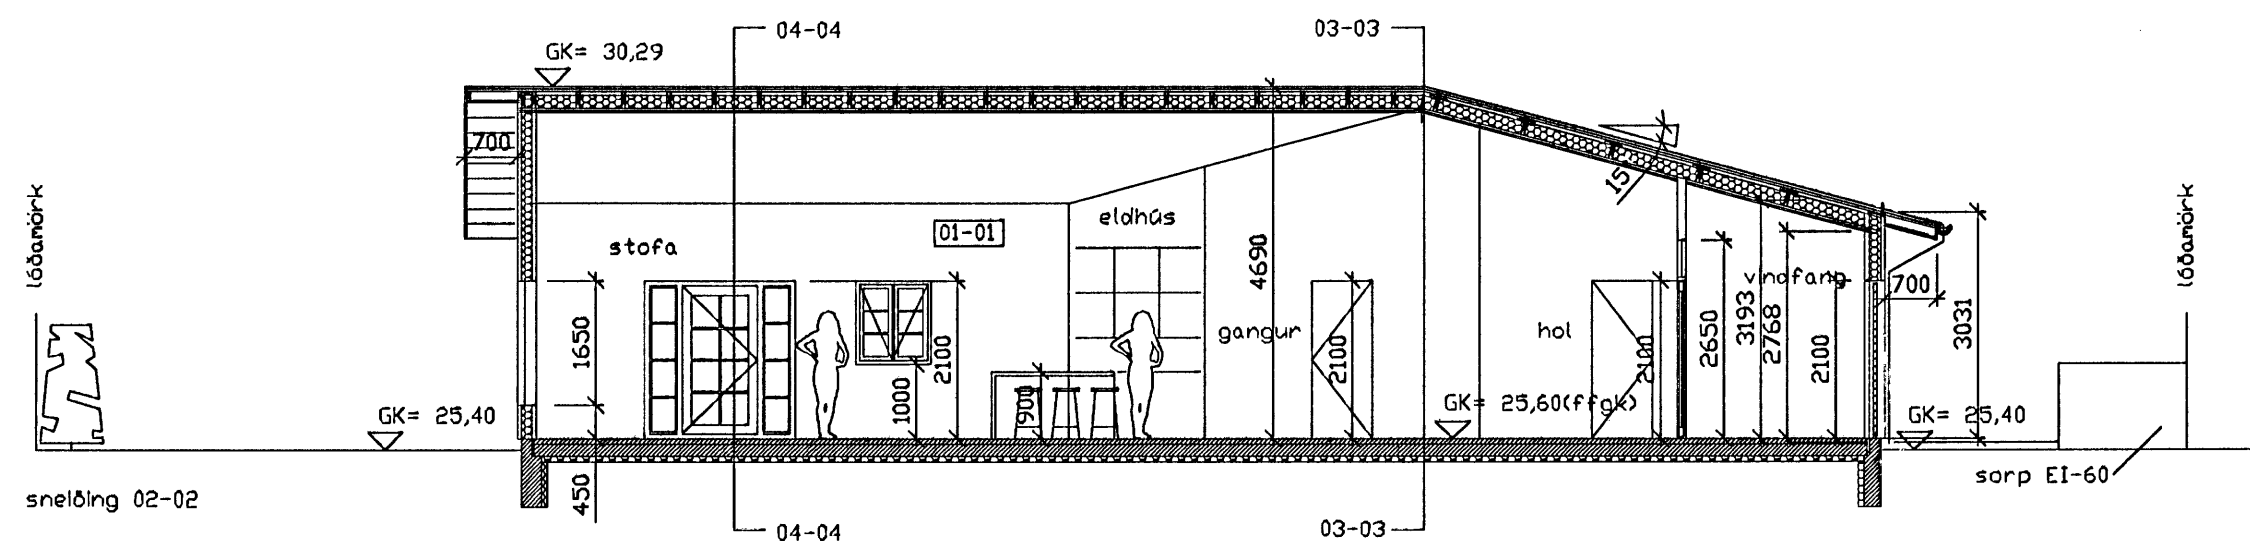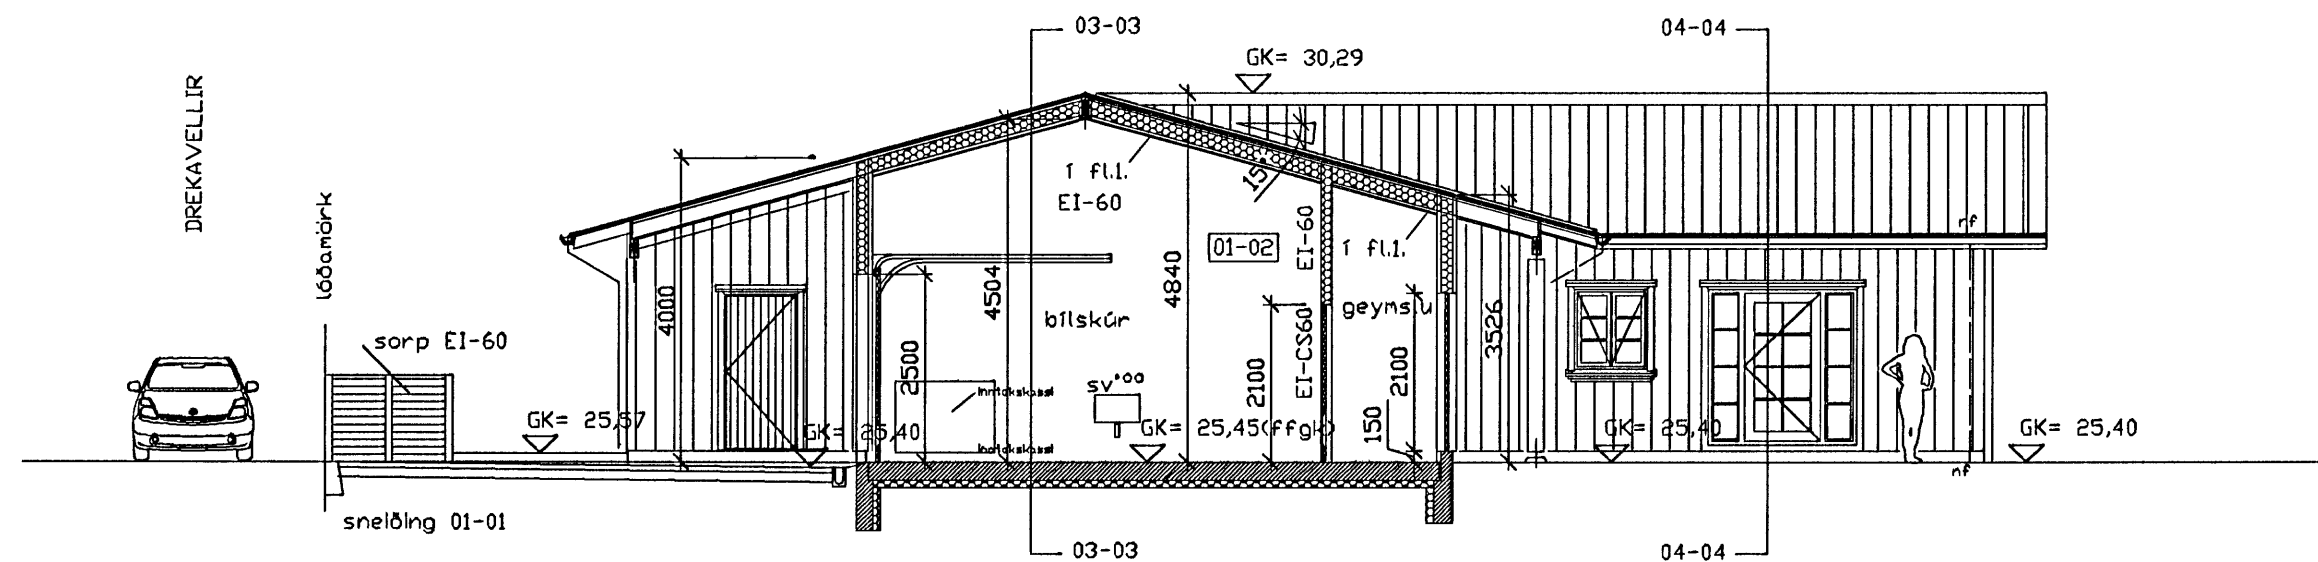

○ sægelmur arkitektar hafnarfjörður

Yfirfarið:  
Martelinn Huntingdon-Williams, RIBA; FAI  
Brattihóli 01-01 220 Hafnarfjörður  
kt: 130755-8019  
gsm: 869 7354  
©sægelmur arkitektar 2006

Drekavellir 43  
Hafnarfjörður

Einbýllshús fyrir Svava og Kjartan Egilson

Aðaltelkningar

Dags. 13.04.2006

Verknr. 157.0

Telknr. 03-03/A

Efni. sneiðingar

Mkv. 1:100