
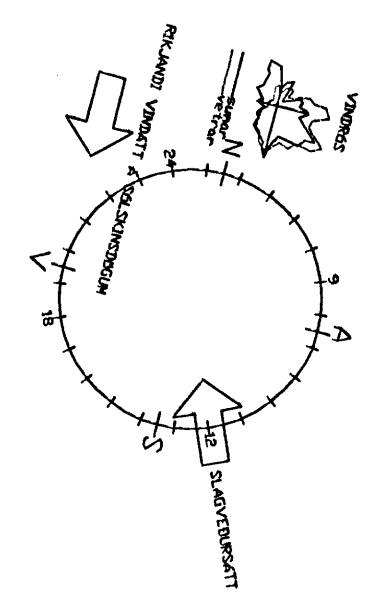
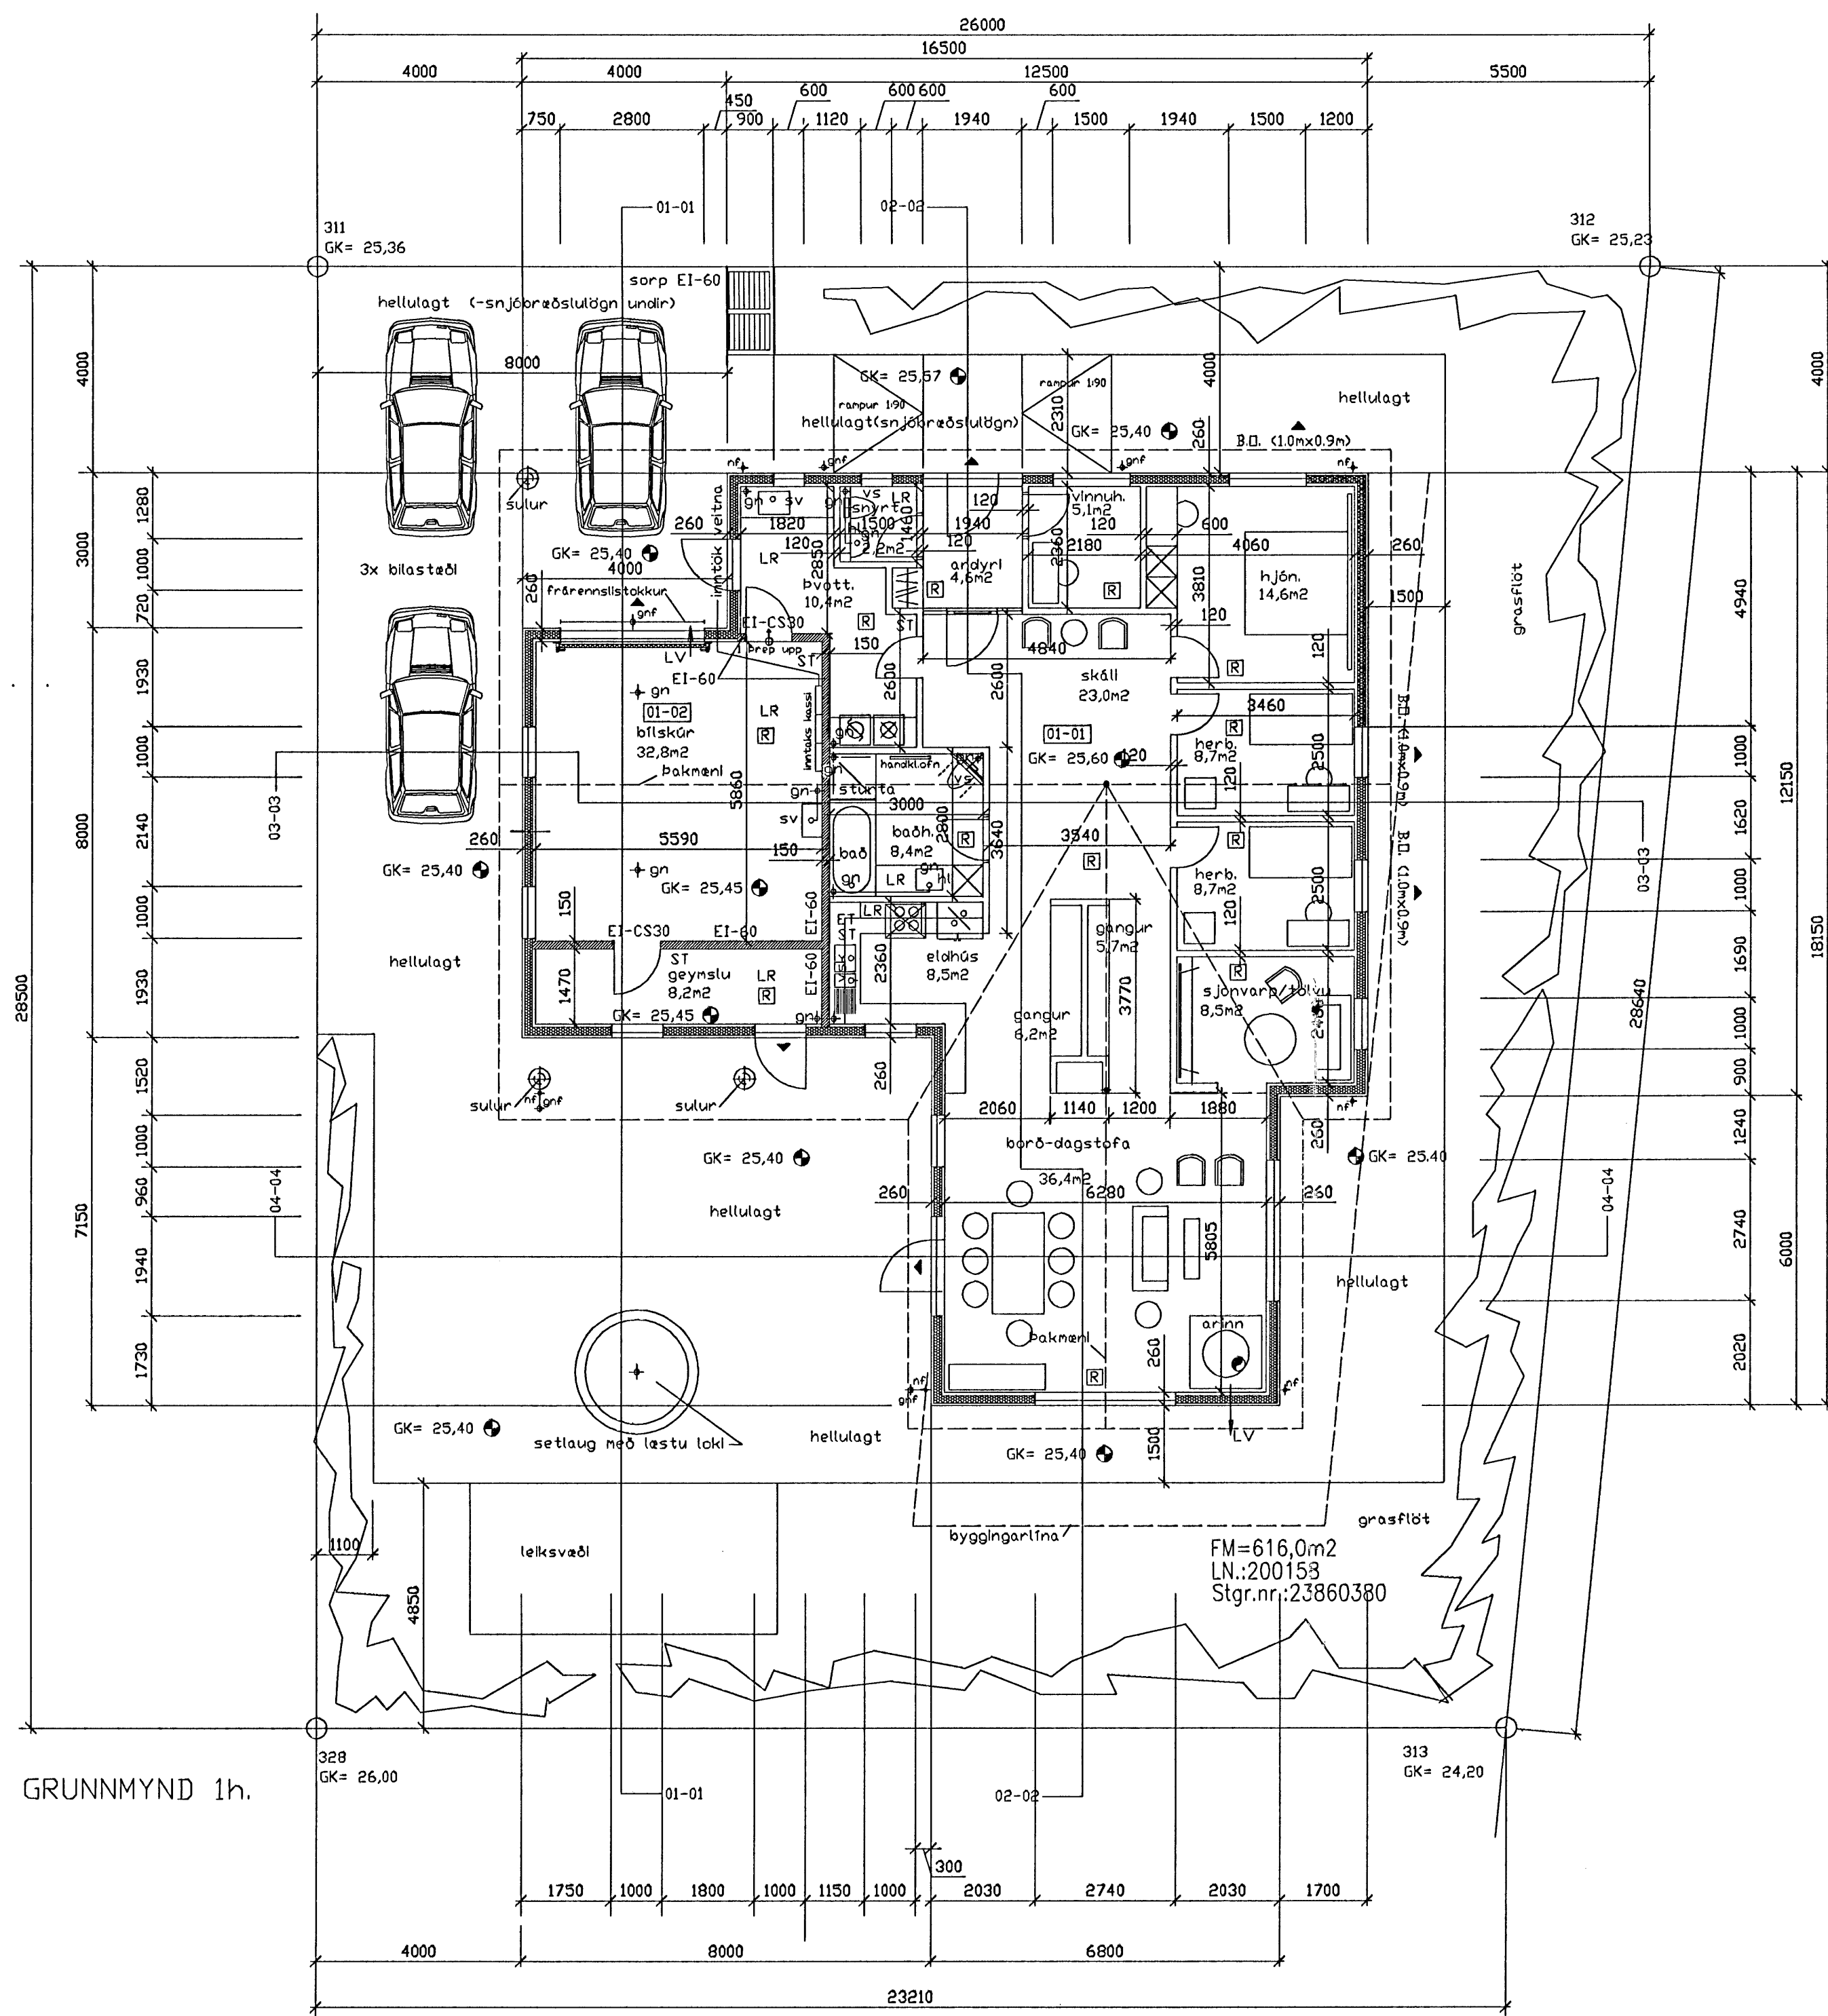


Breytingar:  
A. Daga 13.04.2006  
Breytt er útvægga þykkt frá 220 mm í 260 mm  
Málsetning húses að utan er óbreytt.  
Ný skráningartafla FMR daga 13. 4.2006  
Engin önnur breytingar.

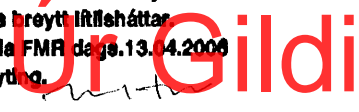

GRUNNMYND 1h.

○ sægelmur arkitektar hafnarfjörð

Yfirfarið:  
Martelinn Huntingdon-Williams, RIBA; FAI  
Brathólti 01-01 220 Hafnarfjörður  
kt: 130755-8019  
gsm: 869 7354  
©sægelmur arkitektar 2006

**Drökavellir 43  
Hafnarfjörður**

Einbýllishús fyrir Svava og Kjartan Egilson

Aðaltelkningar

- Dags. 13.04.2006
- Verknr. 157.0
- Telknr. 01-02/A
- Efnl. grunnmynd 1h.
- Mkv. 1:100