


03 MAI 2006

Byggingatiltíðunni i Hafnarfjörð
F.h. Kristján Þorarinsson

Breytingar:
A. Daga 13.04.2006
Breyt er útveggja þykt frá 220 mm til 260 mm
Málsetning húss að utan er óbreytt.
Skipulag eldhúss breytir í lífsháttar.
Ný skráningartíðuna FMF daga 13.04.2006
Engin önnur breyting.

KP

Ur Gildi

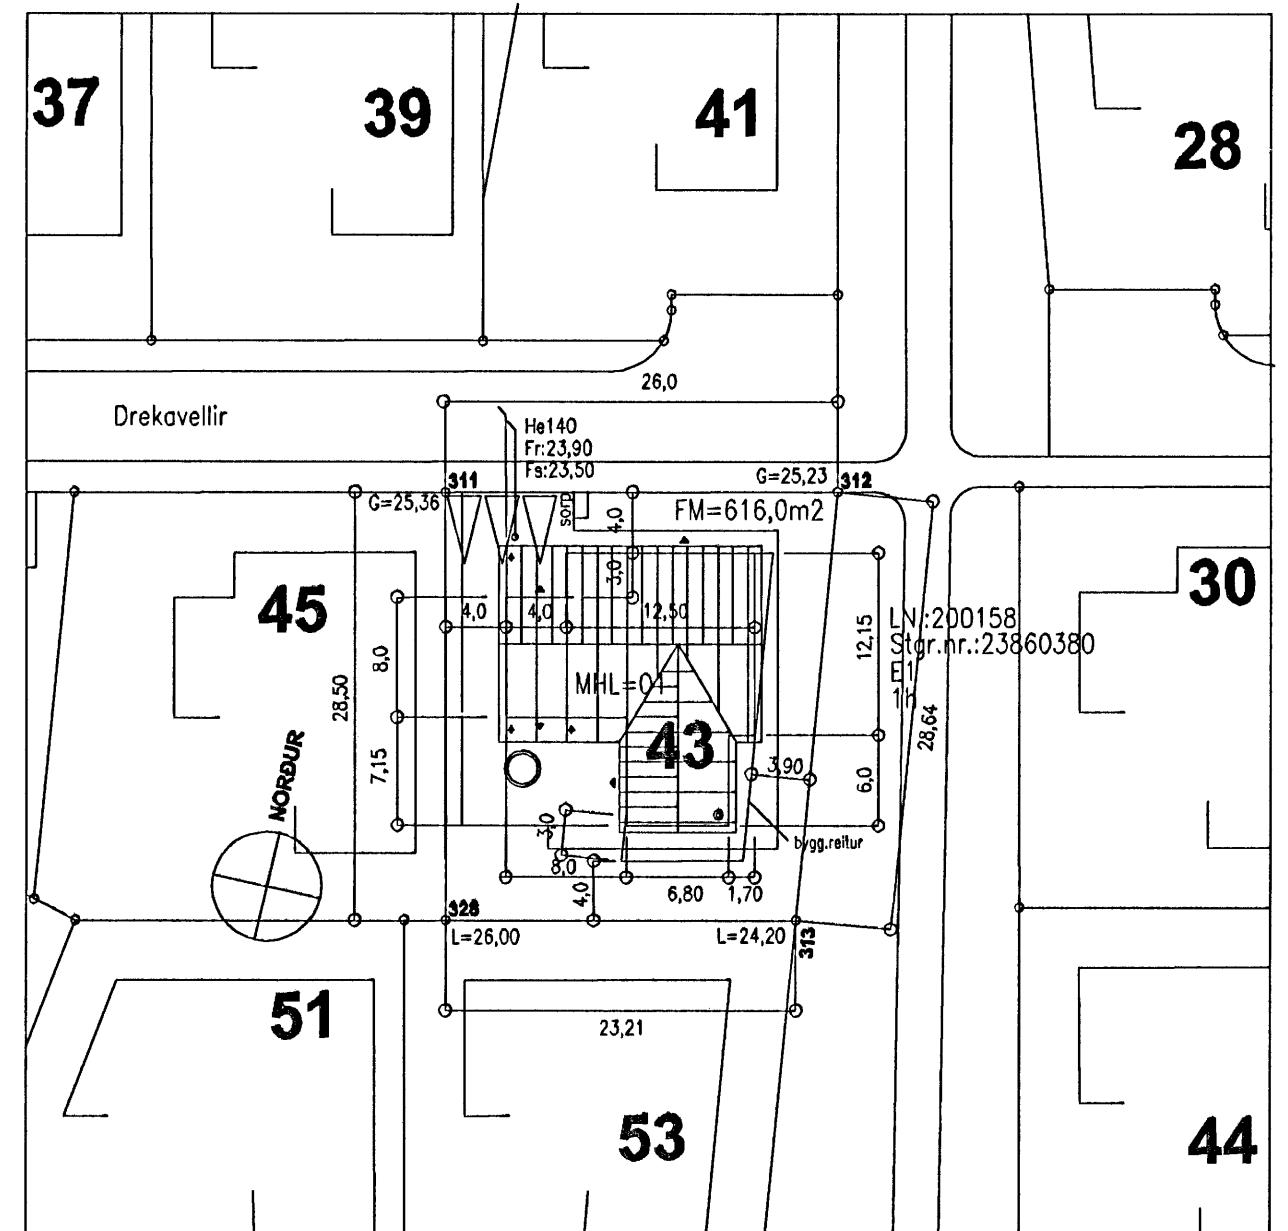

Mælið ekki af teikningum
Hæðarkötöl eru í metrum, öll önnur mál eru í millimetrum
Allar málsetningar á þessum teikningum skulu athugaðar og yfirfarar á byggingarstað.

Ósamræmi í teikningum tilkynnist arkitektum strax.

Vinnupallar og öryggisráðstafarnir:

Öll byggingarvinnna á þessari byggingarhló skal uppfylla kröfur reglugerðar og ráðstafarnir við byggingarvinnustæði
og byggingarsvæða skv. Fyrirmælum vinnueftirlits ríkisins og L.1989/46.
Allir úti vinnupallar skulu klæddir vindþolnu neti.

Byggingarlysing:

Húsið er eins hæða einbýlishús. Staðgr.nr.: 23860380

Burðarvirki hússins er úr timbri.

Sökklar, gólplötar, eru steyptir. Undir gólplötu og 500 mm niðurfyrir plötu skal einangrað með 75 m plasteinangrun.

Skyggni verður yfir innangangi bílskúrs og yfir innangangi geymslunni
Pak hússins er klætt með bárujárn, með þakpappa sem undirlag á timbur þakklaðning.

Burðarvirki paks eru timbursperjur 225x50 sem hvílt á timbur útveggjum.

25mm órofni loftunarbil liggu milli þakklaðning og 200mm steinnull einangrunar með áfostu vindværnarlág. Neðan á sperrur eru loftþétt rakavarnarlág (0,2 þolplast) og svo 2x12mm gisf loftklaðning á timbur raflagnagrind.

Vanda skal sértaklega frágang yfir þakniorfölli, skotrennum og gaffi.

Útveggir eru timburgrind 150x50 með 150mm steinnullareinangrun.

Klaðt að útan með valnslimmduum 16mm krossviðspani og svo vindpappalag.

Útveggir eru klæddir með loðrétt liggjandi bárujárnsplötuum á műspettum 12mm timbur loftunargrind og klæddir að innan með rakavarnarlág (0,2 þolplast) svo 2x13mm gisflopum á 35mm timbur raflagnagrind (-raflagnagrind fylt með steinull).

Milliveggir eru öll 120mm (nema sýnt er öðrum mál á teikn.) úr timburgrind, klæddir með gisflopum.

Veggur milli bílskúrs og íbúðar skal standast kröfur um EI - 60, allar klæðingar í bílskúr skulu vera í flokki 1, allar klæðingar innan íbúðar í flokki 2 nema annað sé tekið fram á teikningum.

Í húsinu er hefbundinn ofnakerfi lengt hitaveitunni.

Gluggar eru úr timbri, allar gluggar skal vera K - glær.

Útihúðir eru úr timbri, inni húðir eru úr timbri.

Bílskurskurð er úr einangraður stálpánum.

Sorpskýll skal vera úr forsteypum einingum og skal standast kröfur EI - 60

Inntök veitna eru í blageymslu.

Litaval skal vera val eigendar.

Lóð, hellulagning, plónun og fl. skal vera gert skv vall eigenda og tekið skal fram að frágangur á lóðarmörkum er háður samþykki aðliggjandi lóðarhafa. Þrijú blástæði eru á lóð.

Stgr.nr.: 23860380

Lóðarsærð: 616,0m²

Nýtingarhlutfall: 0,34

Kólnunartölur:

Útveggi 0.32w/m²°K

Útveggi vegið meðaltalið 0.87

Þak 0.2

Gluggar 1.95

Gólf vegið meðaltalið 0.32

Skyringar:

B.O. táknað björgunarop skv.reglugerð um brunavarnir

R staðsetning reykskynjara

ST staðsetning handslökkvitækis

LR táknað rými með vélræna loftræsting

ET staðsetningu eldteppa

og brunamál.

EI-60 táknað eldtraustir veggir

○ sægeimur arkitektar hafnarfjörð

Yfirfarlö:

Martelinn Huntingdon-Williams , RIBA; FAÍ

Brattahlíð 01-01 220 Hafnarfjörður

kt:130755-8019

gsm: 869 7354

©sægeimur arkitektar 2006

Drekavellir 43 Hafnarfjörður

Einbýllshús fyrir Svava og Kjartan Egilson

Aðalteikningar

Dags. 13.04.2006

Verknr. 157.0

Telknr. 01-01/A

Efnl. afstoðumynd

Mkv. 1:500