




Samþykkt þann

03 MAÍ 2006

Byggingarritunni í Hafnarfjörð  
F.h. Krístan Þórarinnsson

Breytingar:  
A. Daga 13.04.2006  
Breytt er úthveggi bykkt frá 220 mm í 260 mm  
Málsetning húsa að utan er óbreytt.  
Skipuleg eldhúsa breytt í ríthátta.  
Ný akráningartafla FMR daga 13.04.2006  
Engin önnur breyting.

**Úr Gildi**

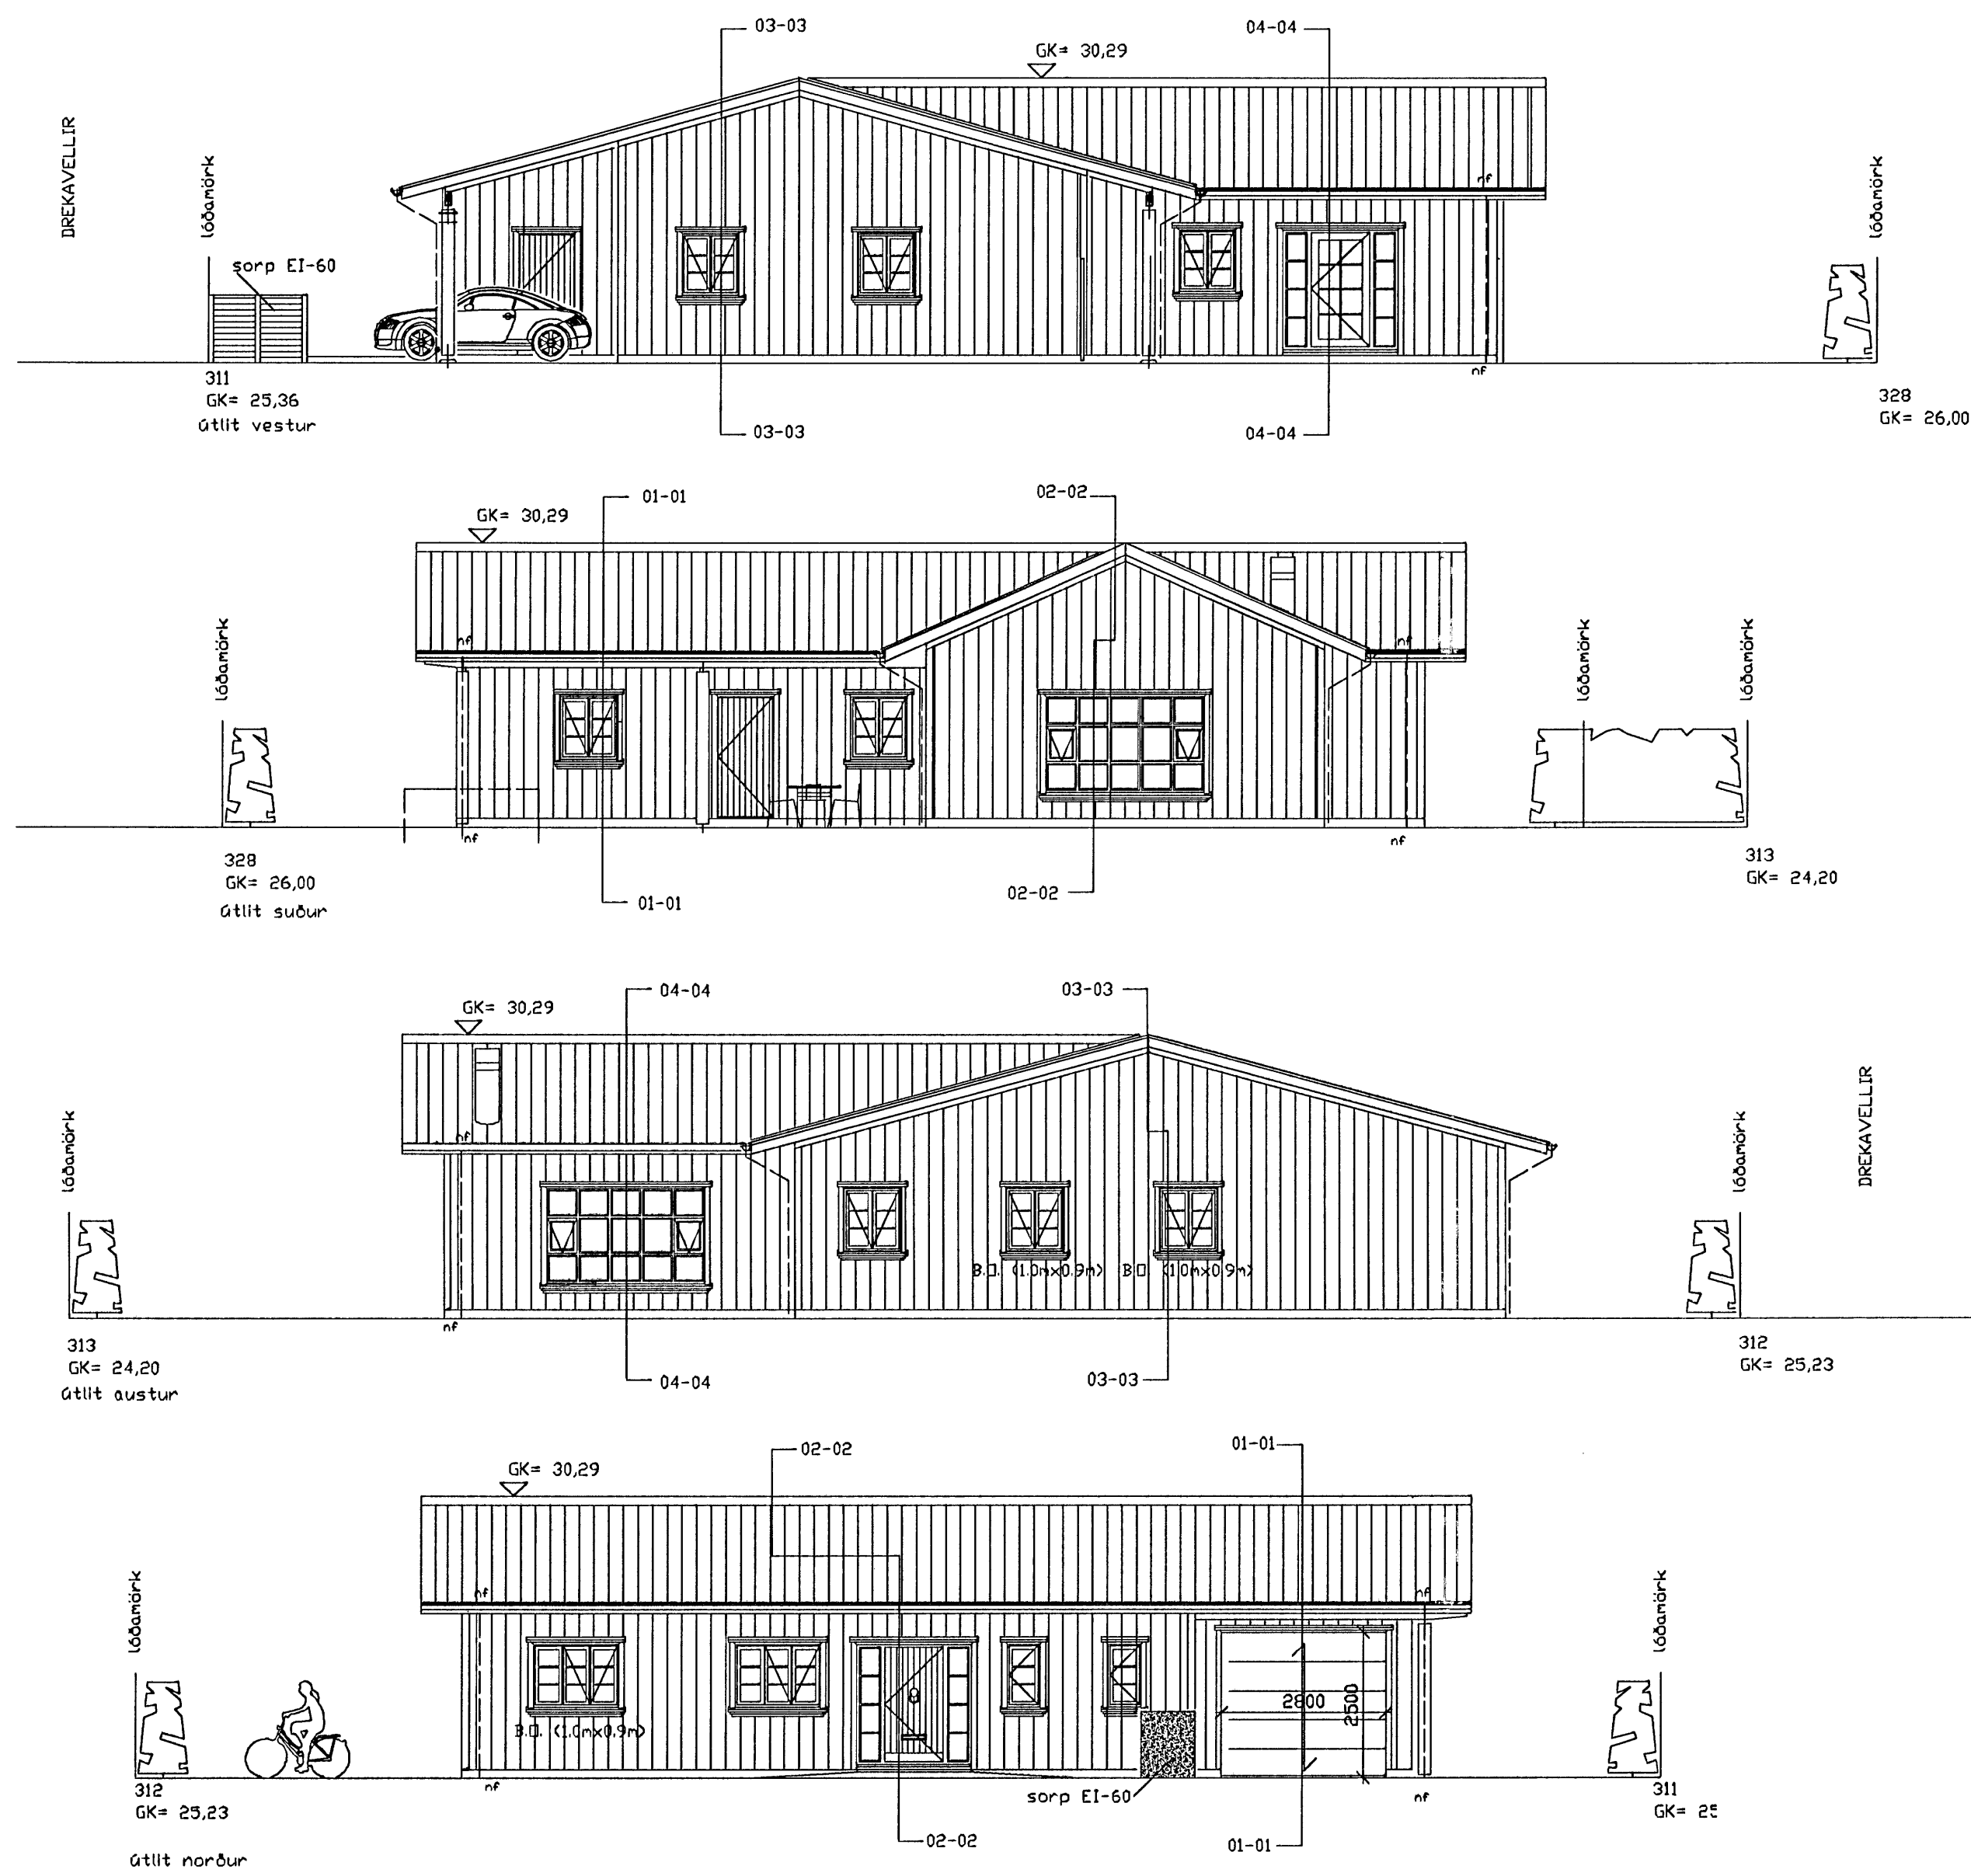

○ sægelmur arkitektar hafnarfjörður

Yfirfarid:  
Martelnn Huntingdon-Williams, RIBA; FAI  
Brattholti 01-01 220 Hafnarfjörður  
kt:130755-8019  
gsm: 869 7354  
©sægelmur arkitektar 2006

Drekavellir 43  
Hafnarfjörður

Einbýllshús fyrir Svava og Kjartan Egilson

Aðaltekningar

Dags. 13.04.2006

Verknr. 157.0

Teikn. 01-04/A

Efnl. Útlit V,S,A og N

Mkv. 1:100

L