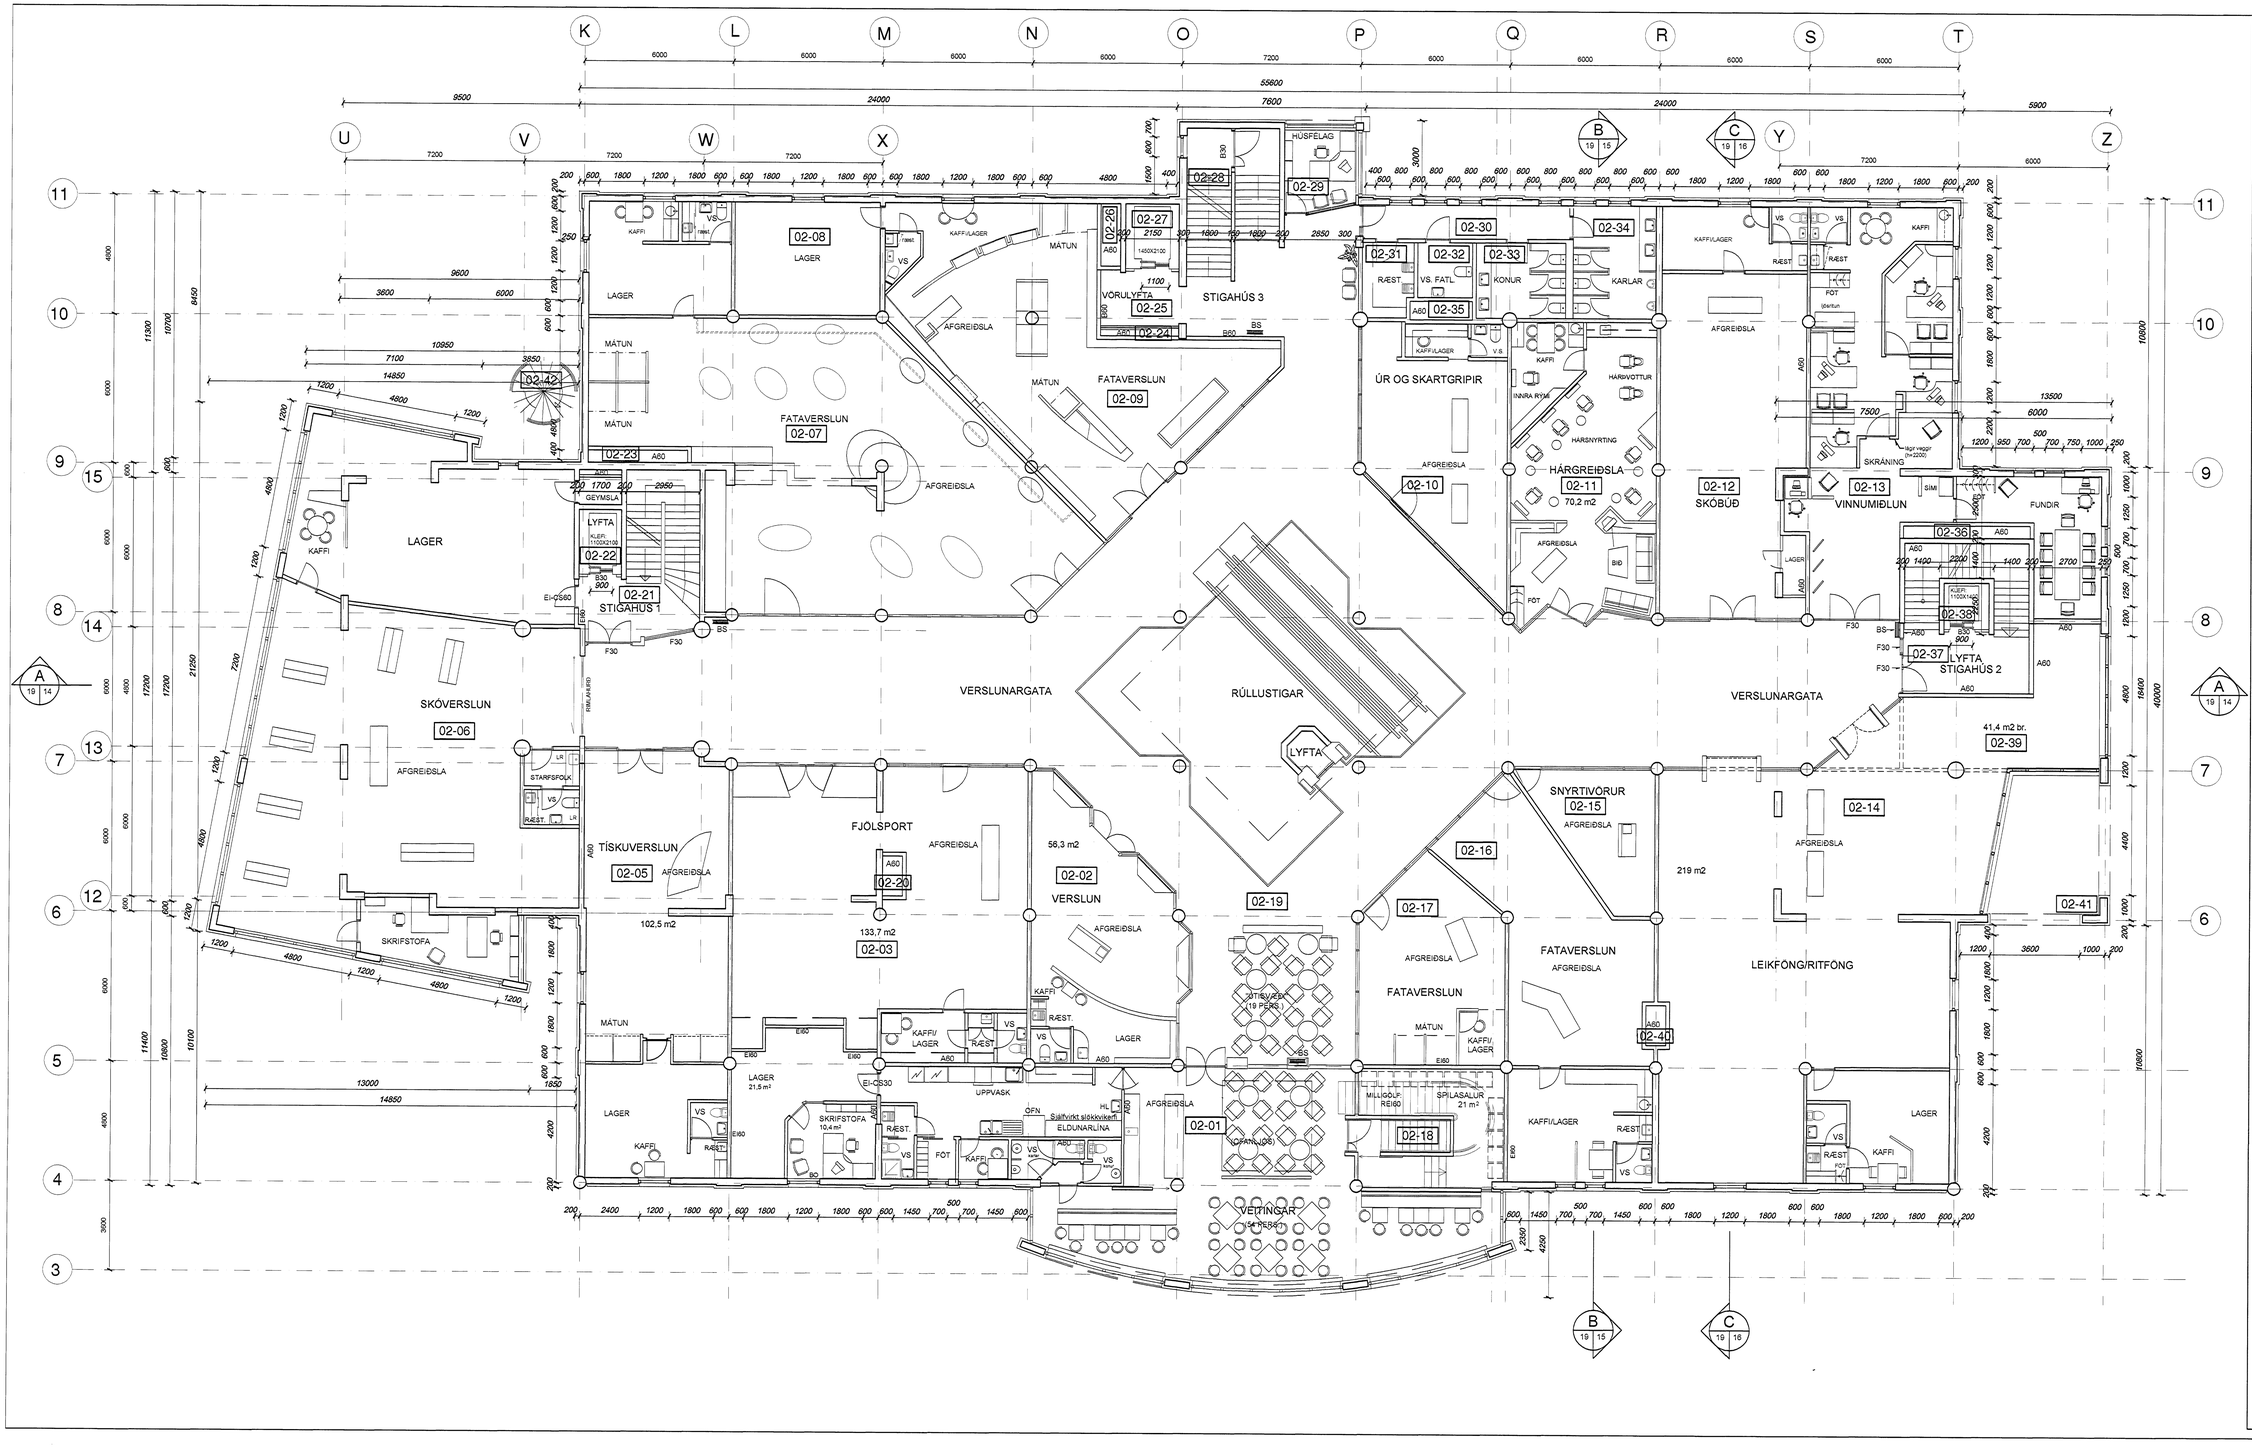

Byggingarfulltrúi samþykkir erindið.
05 APR. 2006
Bent skal á að samþykki þessi verður ekki virk, fyrr en eftir lóðfestingu eignaskiptayfirlýsingar, innst og skráningu hennar hjá Fasteignaskrá ríkisins.
Byggingafulltrúinn í Hafnarfirði
F.h. Kristján Þórarinsson

ENDANLEGAR INNRÉTTINGAR HÁÐAR SAMÞYKKI BYGGINGARNEFNDAR, BRUNAMÁLAYFIRVALDA, HEILBRIGÐISEFTIRLITS OG VINNUEFTIRLITS RÍKISINS.
INNRÉTTINGAR GERÐAR AF ÖÐRUM HÖNNUÐUM VERÐA FÆRÐAR INN Á TEIKNINGUNA ÞEGAR ENDANLEGA UTFÆRSLA OG SAMÞYKKI BYGGINGARFULLTRÚA LIGGUR FYRIR.

NR	FJÖLDI	BREYTTINGAR	DAGS	SAMÞ
Q		EIGNARHL. 02-01, 02-03 OG 02-04 ÁÆTLÝT. EIGNARHL. 02-01 STÆKKAÐUR (ræstur og lagn) VERSL. 02-02 STÆKKAÐUR (ræstur)	01.03.06	
P		VÖRUMÓTTAKA OG STIGAHÚS ÁÆTLÝTT EIGNARHL. 02-02 OG 03-18 VERSLUN ÁÆTLÝT (ÉGÚSTA, ZIZZI)	15.08.02	
O		EIGNARHLUTA NÚMER LÍÐBREYT	20.03.00	
N		EIGNARHLUTA NÚMER LÍÐBREYT	12.11.99	
M		RÝMI 02-06 (VINNUMIÐLUN) ÁÆTLÝTT GLUGGI ÁÆTT VIÐ	01.11.99	
L		VERSL. 02-01 OG 02-02 ÁÆTLÝTT	21.09.99	
K		SKRIFSTOFA HÚSFÉLAGS ÁÆTT VIÐ VERSL. 02-12/02-13 ÁÆTLÝTT	15.01.99	
J		EIGNARHLUTA NÚMERI ÁÆTT VIÐ (LYFTU) ÁÆ.	26.05.97	
I		STIGAHÚS 2: F30=HURÐ og B S VERSL.GATA og VERSL. 02-07 og 08 ÁÆTLÝT	04.03.97	
H		STIGAHÚS 3: 900 HURÐ	12.12.96	
G		TEIKNING LAGFÆRÐ	15.07.96	
F		VERSLUNARGATA OG ANDDYRI VIÐ STIGAHÚS 1 BREYTT	11.03.96	
E		TEIKNING LAGFÆRÐ	31.10.94	
D		TEIKNING LAGFÆRÐ	09.08.94	
C		TEIKNING LAGFÆRÐ	23.07.93	
B		STAÐFESTINGARÁÁGISTÖÐU ÁÆTT VIÐ O.FL.	02.07.93	
A		TEIKNING LAGFÆRÐ MÁLSETNINGU ÁÆTT NN.O.FL.	18.06.93	

MIÐBÆR HAFNARFJARÐAR
FJARÐARGATA 13-15

erum arkitektar
byggingar skipulag ráðgjöf
arkitektar faí
Erling Groen Pedersen M. Byggingarfr. arkitekt
Helgi Bergmann Sigurðsson M. Byggingarfr.
Jón Þórisson M. Byggingarfr. arkitekt
grensásvegur 3
108 reykjavík
sími: 520 9900
erum@erum.is

HEITI
GRUNNMYND
2. HÆÐ

MÁL 1:100
HANNAÐ / TEIKNAÐ / YFIRFARIÐ / SAMÞ.
DAGS 29/03 1993
TEIKNING NR. ARK : 19-05
BREYTING NR. Q