


Úr Gildi



ÚTLIT SUÐUR

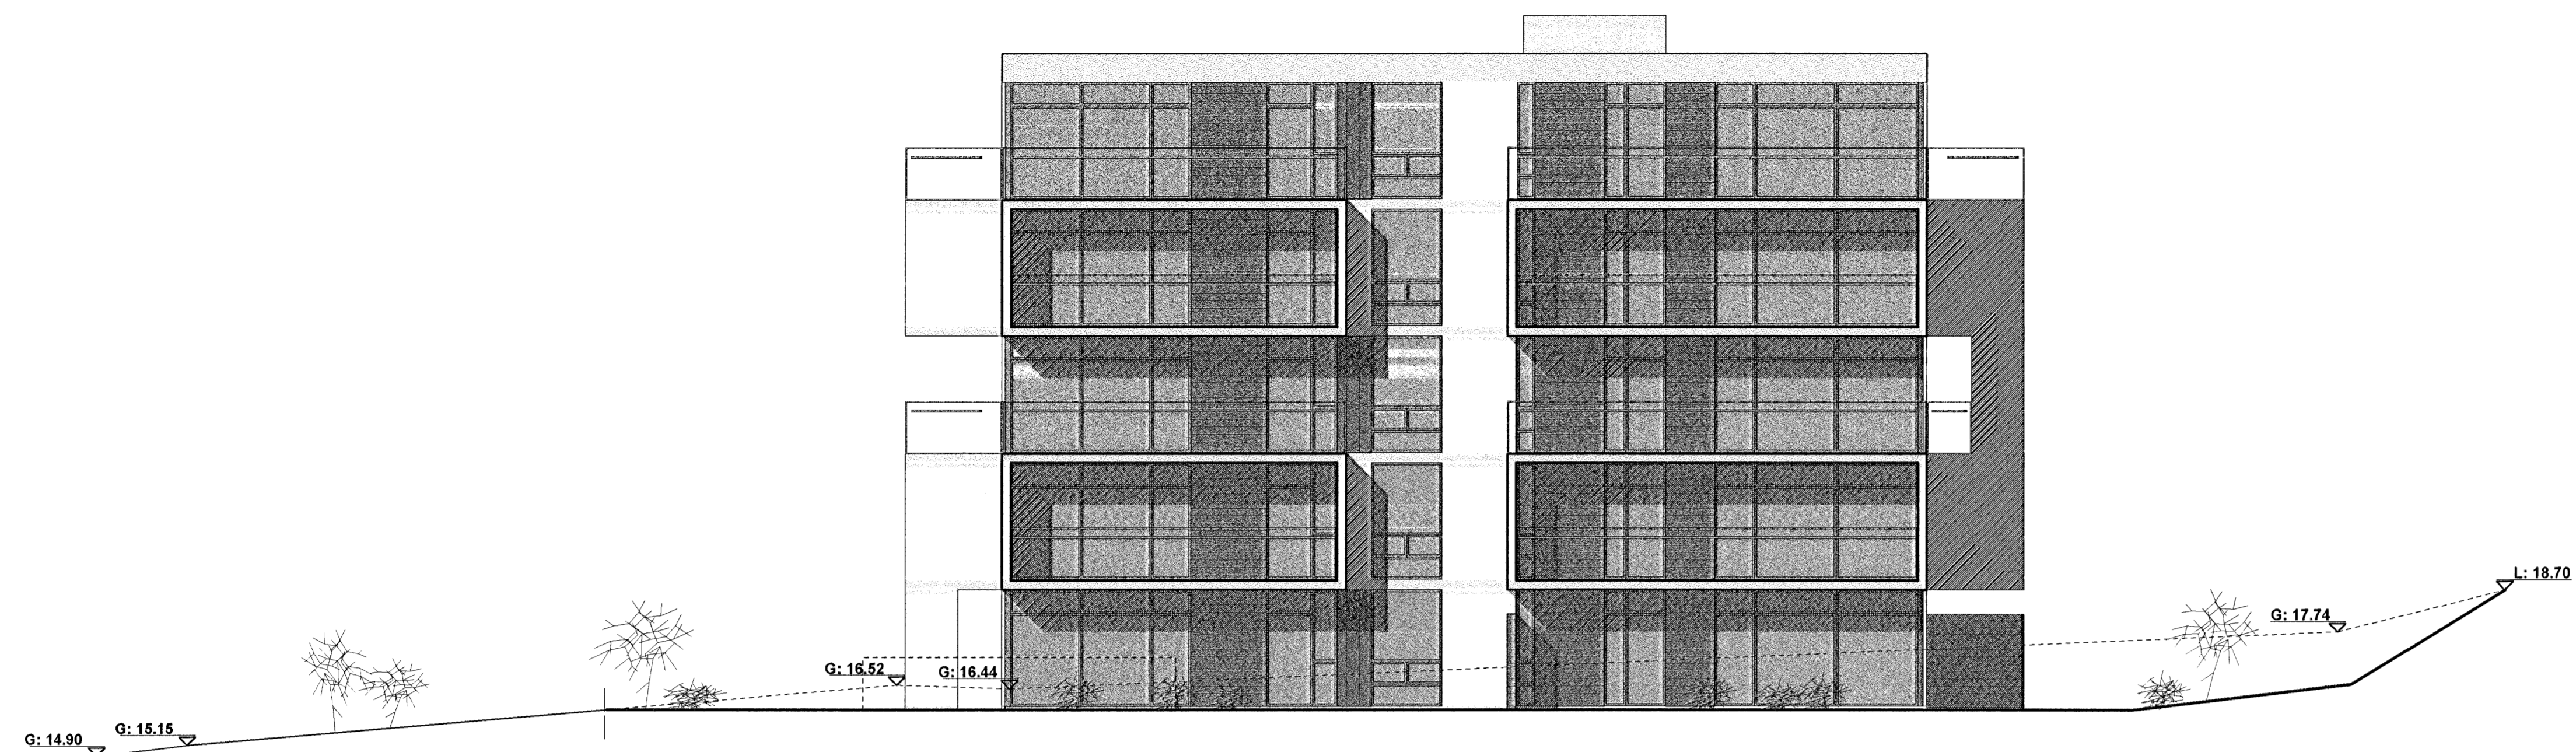

ÚTLIT AUSTUR

BREYTINGAR

1. 10.04.06
Fótstæð bætt við bílakjallara - vatnsbúkerfi tekið úr í bílakjallara.
Íntakaklefi breytt. Glugga á jarðhæð hofurhúð bætt við og smáar brekkaður.
Gluggapöturum breytt á nokkum stöðum. Saluhæð á 1. hæð minnkuð um 10cm.
Báðberg breytt í lúð 0103 - 0503. Rýmsmr. og skráning.

KIRKJUVELLIR 9 HAFNARFJÖRDUR

Aðaluppdráttur
Útitsmyndir

1.07

Daga: 01.04.05

Mkv: 1:100

Gunnar Páll Kristjánsson arkitekt
Gunnlaugur Jónsson arkitekt
Kirkjubæjarsv. 101 Reykjavík, Gunnar Páll Kristjánsson & Gunnlaugur Jónsson arkitekt
Sími: 2608853878
Sími: 0964822299
Sími: 534 9115, 698 5555