


Úr Gildi



ÚTLIT NORÐUR

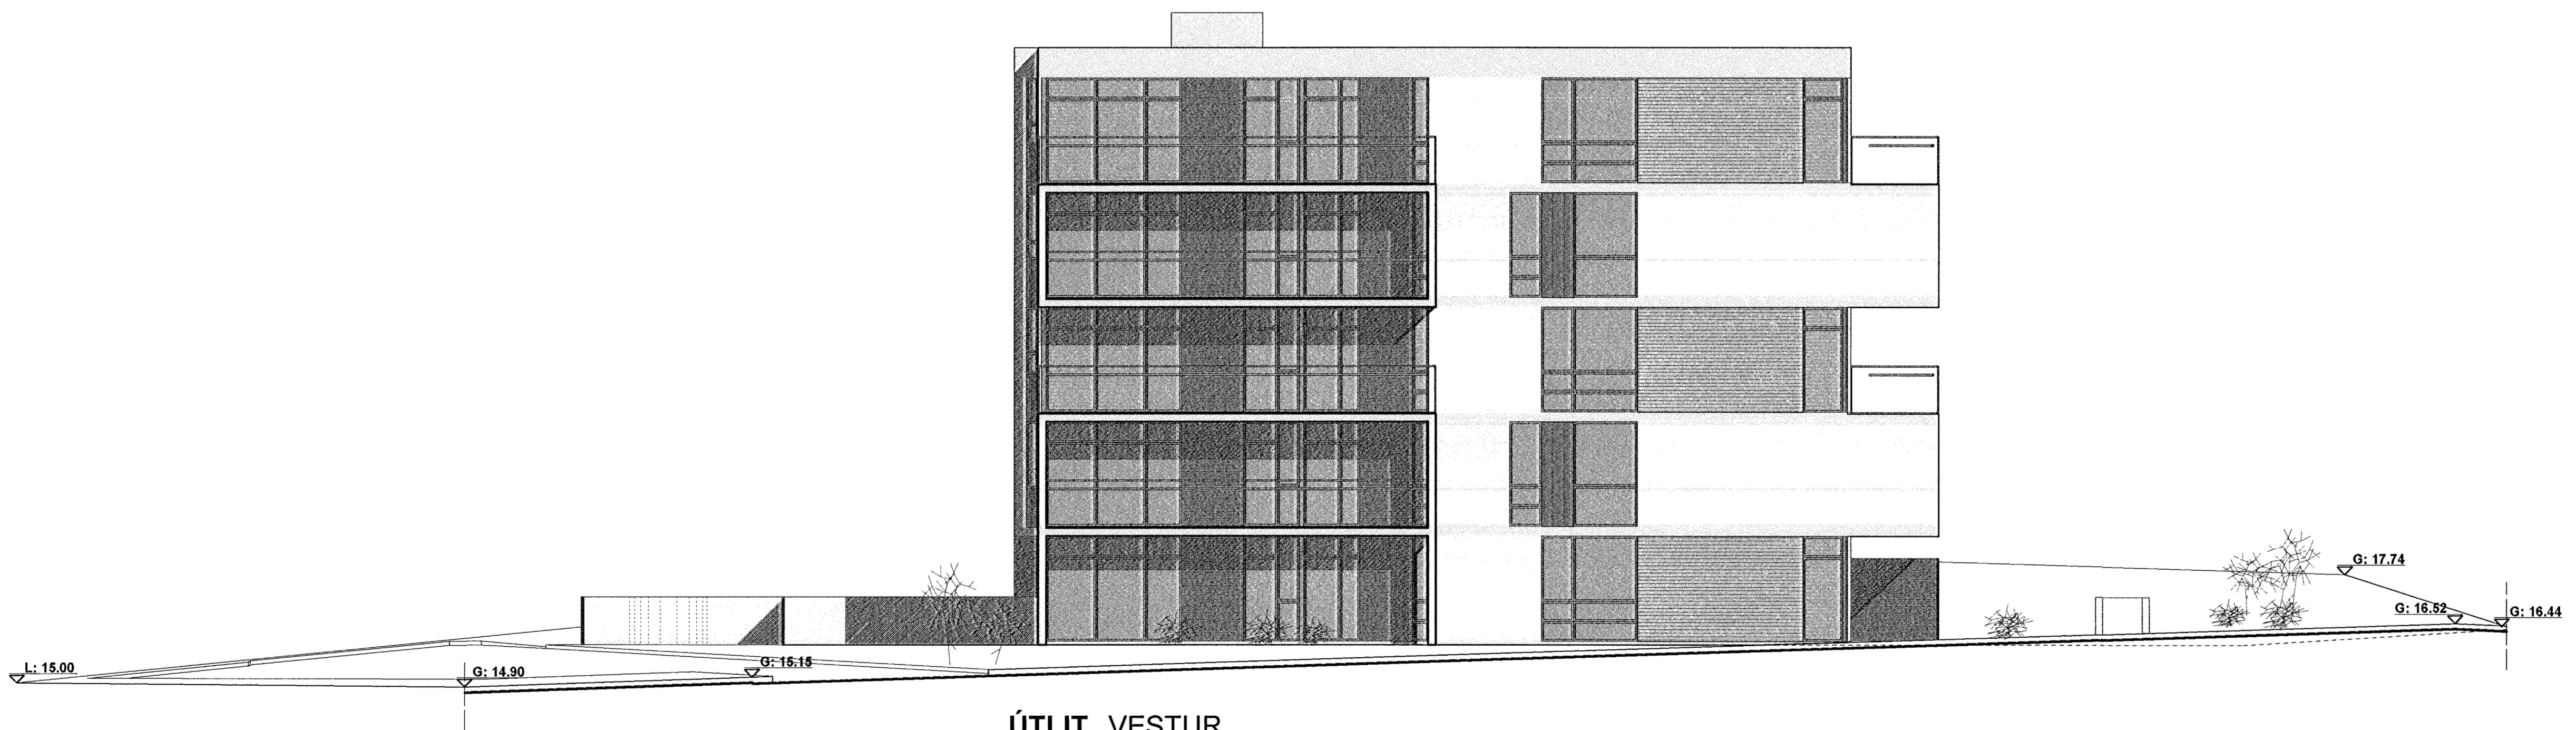

ÚTLIT VESTUR

BREYTINGAR

1. 10.04.05  
Fjölskið bætt við bílakjallara - vatnsáferki tekið af í bílakjallara  
Inniskvæla breytt. Glugga á jarðhæð norðurhlé bætt við og annar brekkaður.  
Gluggaferum breytt á nokkurn þingum. Salskíli á 1. hæð minnkað um 10cm.  
Badherbergi breytt í lóð 0103 - 0003. Rýmiáhr. og skráning.

KIRKJUVELLIR 9 HAFNARFJÖRÐUR

Aðaluppdráttur  
Útlitsmyndir

1.06

Dags. 01.04.05

M.kv. 1:100

Gunnar Páll Kristjánsson arkitekt M: 280665 3878  
Gunnlaugur Jónsson arkitekt M: 090 482 2298  
Gunnar Páll Kristjánsson Gunnlaugur Jónsson