Samþykkt
26 APR. 2006
Bjarki Jóhannesson
Skipulags- og byggingarfulltrúi

Úr Gildi

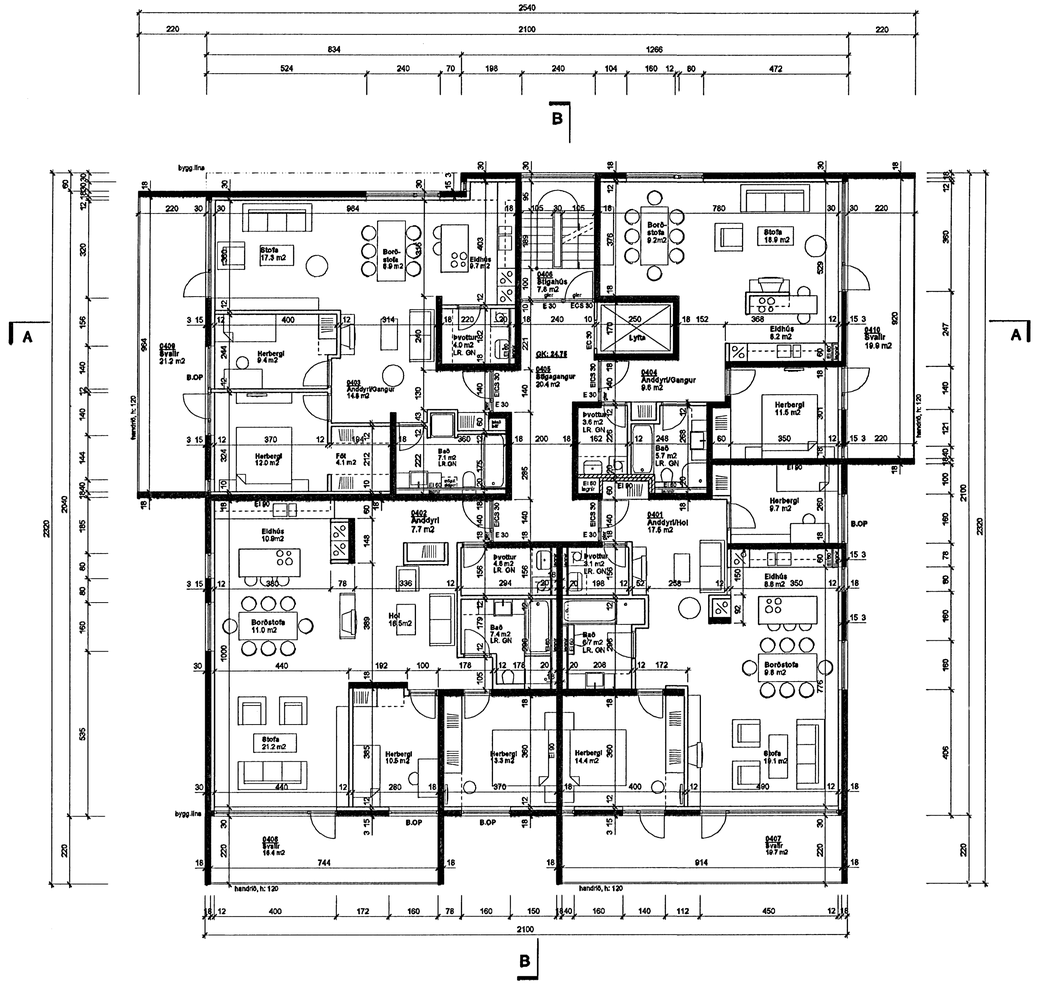

GRUNNMYND 4. HÆÐAR

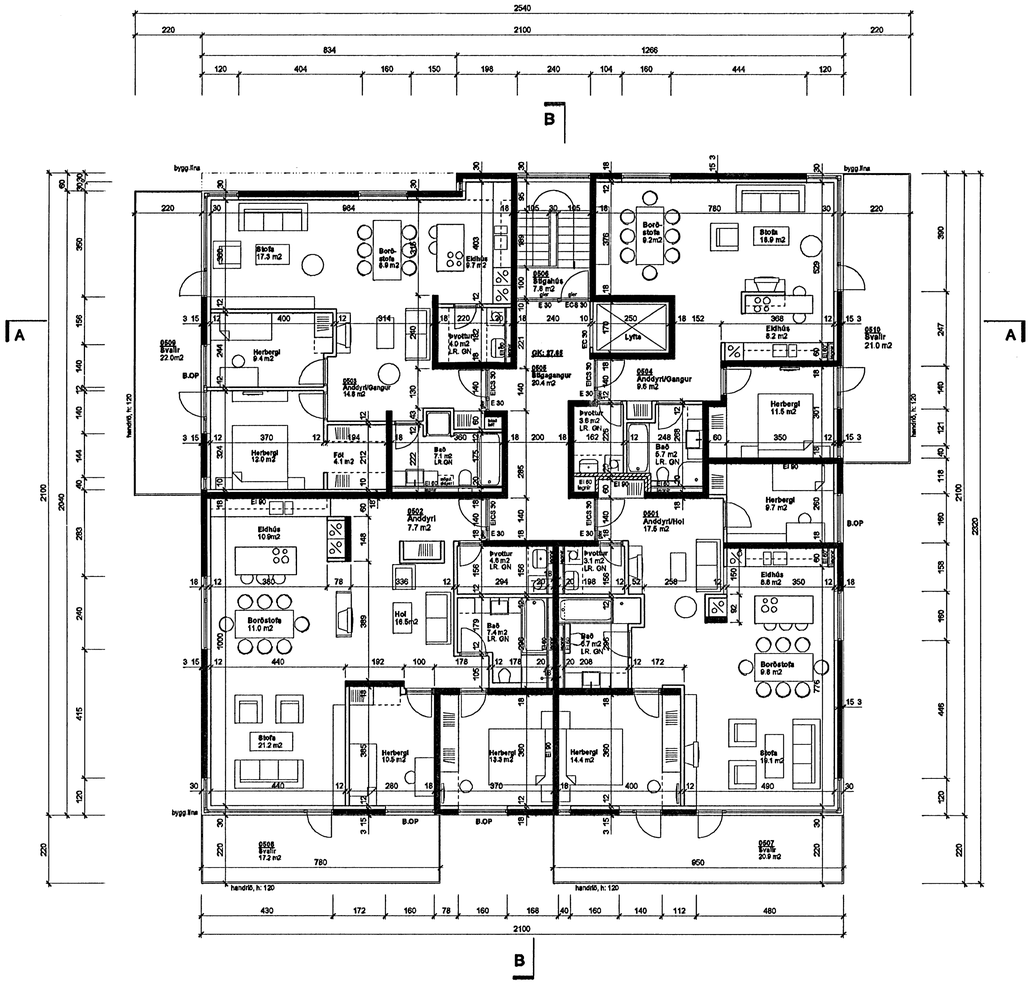

GRUNNMYND 5. HÆÐAR

BREYTINGAR

1. 10.04.06
Flóttaleiðir breytt við bílageymslu - neyðarútkallsbúnaði bætt til í bílageymslu.
Innréttaðrar íbúðir breytt. Glugga á jarðhæð austurhliði breytt við og annar breiðasaður.
Glugganúmerum breytt á norðurhlu gluggum. Baðherbergi á 1.-6.hæð stækkuð um 10cm.
Baðherbergi breytt í íbúð 0101 - 0603. Rýmkun og stækkun.

KIRKJUVELLIR 9 HAFNARFJÖRÐUR

Aðaluppdráttur	**1.04**
	Dags. 01.04.06
Grunnmynd 4. og 5. hæðar	M.kv. 1:100

Gunnar Páll Kristinsson arkitekt kt. 260665-3679
Gunnlaugur Jónasson arkitekt kt. 090462-2290
Klepparhlíð 25, 101 Reykjavík, gunnarpall@internet.is sími: 552 8515, 898 5665