Samþykkt
26 APR. 2006
Bjarki Jóhannesson
Skipulags- og byggingarfulltrúi

Úr Gildi

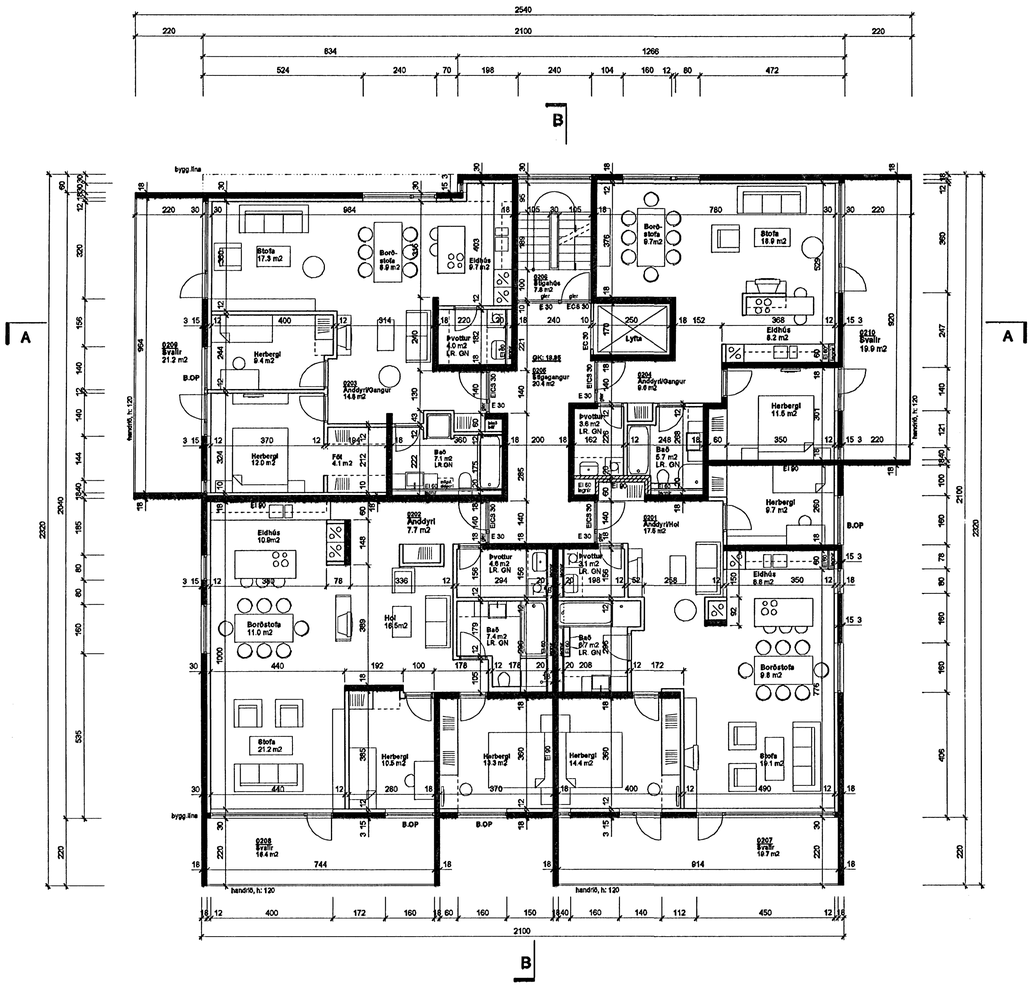

GRUNNMYND 2. HÆÐAR

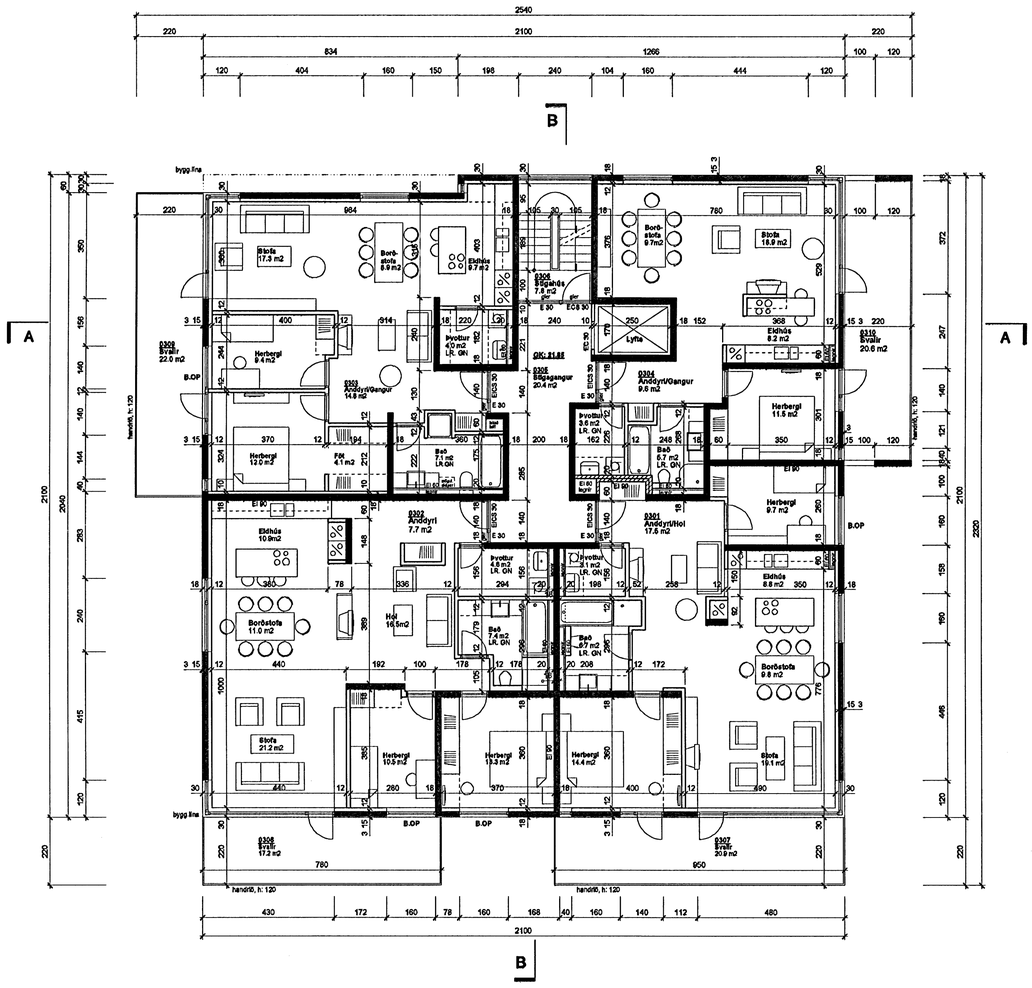

GRUNNMYND 3. HÆÐAR

BREYTINGAR

1. 10.04.06
Flótaleiðir breytt við inngangsrými - varnarhólfaskipt í samræmi á 8 í byggingarreglugerð.
Innréttaðir kaffi, Skugga á jarðhæð norðurhlíð breytt við og annar breiðstaður.
Skuggapaðum breytt á austurhlíð gluggum. Eldveggur á 1.-6.hæð aðskilur um 10cm.
Baðherbergi breytt í Bað 0103 - 0603. Rýmisnúmer og aðskilnaðarveggir.

KIRKJUVELLIR 9 HAFNARFJÖRÐUR

Aðaluppdráttur	**1.03**
	Dags. 01.04.06
Grunnmynd 2. og 3. hæðar	M.kv. 1:100

Gunnar Páll Kristinsson arkitekt kt. 260565-3479
Gunnlaugur Jónasson arkitekt kt. 090462-2290
Klepparsvig 25, 101 Reykjavík, gunnarpall@internet.is sími: 552 8515, 698 5865