


Samþykkt
 26 APR. 2006
 Bjarki Jóhannesson
 Skipulags- og byggingartulltrúi

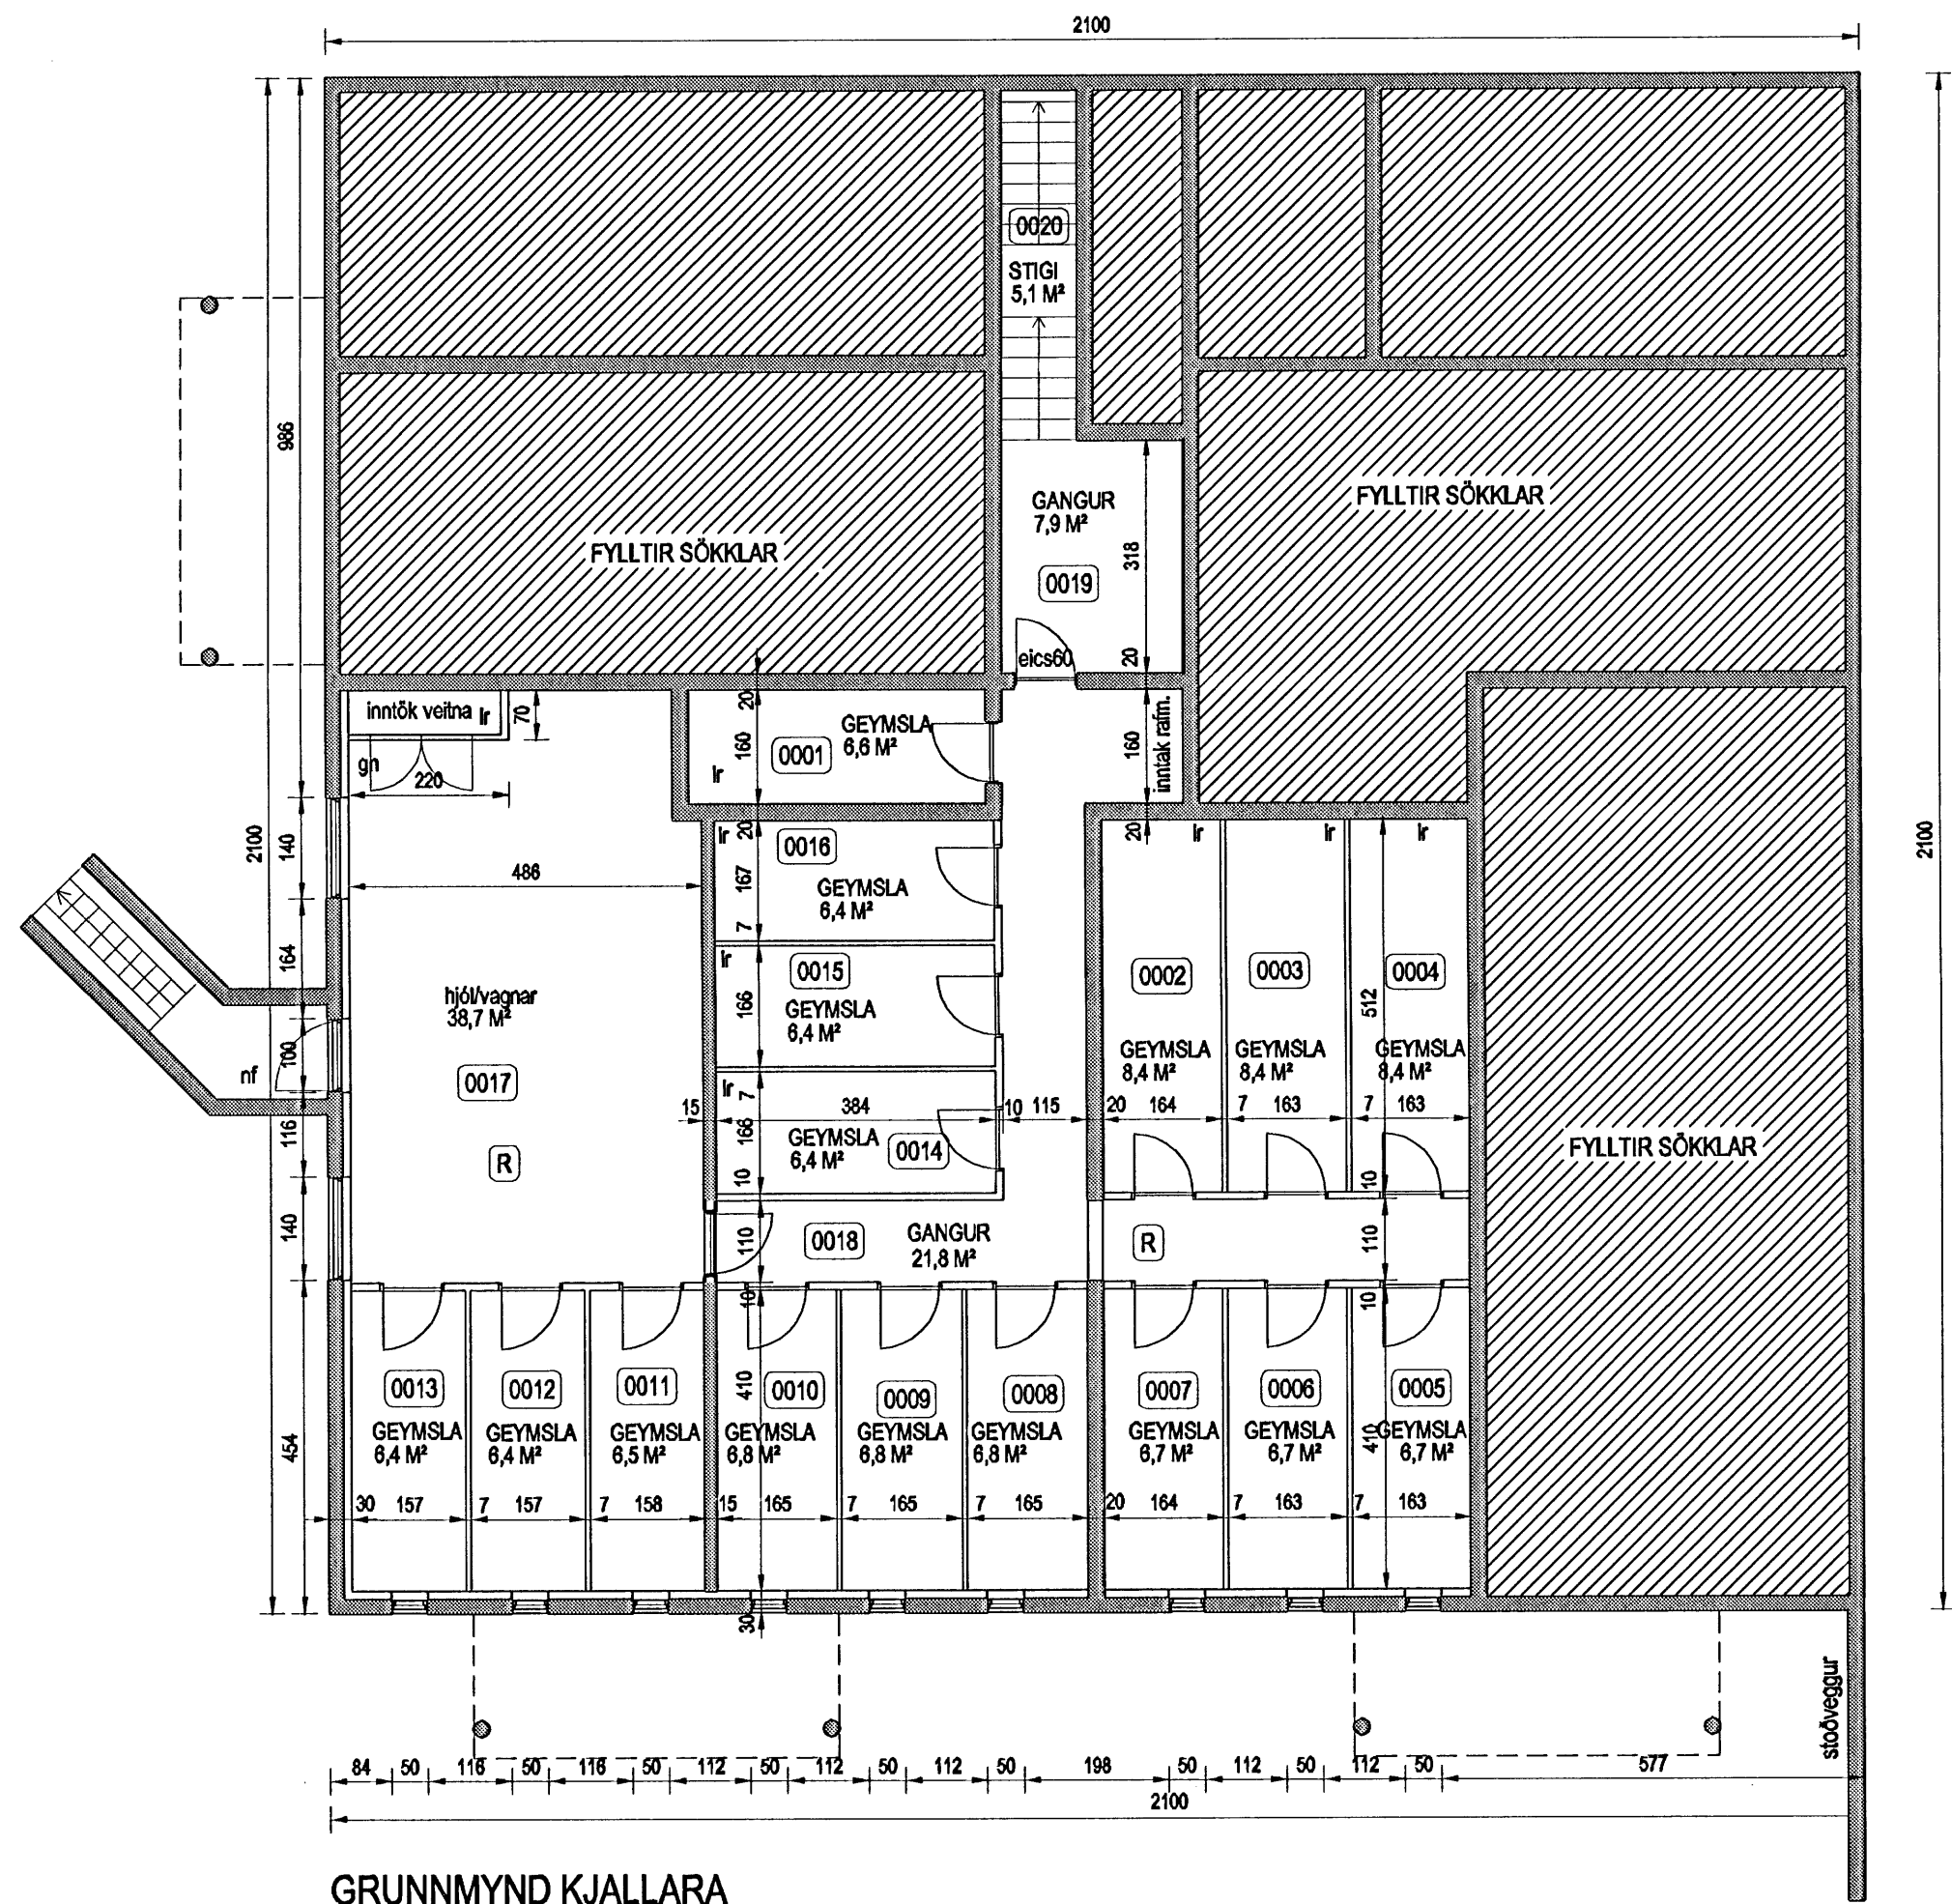

GRUNNMYND KJALLARA

Br. nr.	Dags.	Af.	Breyting
(A)	14.05.05	þF	KJALLARI STEKKAÐUR
(B)			
(C)			
(D)			

TEIKNISTOFAN
TORGID
 RÁÐGJÖF - HÖNNUN - EFTIRLIT

ARMÓLI 36, 108 REYKJAVÍK, SÍMI 568-8866, FAX 568-8878
 Þorsteinn Friðþjófsson, Magnús Þ. Guðmundsson,
 byggingatæknifræðingur, innanhússarkitekt.
 Kt. 211055-5299 Kt. 240654-5559

AKURVELLIR 1
HAFNARFJÖRDUR

Teikningarheiti: GRUNNMYND KJALLARA

Dags. 28.01.2005. Kvæði 1:100
 Hannað þF Teiknað þF Samþ. *[Signature]*
 Verknr. 05-805 Teikn.nr. 102 Breyt.nr. A