


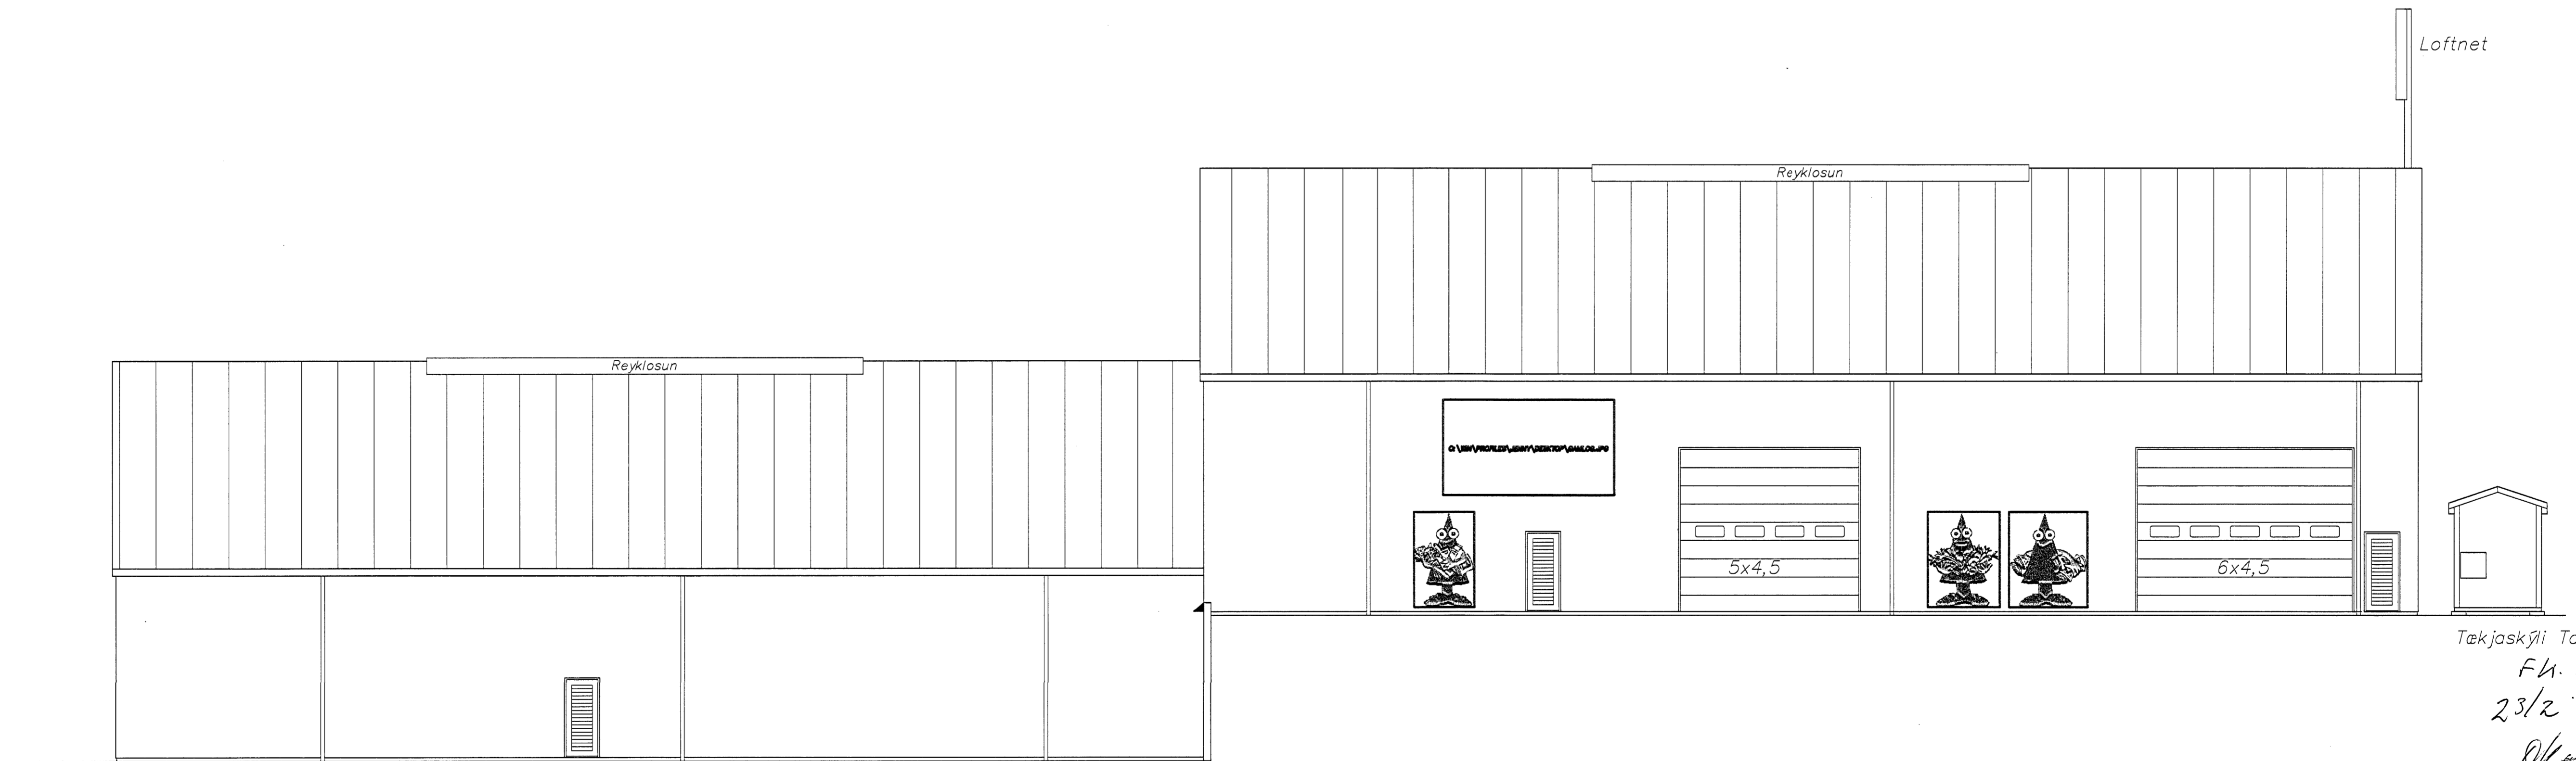

Austur



Vestur

Tækjaskýli Tals  
Fh. SHS.  
23/2 '06  
Ofkenn

dags.	breyting	nafn	dags.	breyting	nafn
20.02.06	Hæð og þakholi á skýli breytt	AS	12.02.99	Ekki fyllt upp að hálvi vö sudur gaff næst austur hlíð	
				Þakhollið samræmt 1 20', hætti manni lækkaður um 2,42m og lagri manni hálkaður um 2,96m	HBM
			15.03.00	Tilfarir á hurðum, reyklosun 1 manni samræmt Umhliðsluáæði einangroð og klætt á sama hátt og úrinnsluáæði. Tækjaskýli og loftneti Tals batt við.	HBM
			24.06.03	Nýtt vélhúsi, málsgótt brunavarnir og skólingartæla	HBM
			19.10.05	Skýli, skólingartæla og brunavarnir	HBM
			27.11.05	Skólingartæla	HBM

**Strendingur ehf.**  
Verkfæðipjónusta  
Reykjavíkuregur 68 - 220 Hafnarfirður  
Sími 565 5643, Fax 565 5643

hannaði: jún.99 AS  
teiknaði: jún.99 JW

Hafnarfirði 2/2 2006  
Hönnuðin S. Jónsdóttir

Berghella 1, Hafnarfirði

Umhliðslu- og úrinnsluhús  
Útlit

dagsetning: jan 1999  
telkn. nr: 102  
malkvörð: 1:100 A1