


1 HÆÐ
GRUNNMYND 1:100

Byggingarfulltrúi samþykkir erindið.
21 MARS 2006
Bent skal á að samþykkt þessi verður ekki virk, fyrr en eftir þinglýsingu eignaskiptafrlýsingarinnar og skráningu hennar hjá Fasteignamatí ríkisins.
Byggingarfulltrúinn í Hafnarfirði
F.h. Kristján Þórarinnsson

ÁSKILIÐ, SJA BÓKUN

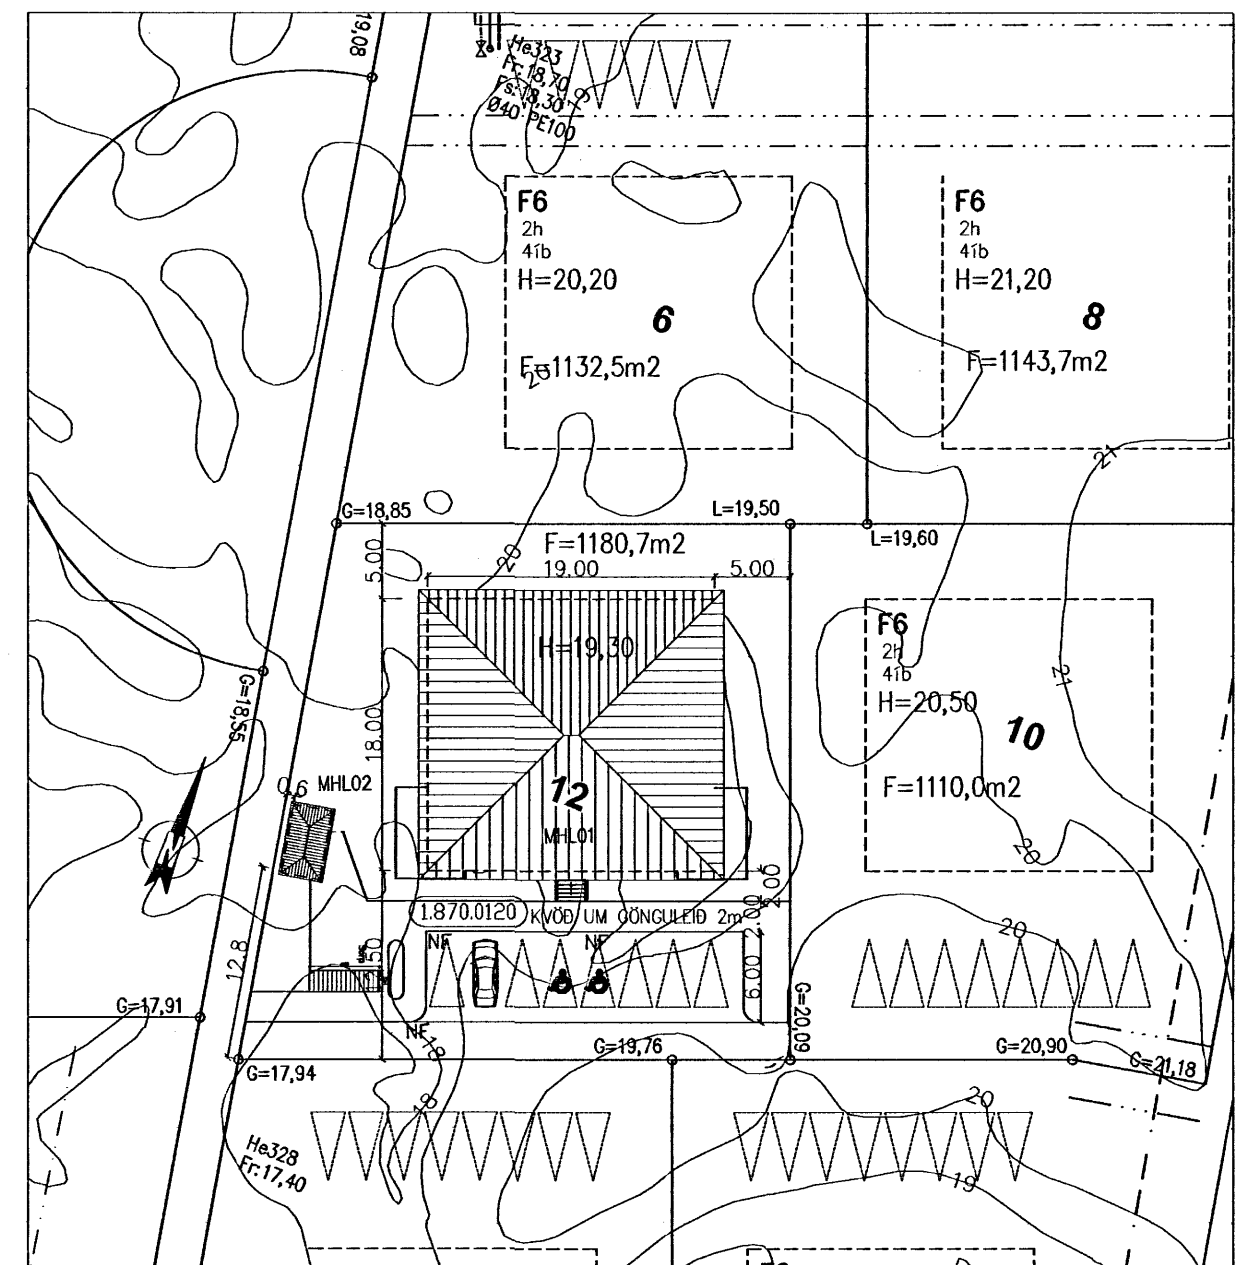

AFSTÖÐUMYND 1:500

Dags.	Breytingar	Nr.	Nafn
05.03.2006	Matshluta MHL 02, Geymsluskúr er bæt.	1.	FO
05.03.2006	Sérnotafloetir eru 0104 og 0105 betast við- sjá skráningartöflu	2.	FO

Telknistofan TÁK
Aðalhönnuður:
Friðrik Friðriksson arkitekt Fai, Kt: 211256-4519
Langholtið 111, 104 Reykjavík

Netfang: ffar@islandia.is
Sími: 551 10 60
Fax: 551 10 66

meter Verkfræðistofa ehf
Síðumúli 1, 108 Reykjavík

Sími: 5678922, Gsm: 8940059
meter@meter.is, www.meter.is

DREKAVELLIR 12, 221 HAFNARFJÖRÐUR				
1 HÆÐ, GRUNNMYND OG AFSTÖÐUMYND				
TÖLVUSKRÁ	HANNAÐ	TEIKNAD	YFIRFARID	ÓTGÁFA
158-221-DREKAVELLIR 12	FO	FO	FO	01
SAMÞYKKT	TEIKNING NR.	MKV.	BLAD NR.	
Friðrik Friðriksson 2112564519	158-A1	1:100/1:500	A-01	
Friðrik Ólafsson 2303592459	DAGS.	VERK NR.		
	08.03.2006	158		