


Verðandi frekar málseðningar, sjá sértalningar aðalhönnuðar í miv. 1:50.
Séruppdrætti skulu umfr þegar aðaluppdrætti hafa verið samþykkt af byggingaryfirhöfðum.

Sérstakar skýringar vegna bílageymslu með líffli til brunavara.
Míðað er við að bílageymslan uppfylli ákvæði byggingareglugerðar gr. 114, um bílageymstur stærri en 100 m².
Þar gildir meðal annars að bílageymslan skal vera sjálfstæð brunasamtæða, lokað frá öðrum brunasamtæðum með EI-CS60 og EI-CS30 hurbum. (sjá teikningu).
Seiða skal upp slöngukerfi og handstökkrivteki af víðleitandi gerð, þétt og staðsetning skal ákveðin í samráði við sökkvarnarsvið.
Í bílageymslunni skal vera sjálfstætt lofttræstikerfi sem skal geta sogað burtu sprengilimar og heitlögur lofttegundir niðri við gólf. Kerfið skal hanna í samráði við loftur og staða sem gilda fyrir slíkt kerfi.
Í bílageymslunni skal vera út- og neyðarfýsing.
Í bílageymslu og geymslum skal vera sjálfvirk vatnsúðakerfi.

---> B.O. Táknar björgunarp, samkv. reglugerð um brunavarnir og brunamál.
-> Táknar rýmingarleið, samkv. reglugerð um brunavarnir og brunamál.
⊗ Reykskyrnari, staðsetjst samkv. teikningu.
Eðrnarbrúnaður og slökkrivteki skulu staðsetjst í samráði við sökkvarnarsvið.
Aðrnýskurðir bóða skulu vera sjálfvirkir með hurtpumpu.

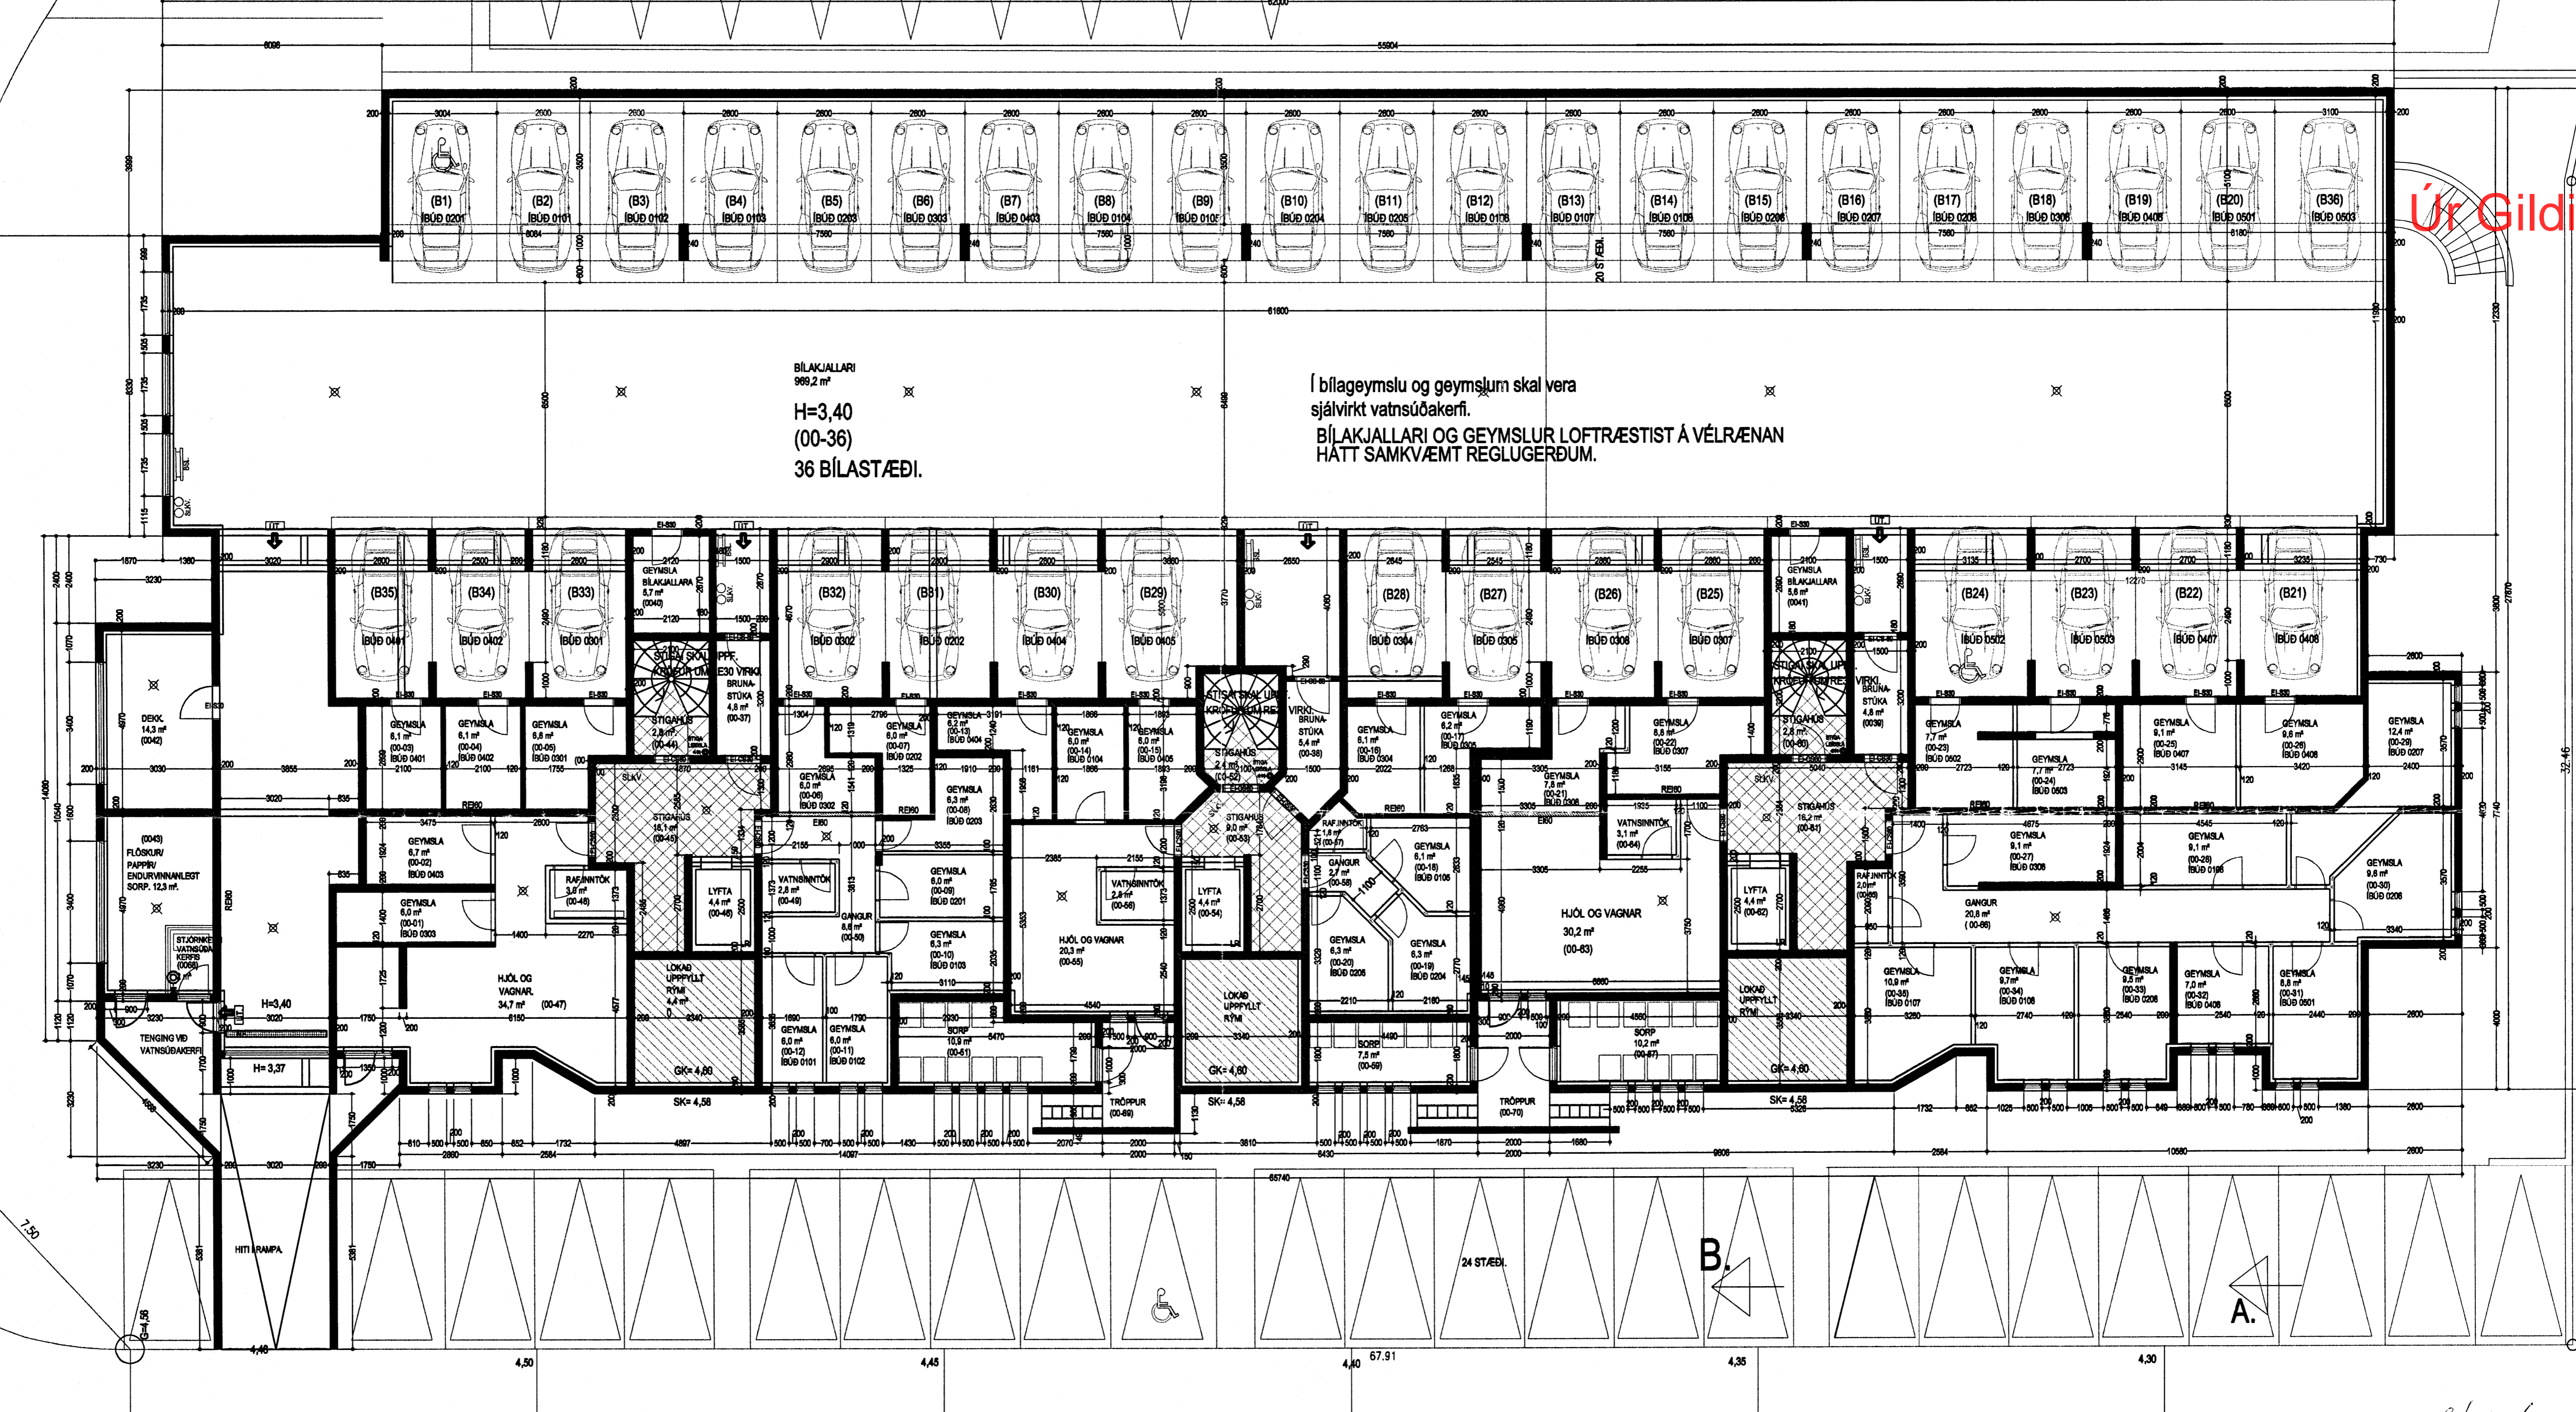

Úr Gildi

Vesturgata

GRUNNMYND KJALLARI. MKV. 1:100.

29/3/06
Sökkvarnarsviðunarsvæðisins ts
Hólar

---> B.O. Táknar björgunarp, samkv. reglugerð um brunavarnir og brunamál.
-> Táknar rýmingarleið, samkv. reglugerð um brunavarnir og brunamál.
⊗ Reykskyrnari, staðsetjst samkv. teikningu.
Eðrnarbrúnaður og slökkrivteki skulu staðsetjst í samráði við sökkvarnarsvið.
Aðrnýskurðir bóða skulu vera sjálfvirkir með hurtpumpu.

Sigurður Þorvarðarson byggingafræðingur bfl.
Teiknistofan Strandgötu 11 220 Hafnarfirði.
Sími: 5651510. Netfang: teiknistofan@simme.is
STH: teiknistofan ehf. kt. 510298-2769. Kt. aðalhönnuðar: 141250-4189.

Skýringar:	Aðaluppdrættur.
Teikning:	Grunnmynd kjallari.
Málikvæði:	1 : 100. Dagsetning: 07 desember 2005.
Undirskrift:	25/2/06 [Signature]
Bláð nr.:	1 af 8.
Breytt:	