Samþykkt þann
25 JAN. 2006
Byggingafulltrúinn í Hafnarfirði
F.h. Kristján Þórarinsson

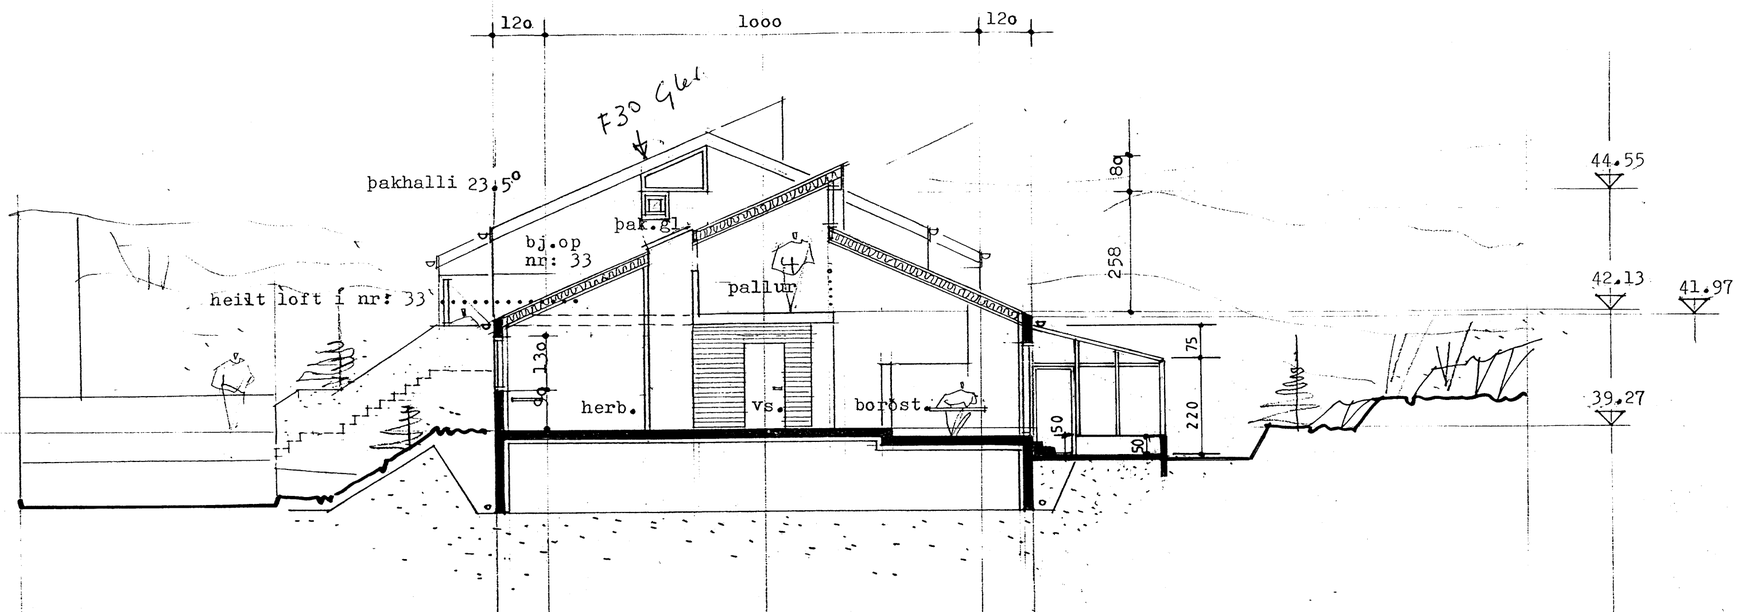

skurður a-a 1:100

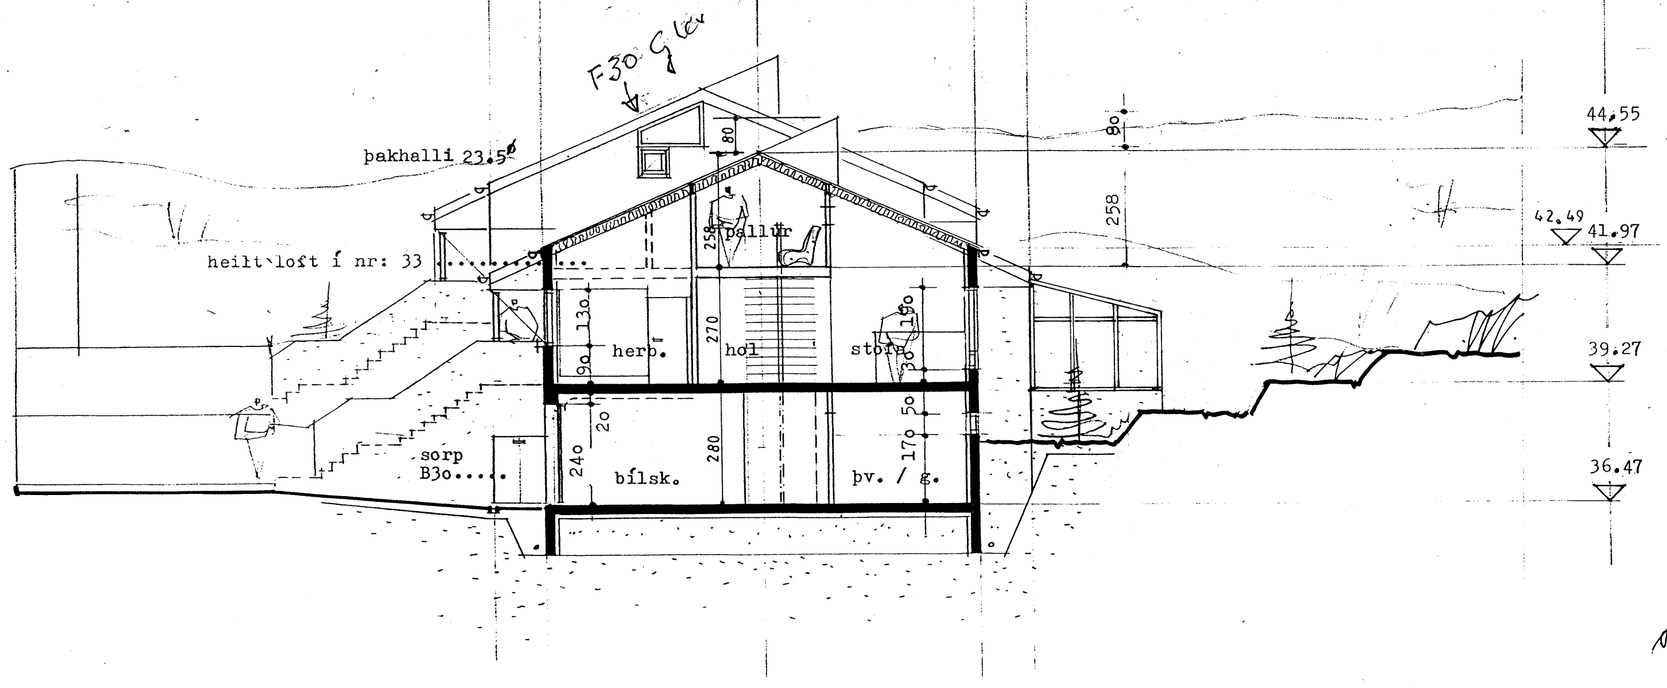

skurður b-b 1:100

Skýringar

Íbúðarhús er upphaflega teiknað 1996 af Sigurði Hallgrímssyni arkitekt á teiknistofunni Arkþing og er engin breyting gerð á íbúðarhúsinu. Sólstofu er bætt við á teikningum 2005 af Sveini Ingólfssyni.

VERKHÖNNUN EHF
Kirkjulundi 13 210 Garðabæ
Sími 5656900 Fax 5656910
Tölvupóstur: verkhonnun@simnet.is

Verkefni: **Furuhlíð 31 Hafnarfirði**
Verkefni nr: **642**
Teikning nr: **006**
Heiti: **Sneiðingar.**
Mælikvarði: **1:100.**
Dagsetning: **16. nóv. 2005**
Hannað: **Sveinn Ingólfsson**
Samþykkt:
Sveinn Ingólfsson 9.12.2005