


Úr Gildi

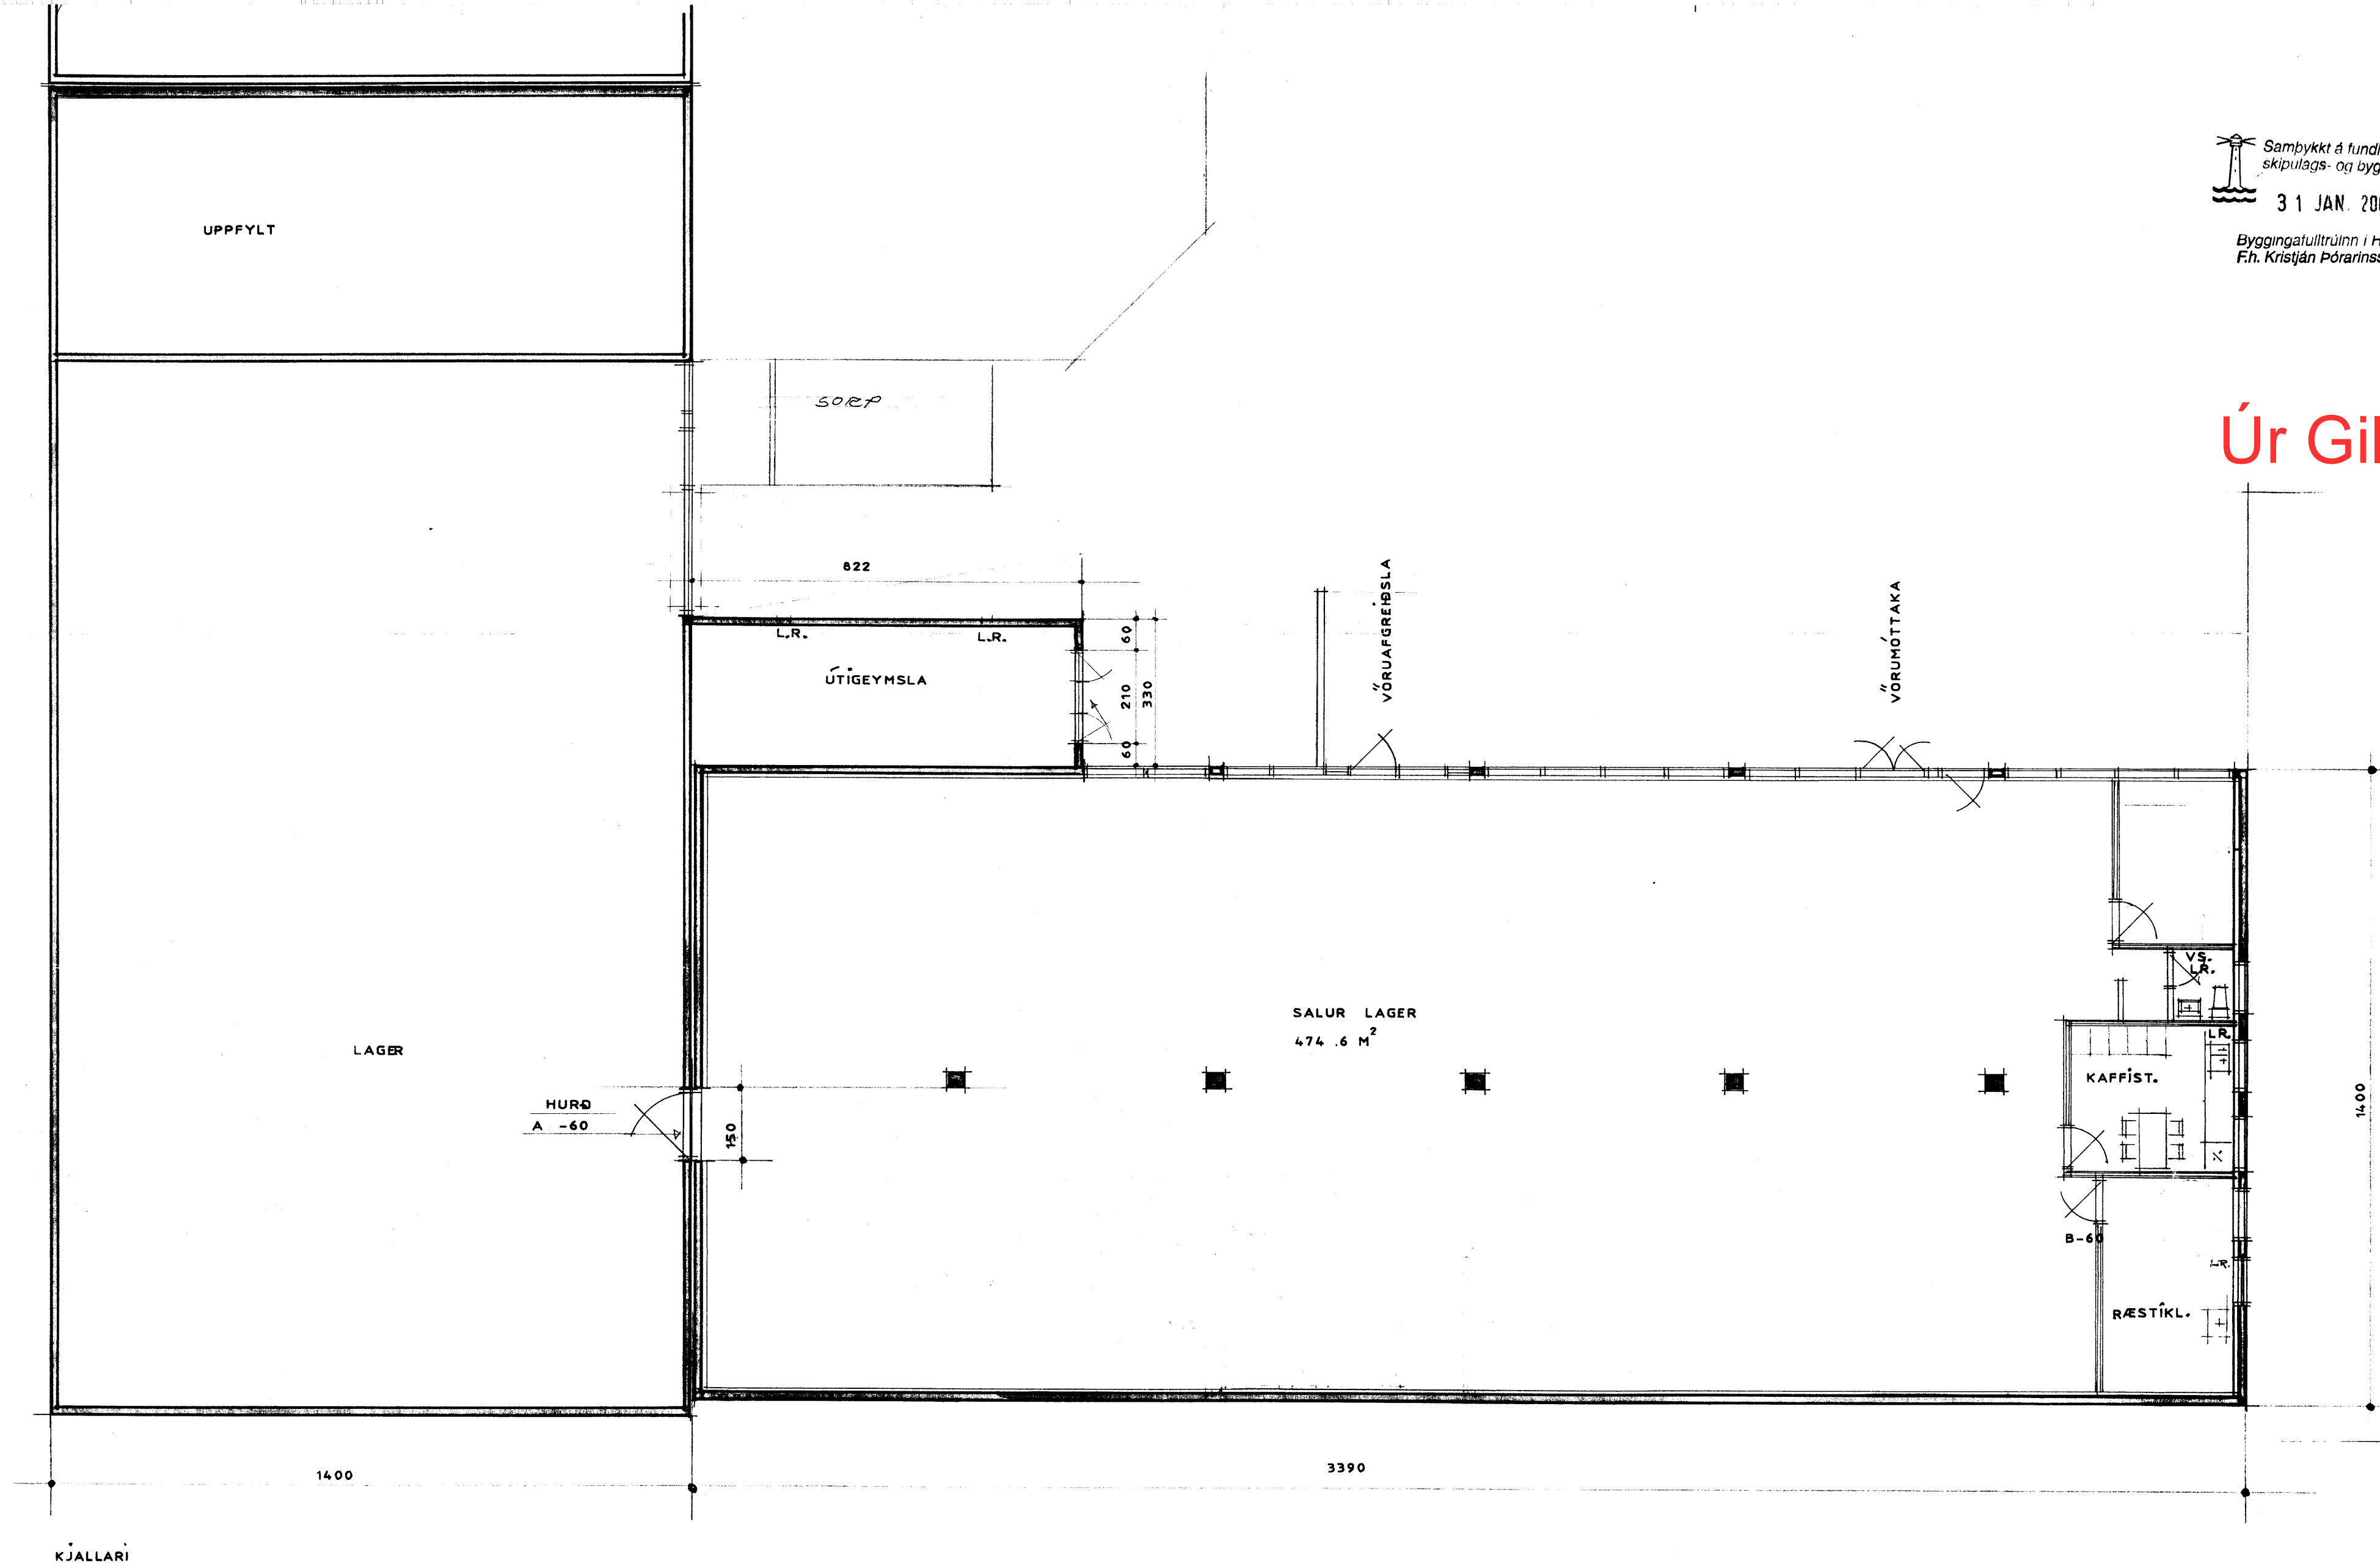

4.1.2006
STÍGAR MILLI HÆDA FJARLEGGIÐ.

Reykjavíkurvegur 72, Hafnarfirði Teikn. Nr. 102

Efni. Aðaluppdráttur
Grunnmynd Kjallara

Dags. 04.01.2006
MKV. 1:100

Hönnuðir: Erlendur Árni Hjálmarsson, Byggingarfræðingur kt. 100355-5239
Klébergi 6, 221 Hafnarfirði.
Hjálmar Örn Guðmarsson, Byggingarfræðingur kt. 200672-3809