


*KJP*

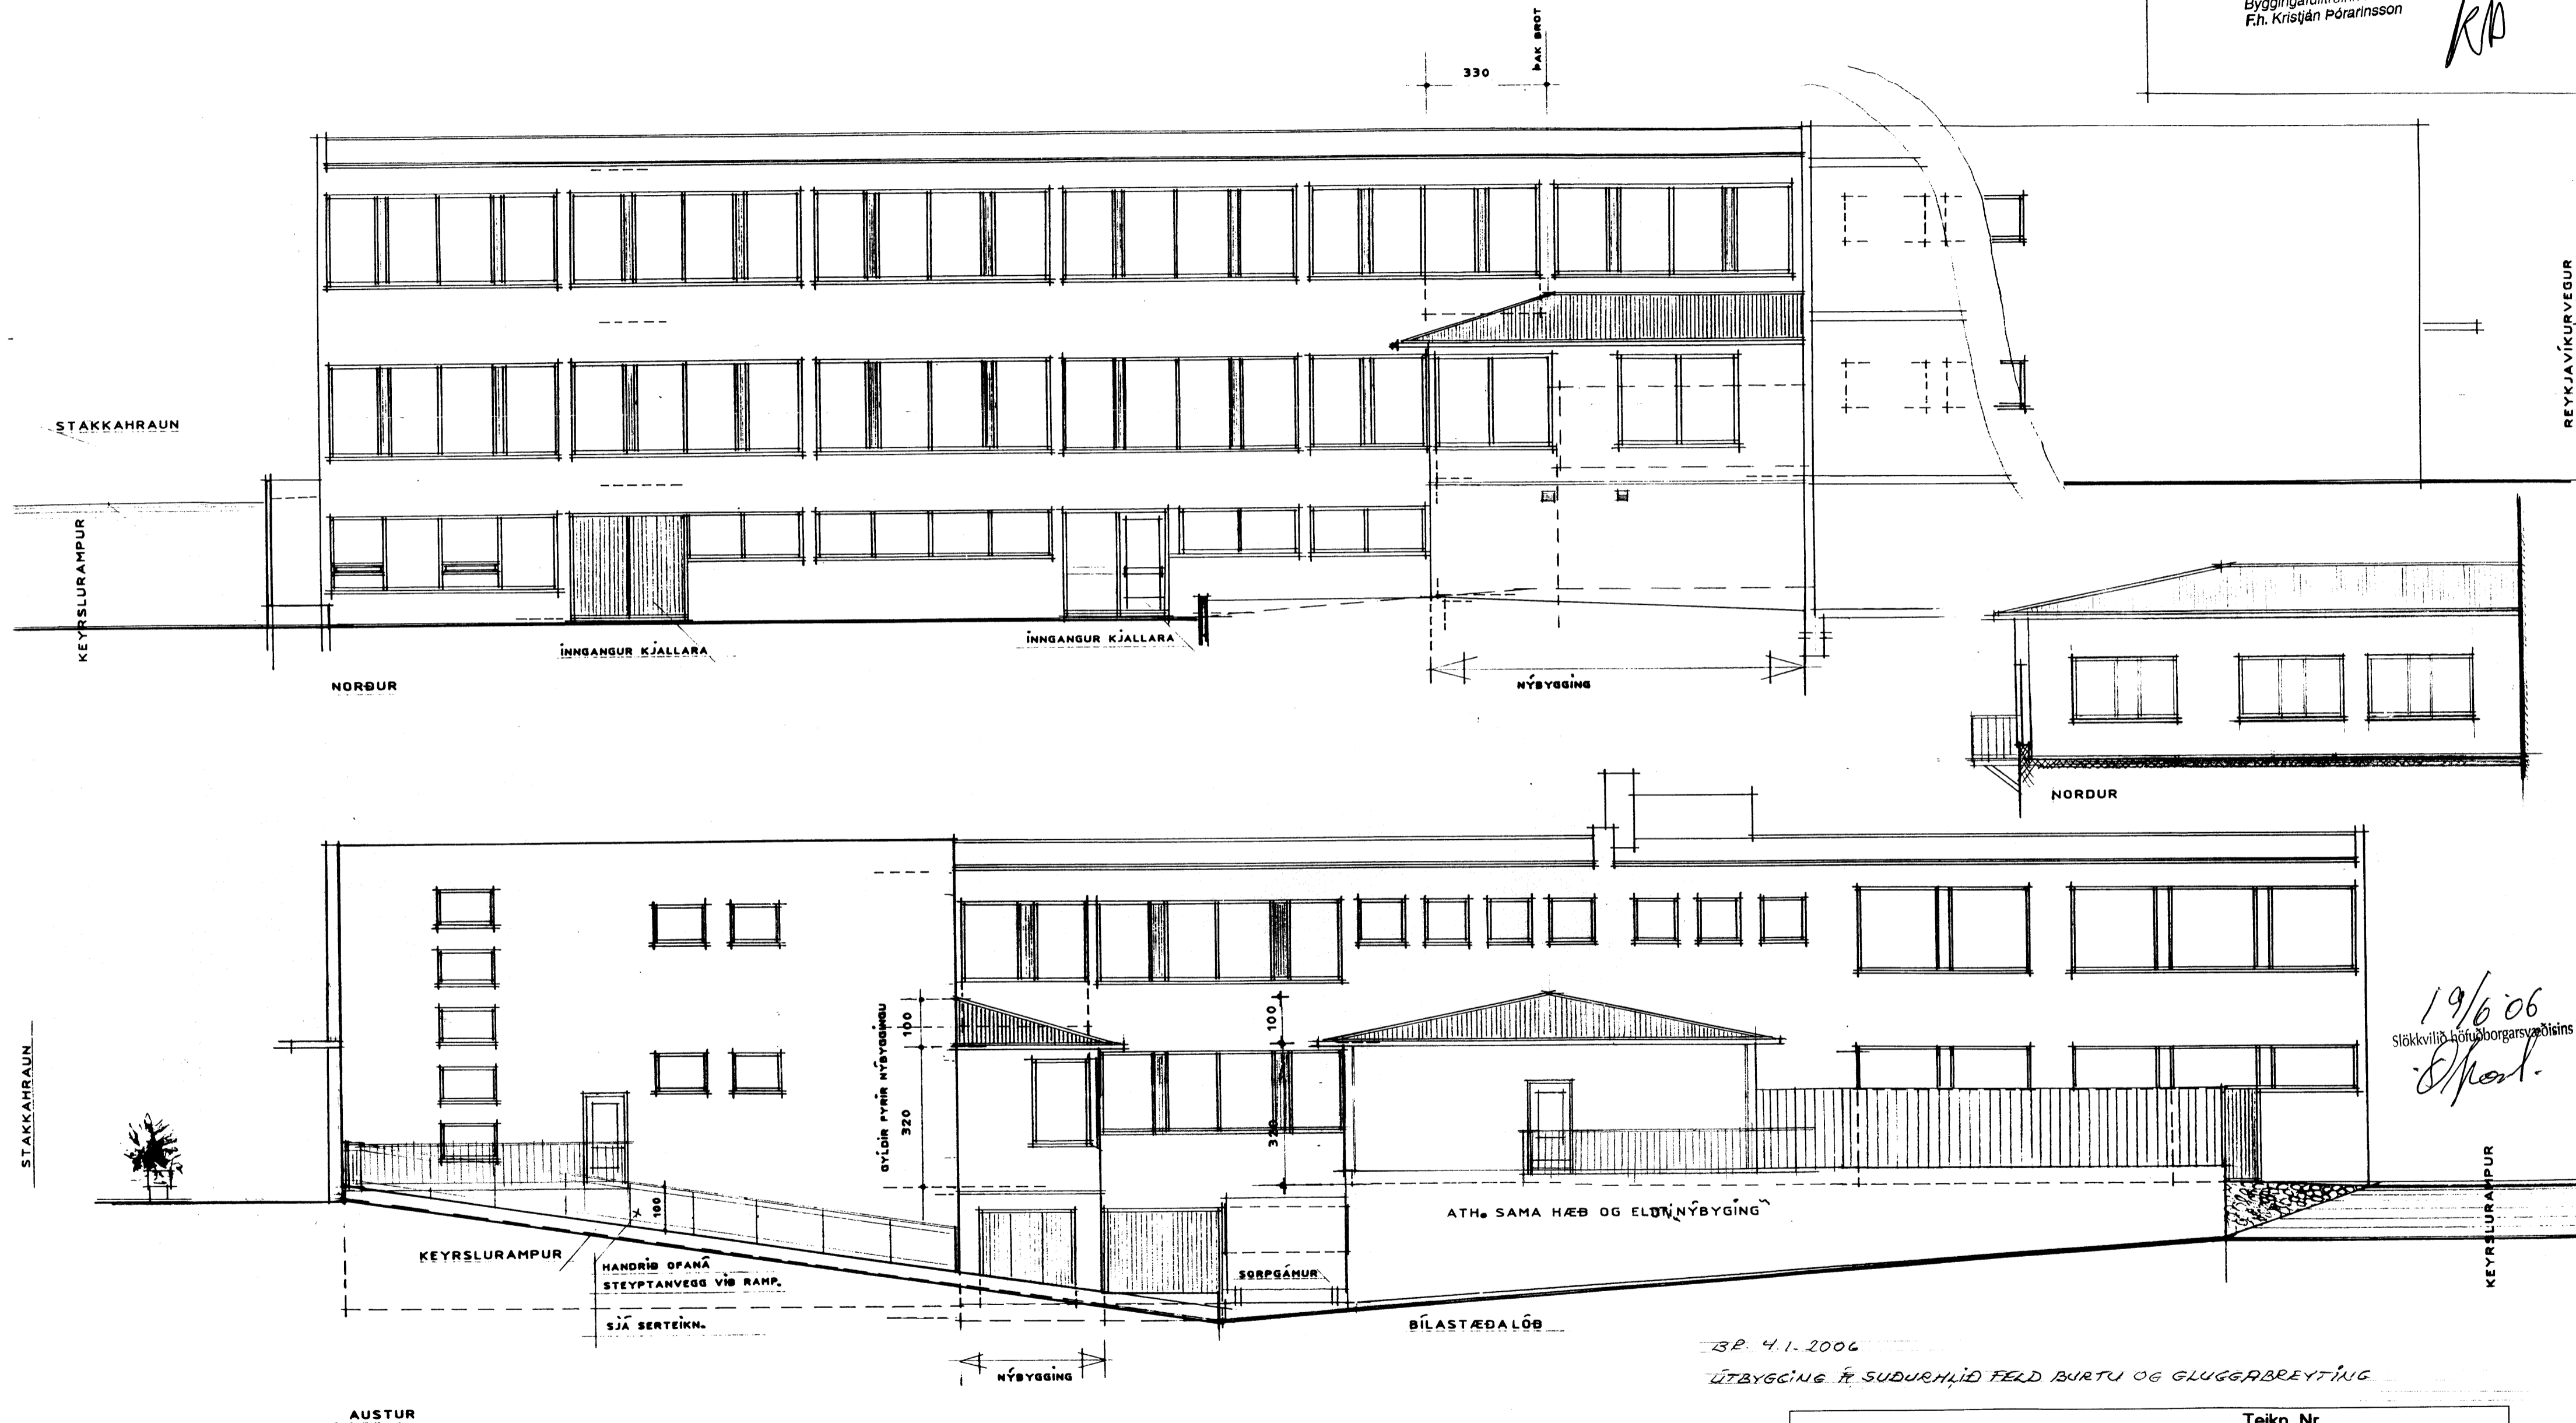

Reykjavíkurvegur 72, Hafnarfirði Teikn. Nr. 105

Efni. Aðaluppdráttur Útlit Dags. 04.01.2006 MKV. 1:100

Hönnuðir: Erlendur Árni Hjálmarsson, Byggingarfræðingur kt. 100355-5239 Klébergi 6, 221 Hafnarfirði. Hjálmar Örn Guðmarsson, Byggingarfræðingur kt. 200672-3809