



Úr Gildi

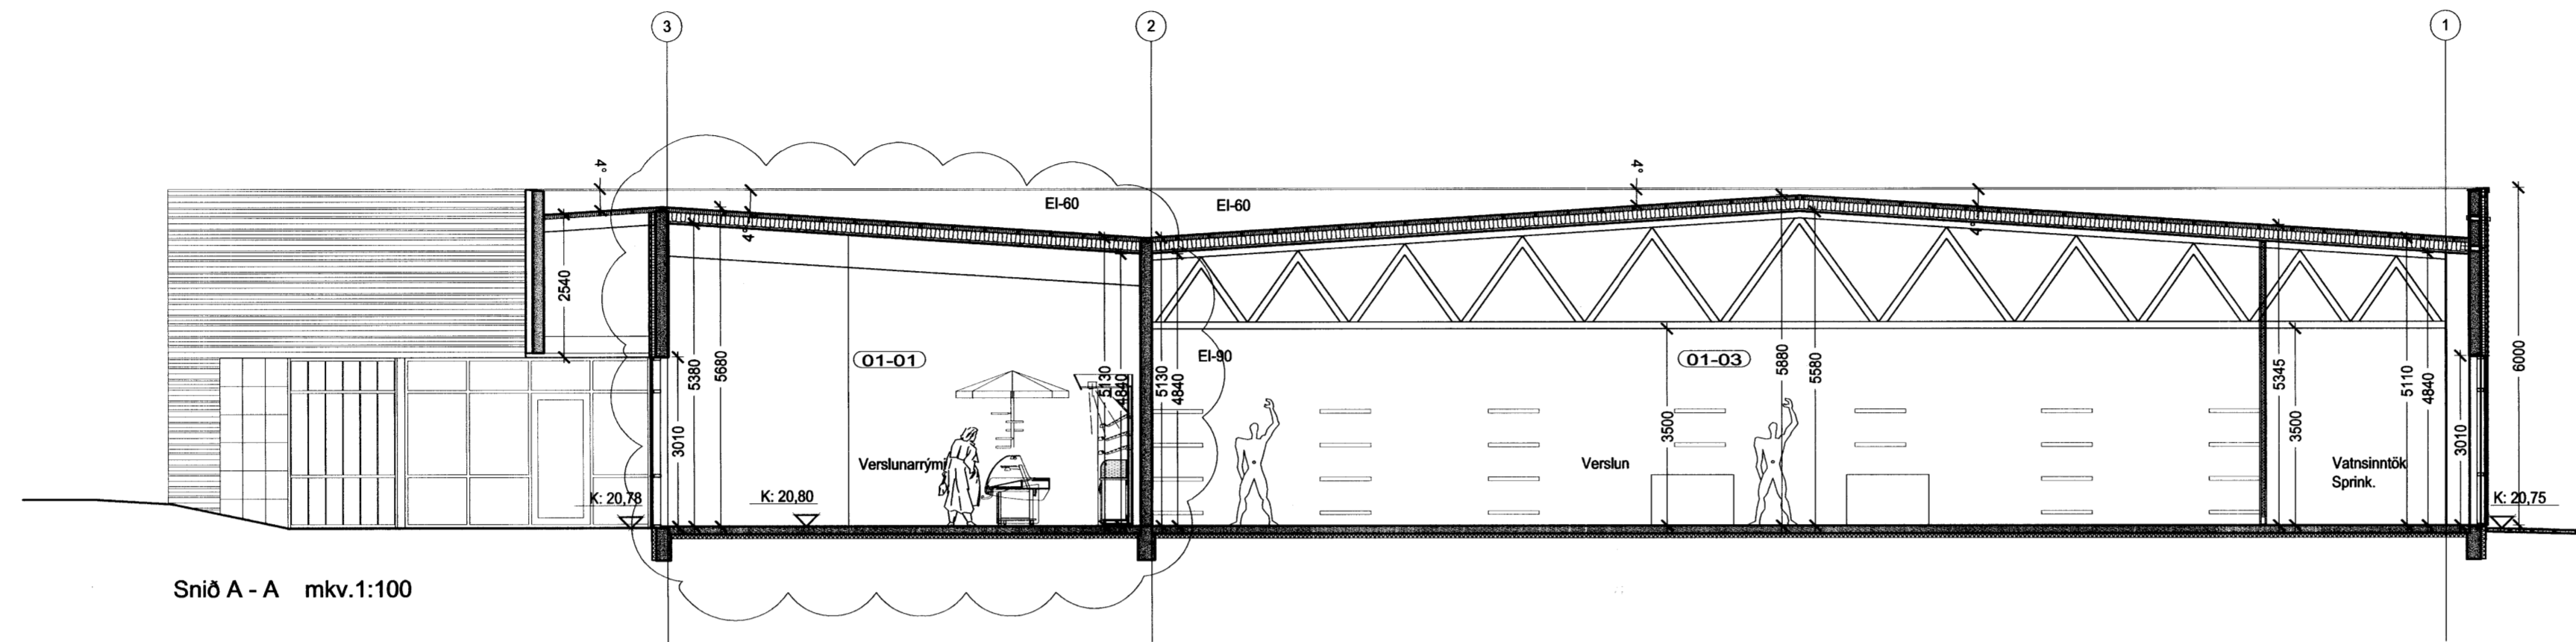

Snið A - A mkv.1:100

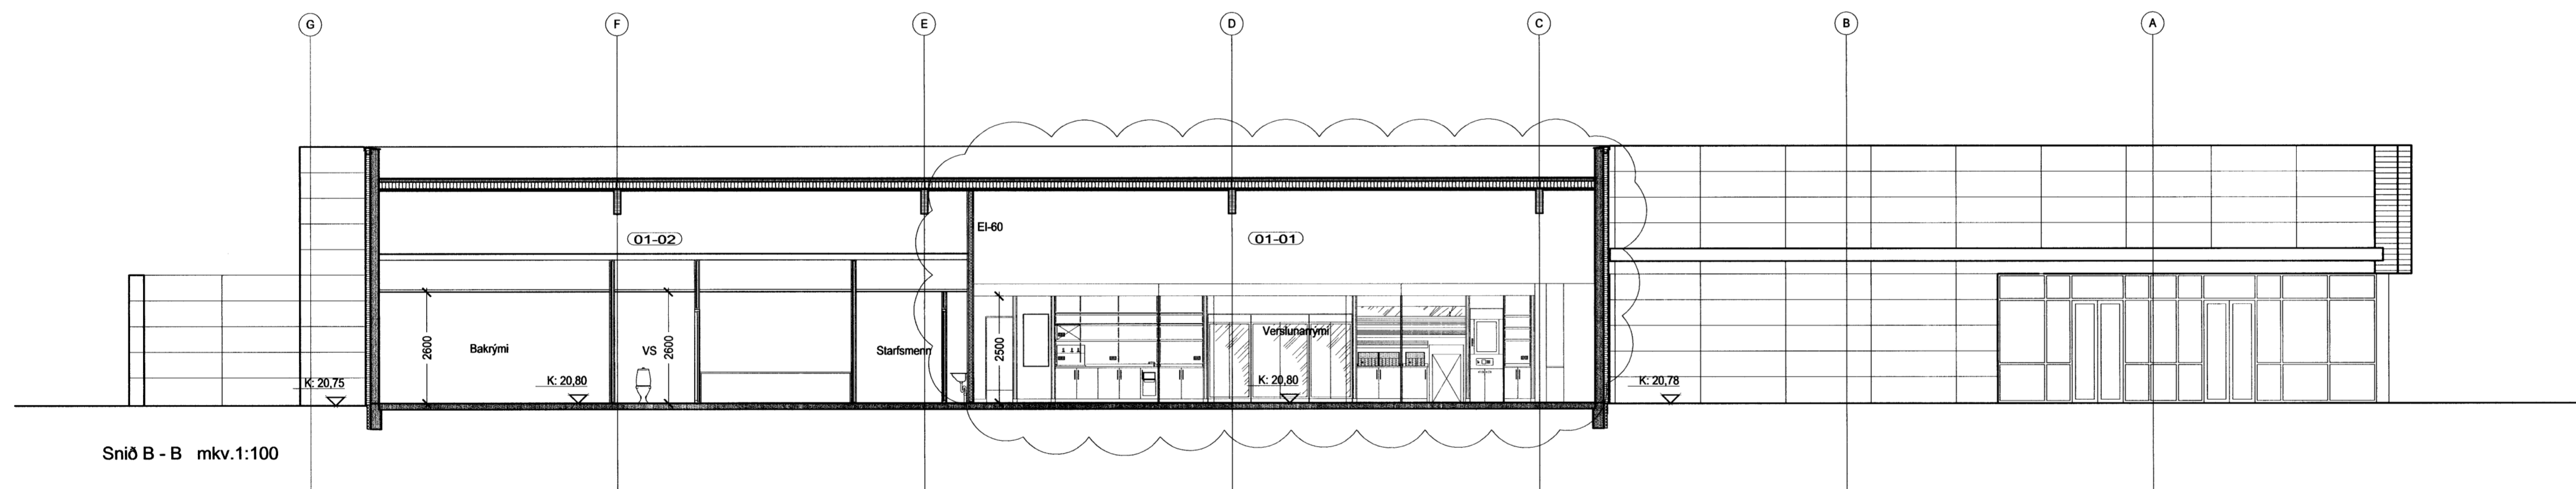

Snið B - B mkv.1:100

C 11.01.2006 sbb Breyting á innviðingum verslunarymis 0101
B 30.08.2005 sbb málstillingu banna inn
A 29.08.2005 sbb bókun á þakningum breytingu og skilríkum
breytt dagur tekið lysis

Adalsteinn Snorason
arkitekt fól 161161-2769

Egill Guðmundsson
arkitekt fól 270152-6869

Gisli Gíslason
arkitekt fól 160657-4809

oðalstræti 6 101 Reykjavík
sími 511 2060
fax 511 2066
veffang www.ark.is
netfang arkis@ark.is

Tjarnarvellir 15
Aðaluppdráttur

snið

verkkaup
hannað/teiknað
virkjað/samþykkt
mkv
dags

þypping
as, sbb
1:100
16.08.2005

ARKÍŚ