


Úr Gildi

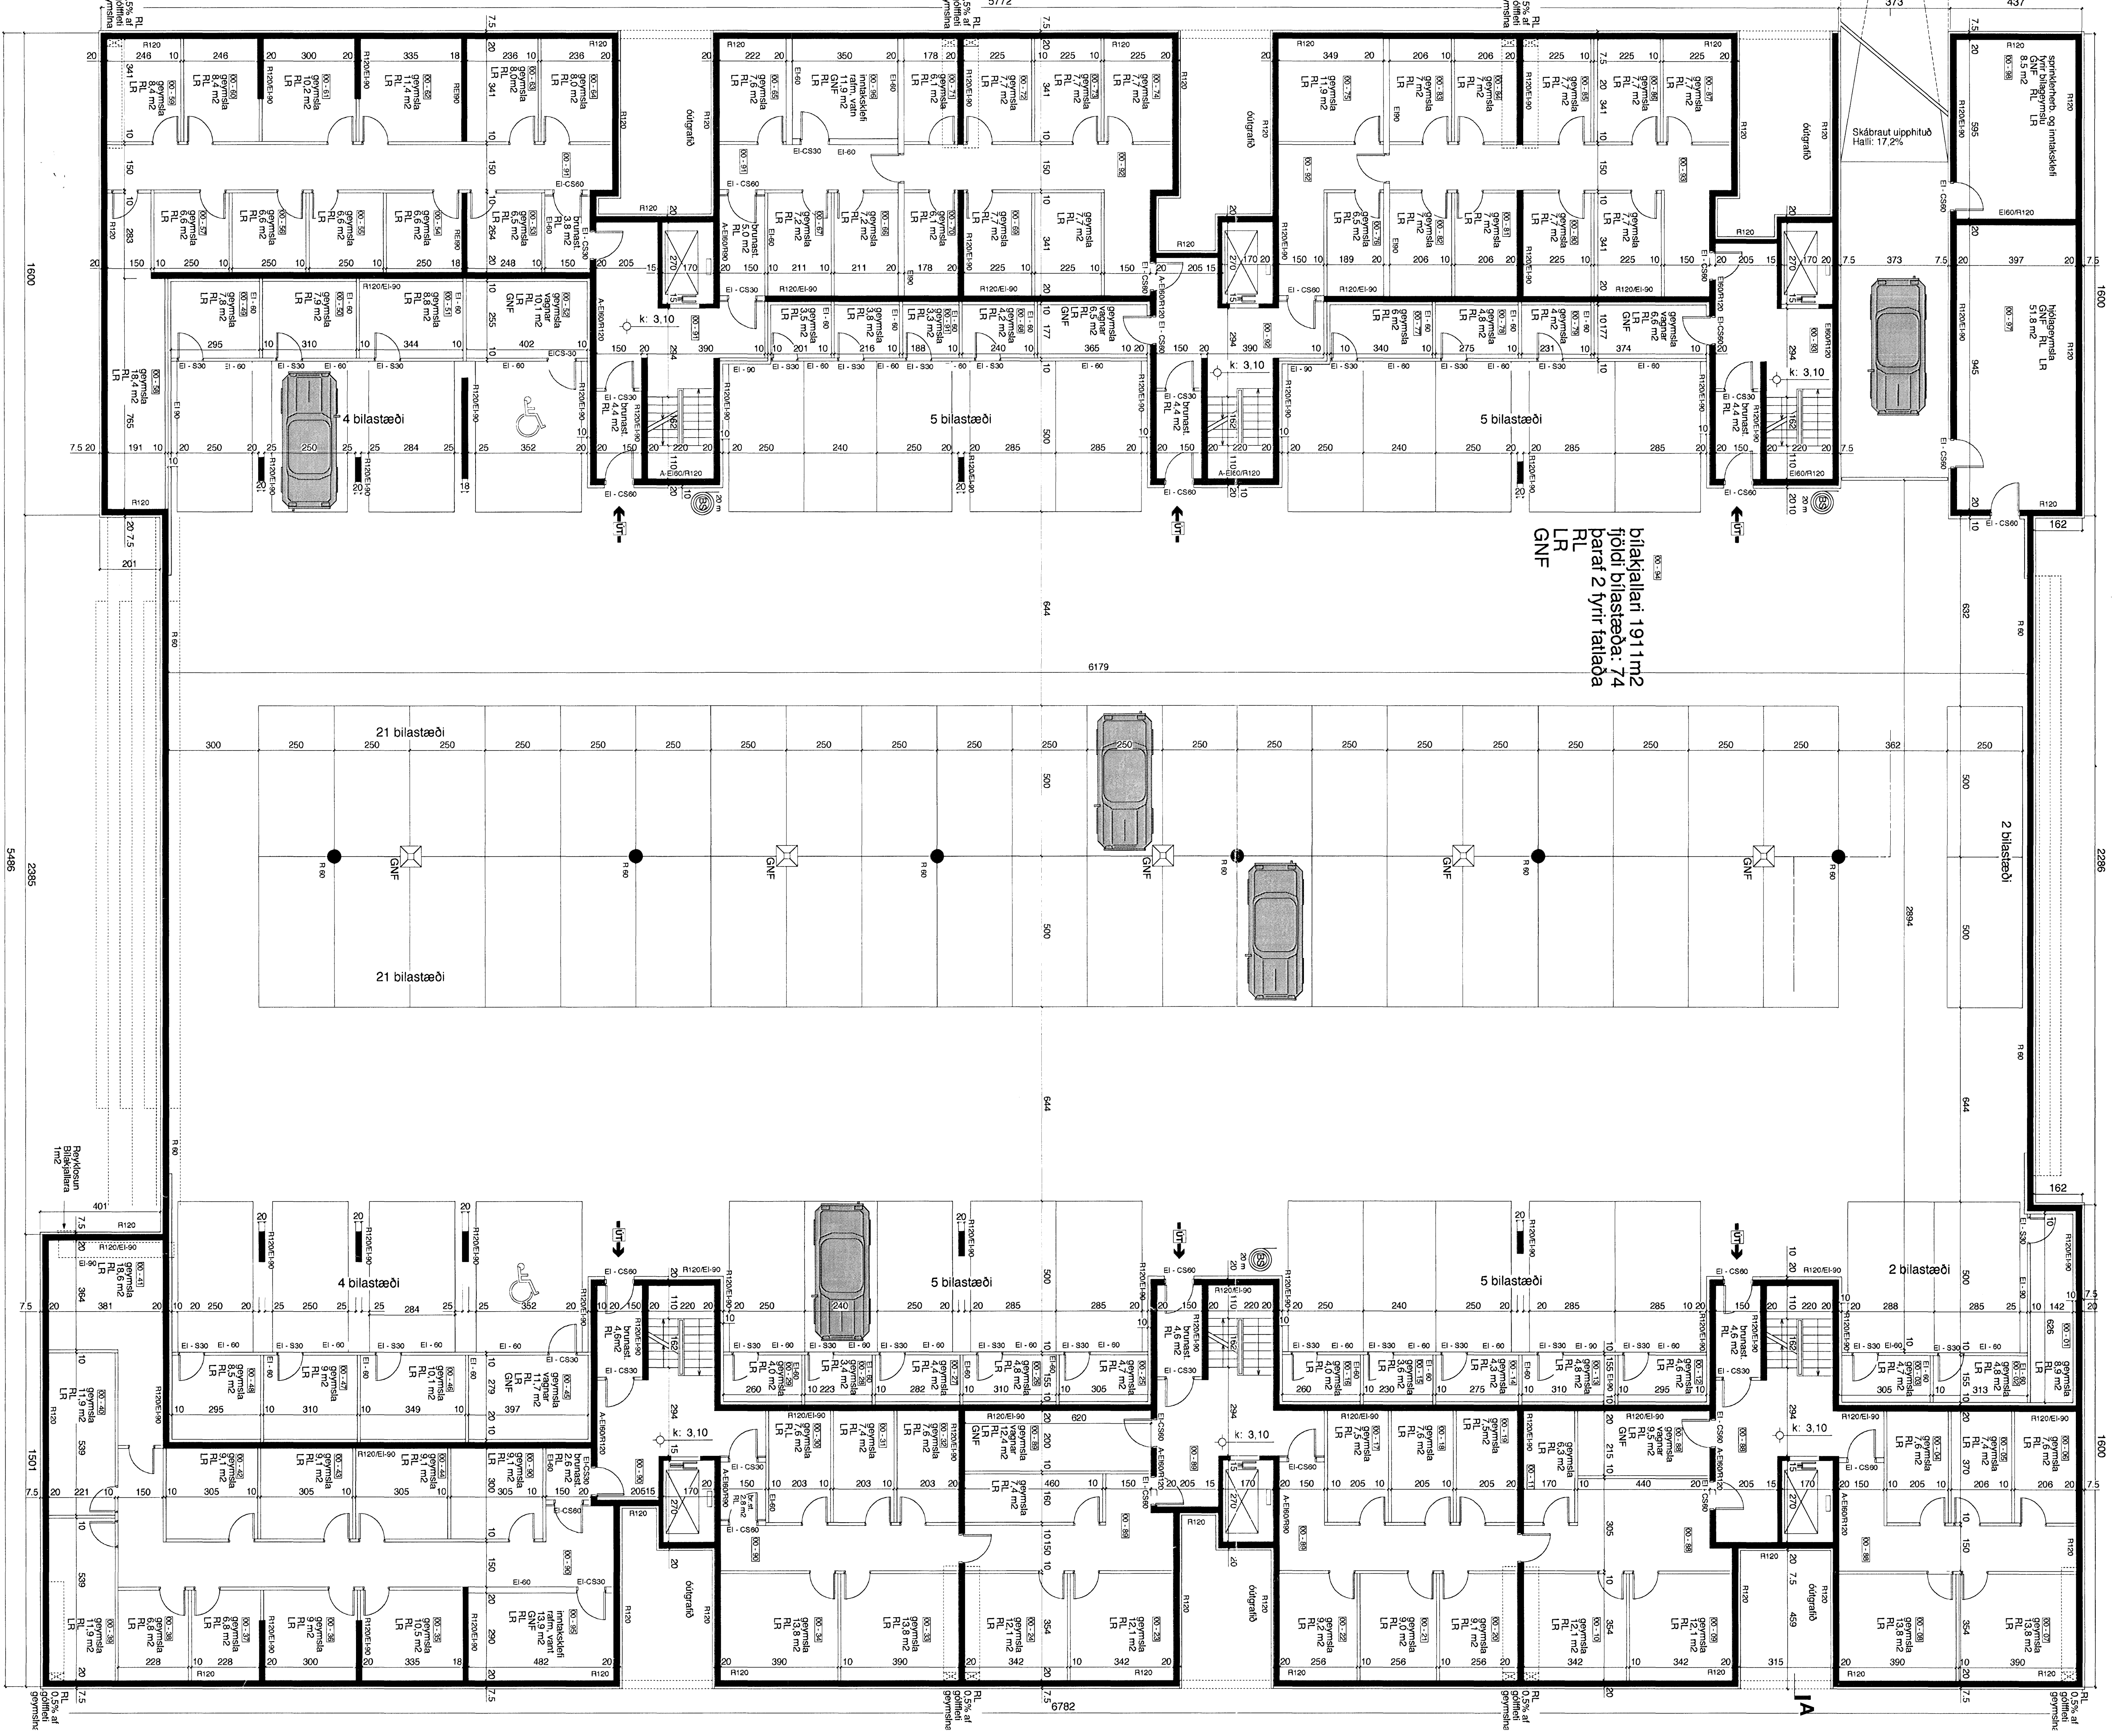

	K
	J
	I
	H
	G
	F
	E
	D
	C
brunahönnun, haus	18.05.06
reyklosun, loftfræsting, málsetn. o.fl.	20.03.06
BREYTING:	06A

23/5/06

norðurbakki 7-9

TEKNI NR.
NB 2.01 - B

TEKNING :
BILAKJALLARI
VERKFR. : 06006
DAGR. : 25.01.06
VERKFRUT :
ADALUPPDRÁTTUR
MKV. : 1 : 100

Pálmar Kristmundsson arkitekt 0604555269

PK-ARKITEKTAR EHF.
LYNGHALS 4 REYKJAVÍK 110 Kt: 680504-2880 SIMI: 551 8050 FAX: 551 8077
NETFANG: palmar@pk.is

EYKT EHF
LYNGHALSI 4 110 REYKJAVÍK SIMI: 595 4400 FAX: 595 4499