


Byggingarfultrúi samþykkir erindið.
14 JUNÍ 2006
Bent skil á að samþykki þessi verður ekki viðurkað ef til er eitthvað óljóst eða óvissuþæmt. Þetta er einungis samþykki byggingarfulltrúans og skilgjafið hefur hjá Fostingu og er ekki samþykki byggingarfulltrúans í Hafnarfirði. F.H. Kristján Þórunnsson

Úr Gildi



útlit Norðurbakki 7 - Austur

	K
	J
	I
	H
	G
	F
	E
	D
	C
	B
hornd, brunah, útlit, haus	20.05.06
opningag lög, skjólveggr jarðh. þarh.	20.03.06
BRÉYTING:	DAGG:

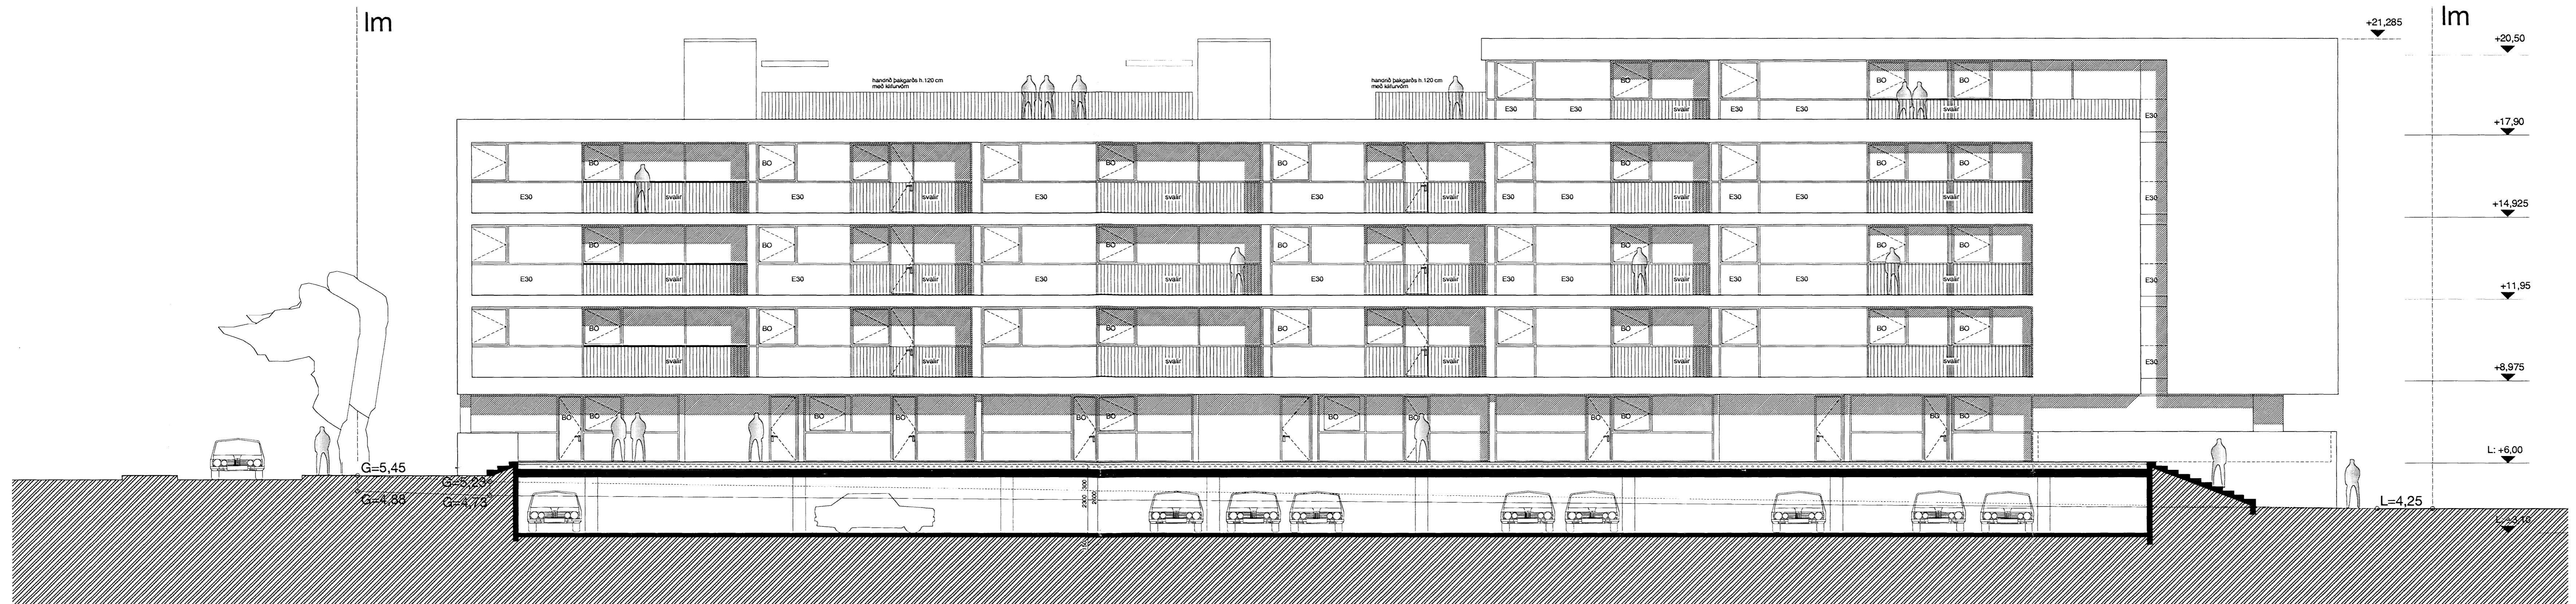

útlit Norðurbakki 7 - Vestur



norðurbakki 7-9

TEKNI. NR. NB 2.08 - B

TEKNI. NR. : NB 2.08 - B
VERK NR. : 06006
DAGS. : 25.01.06
MKV. : 1 : 100

Pálmar Kristmundsson arkitekt 080455029
PÁLMAKR. 110 110 110
0304333 0304333
PK-ARKITEKTAR EHF.
LYNGHÁLS 4 REYKJAVÍK 110 KÍ. 680504-2880 SÍMI: 551 8050 FAX: 551 8077
NETFANG: palmar@pk.is
EYKT EHF
LYNGHÁLSI 4 110 REYKJAVÍK SÍMI: 595 4400 FAX: 595 4499