


Kvistavellir 23, Hafnarfjörður

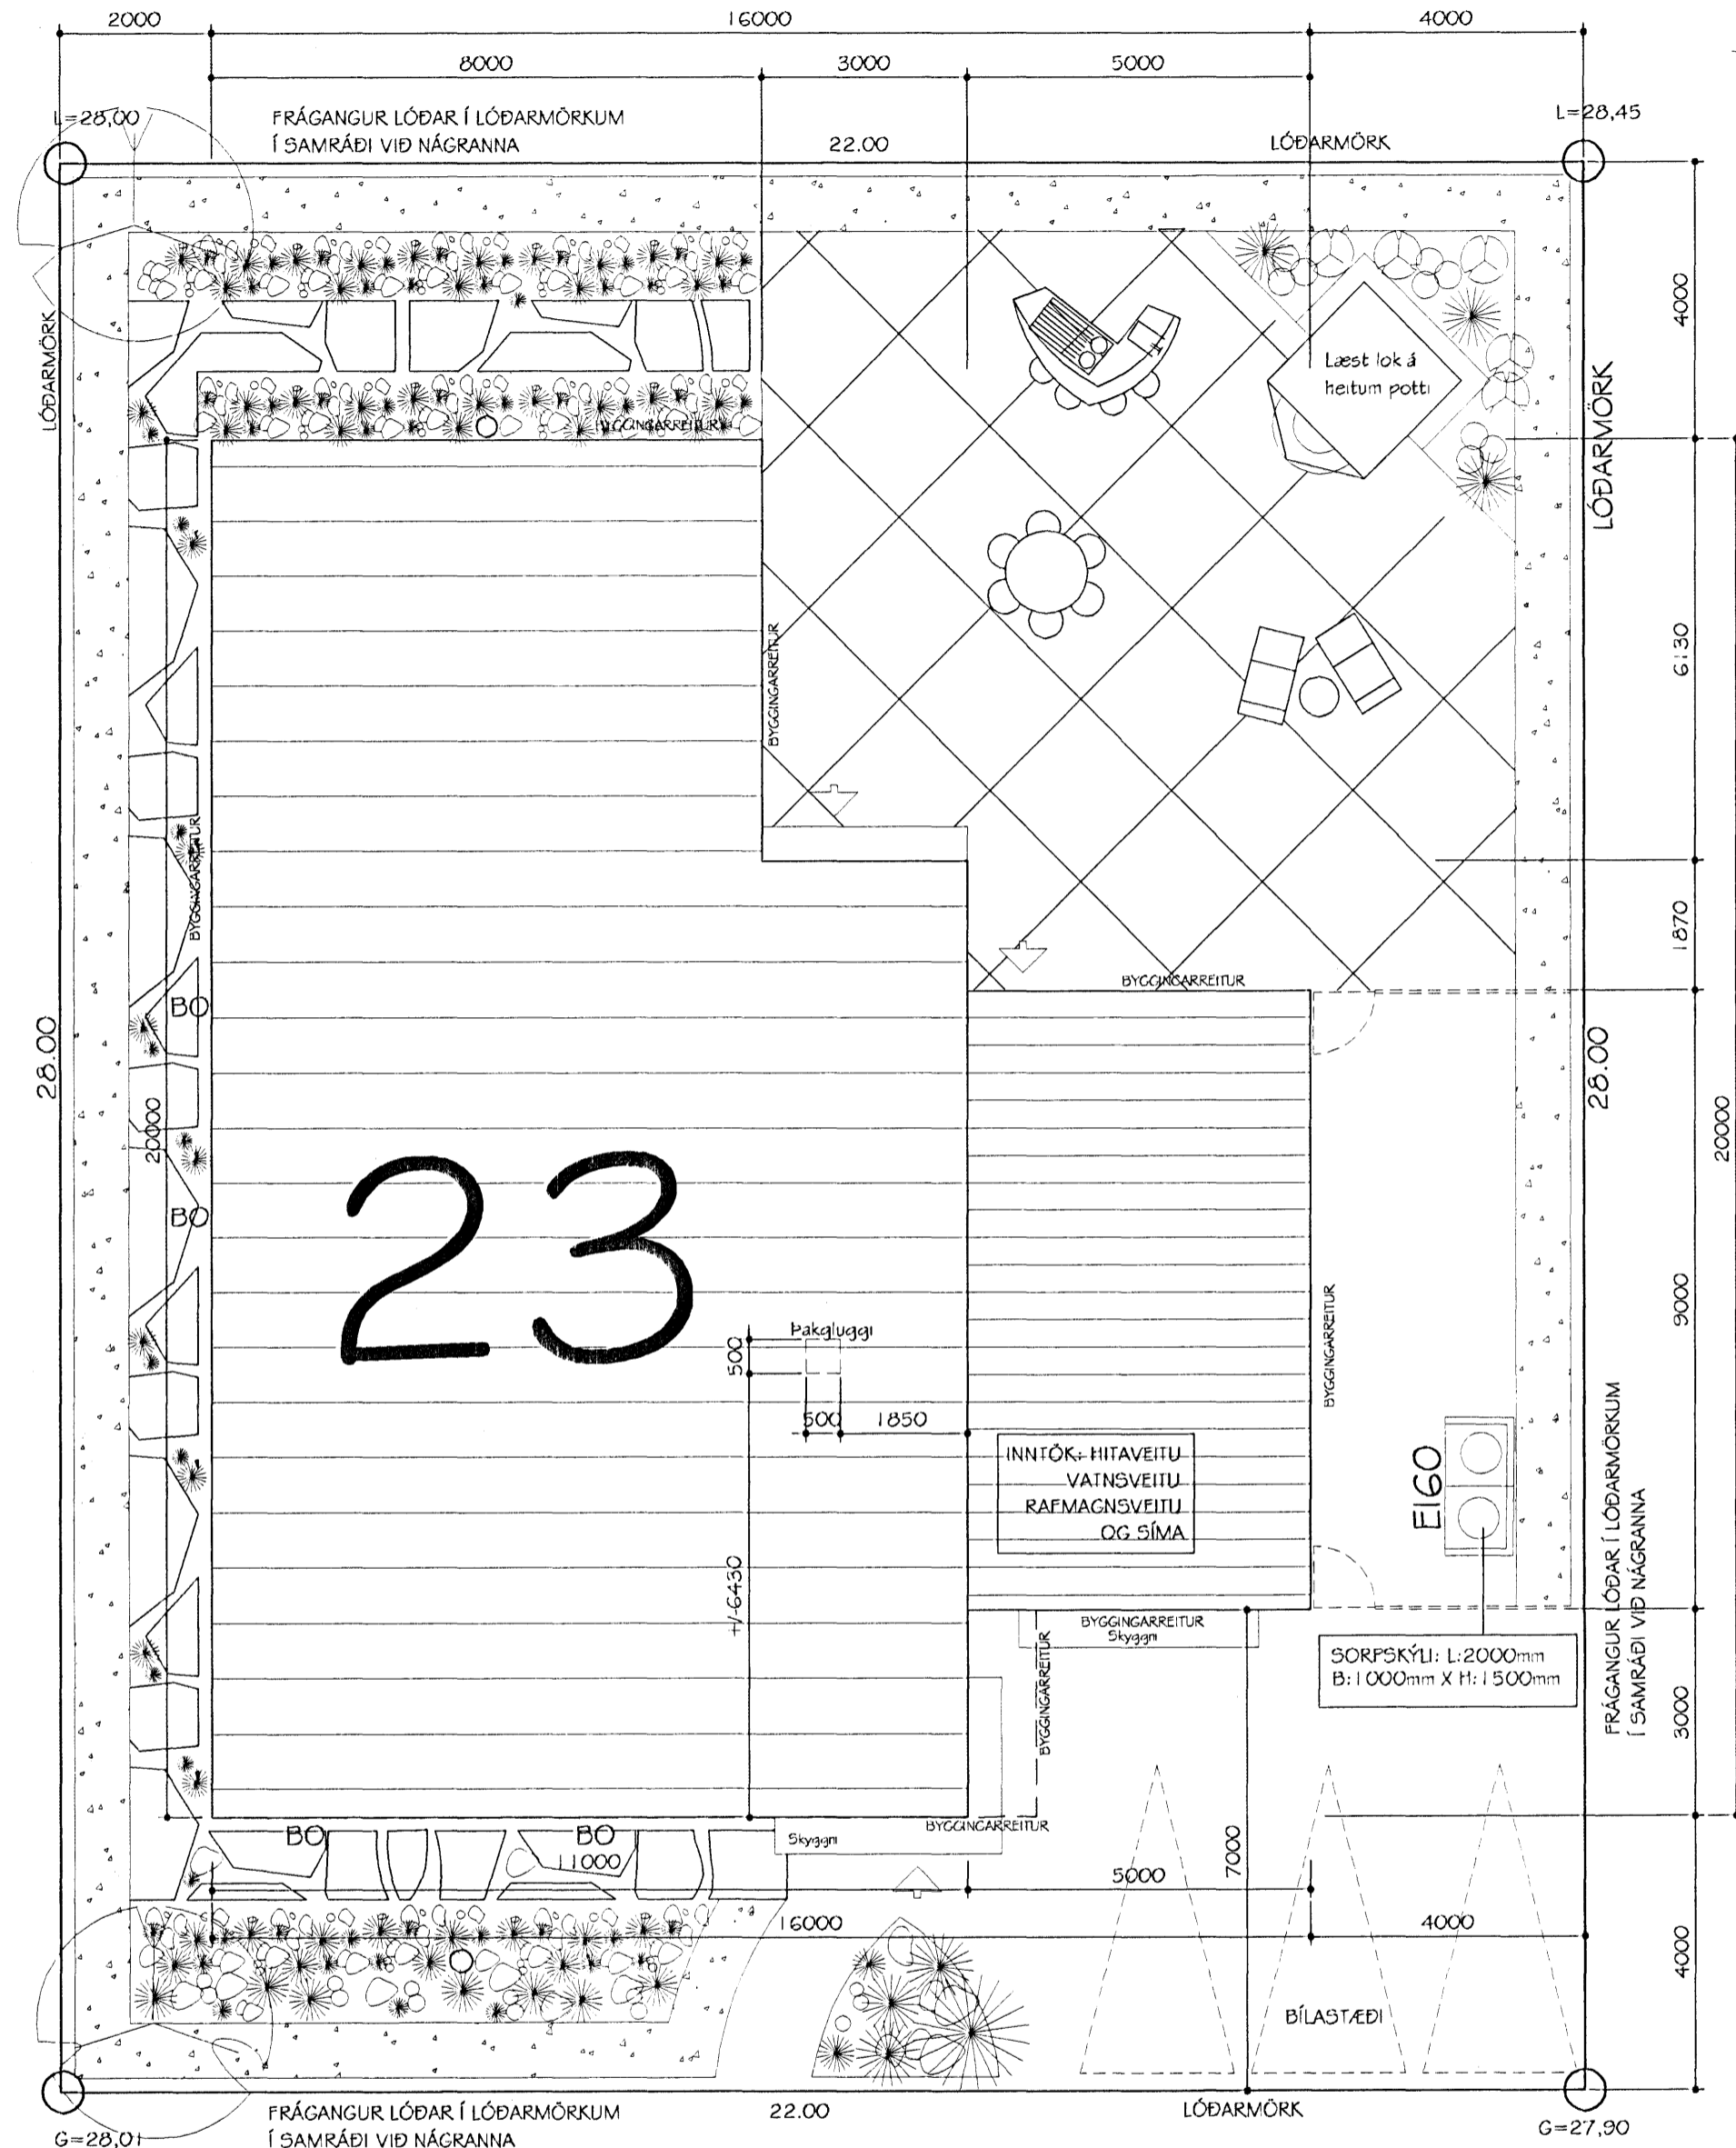

Hæðarlegarlóðar


HÚS ALLS:	246.6m <sup>2</sup>
LÓÐ:	616.0m <sup>2</sup>
NÝTINGARHLUTFALL LÓÐAR:	0.40%




Samþykkt þann

04 OKT. 2006


Byggingafulltrúinn í Hafnarfirði  
F.h. Kristján Þóráðsson

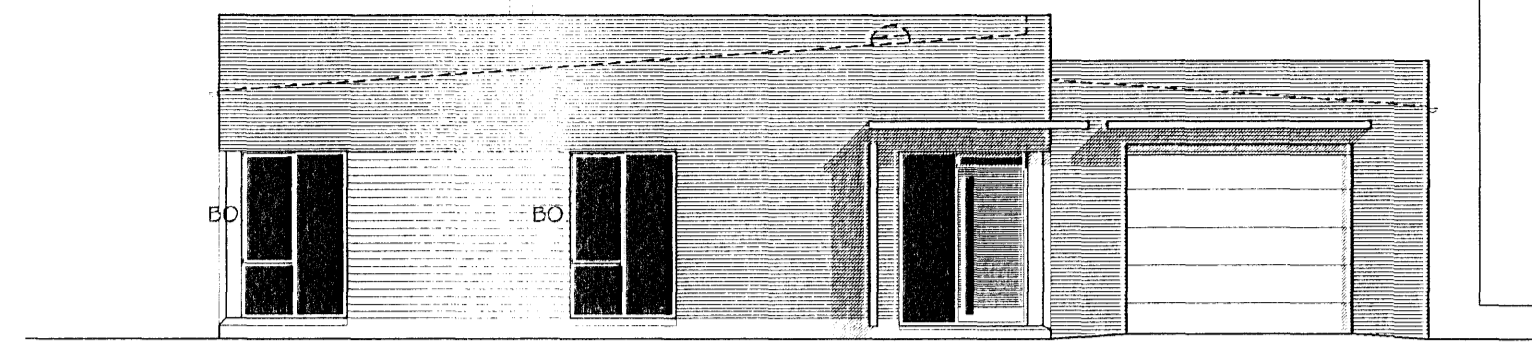


Norður

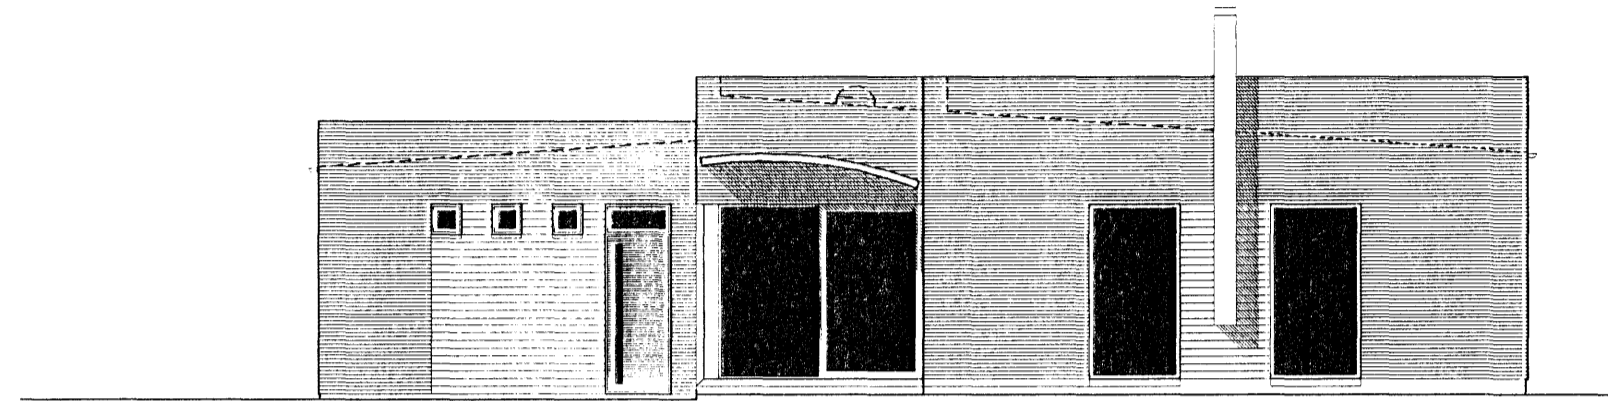

Suður

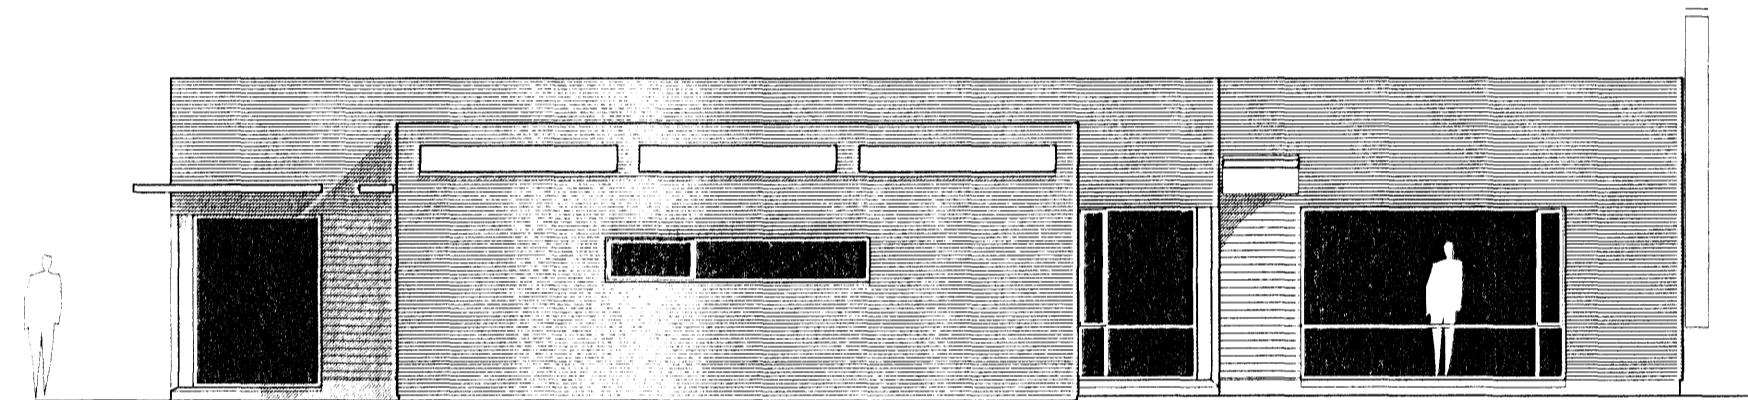

Vestur

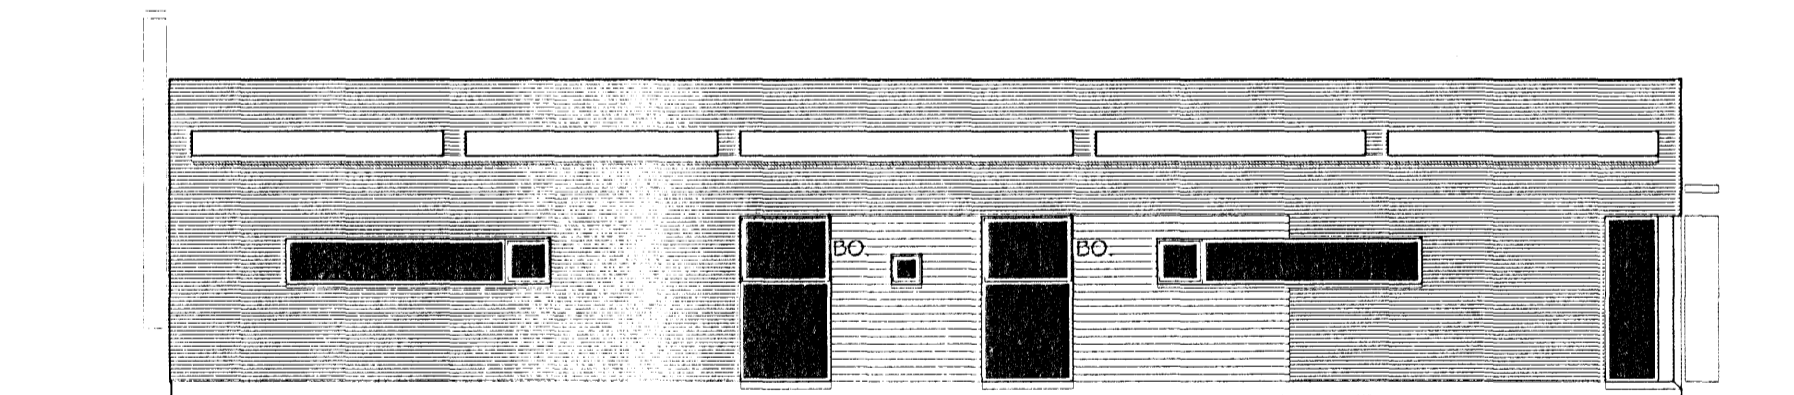

Austur

Breyting; dags. 26.09.06  
Bílagemymslan hefur stækkað um 5.0m<sup>2</sup>  
Hæðarkótar hafa hækkað um 30 sm.

HEITI: Einbýlishús við Kvistavellir 23, Hafnarfjörður

HEITI: Hæðarlegarlóðar, útlit, Norður, Vestur, Suður og Austur

HANNAÐ: HÓMEIRA GHARAVI FORGEIR FORGEIRSSON

DAGS: 26.09.06 MKV: 1:100 TEIKN NR.: 02/03 VERKEFNI NR.: 0603220

SAMÞYKKT: KENNITALA: 240657-5469

BYGGINGAR OG SKIPULAGSHÖNNUN ehf. kt:501000-2050 vsk:77344  
SUÐURLANDSBRAUT 10, 108 RVK. S:588-8890 arkitektar@internet.is