
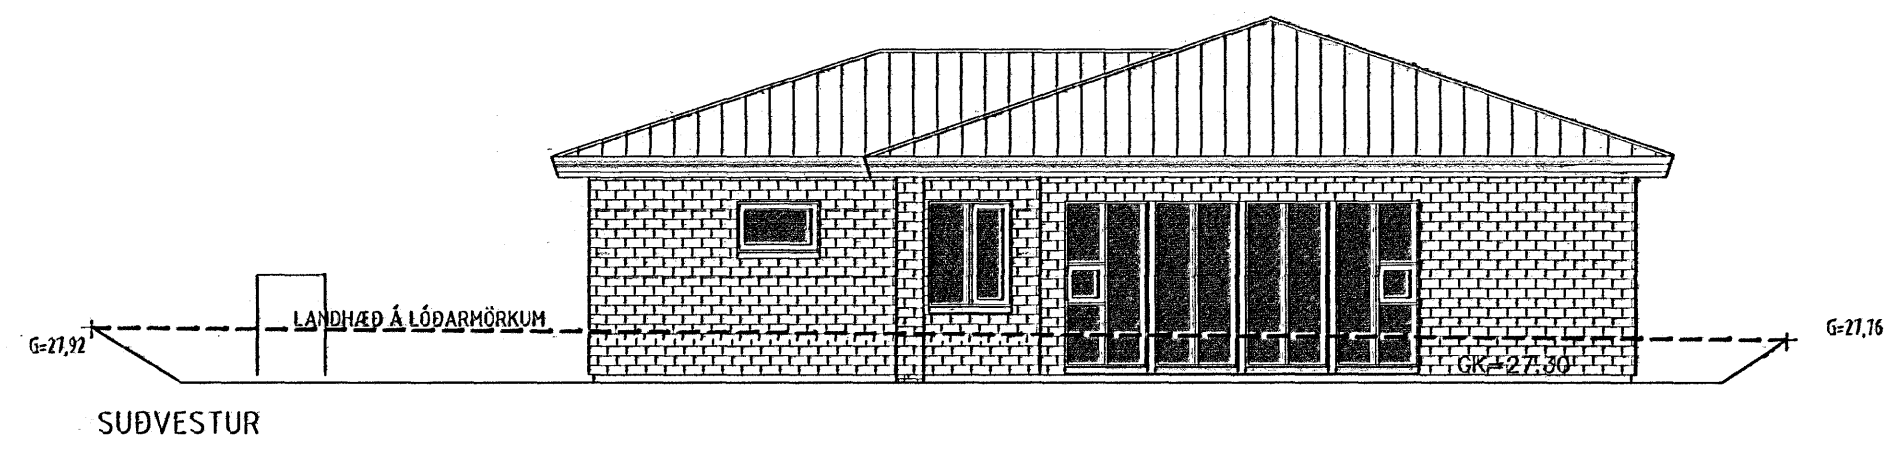
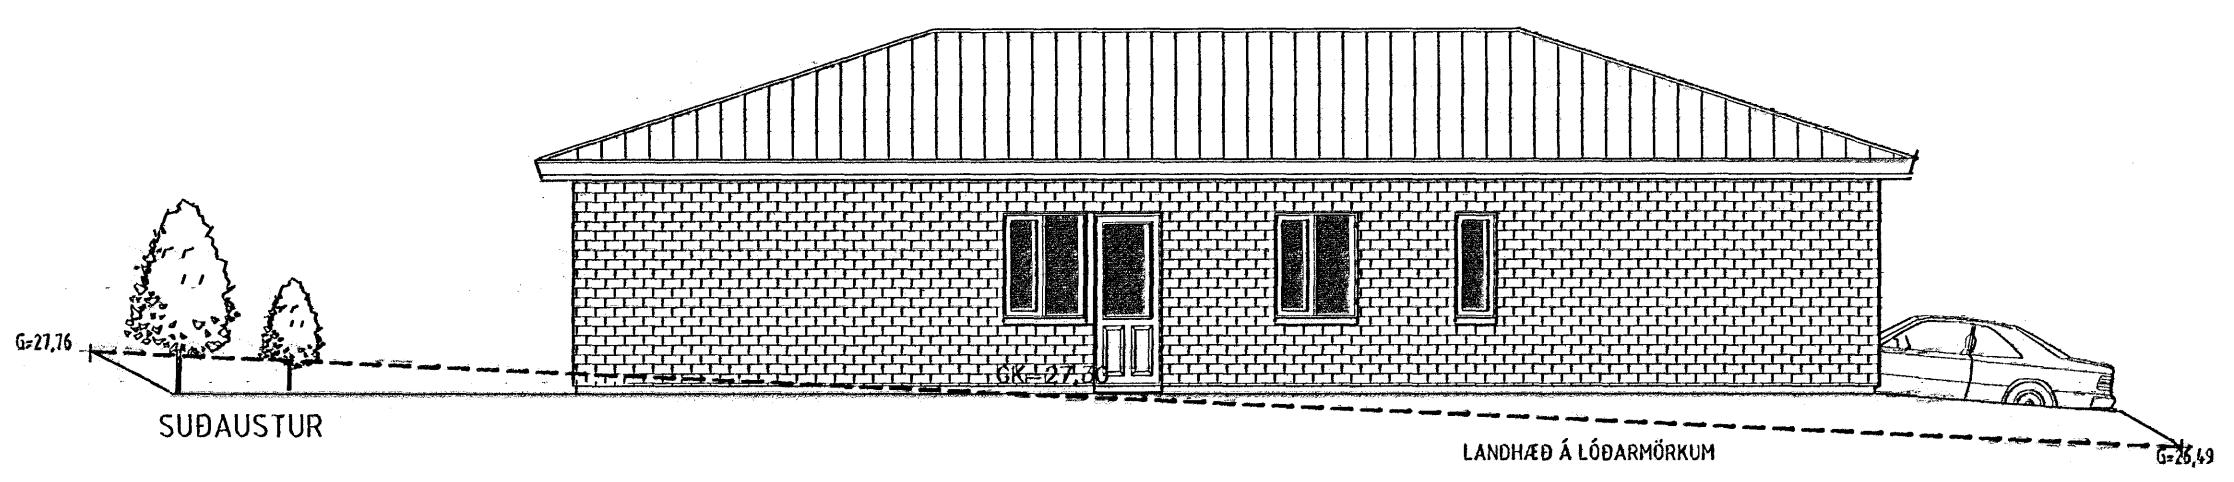


Samþykkt þann
 09 OKT. 2006
 Byggingafulltrúinn í Hafnarfirði
 F.h. Kristján Þórarinnsson

Úr Gildi

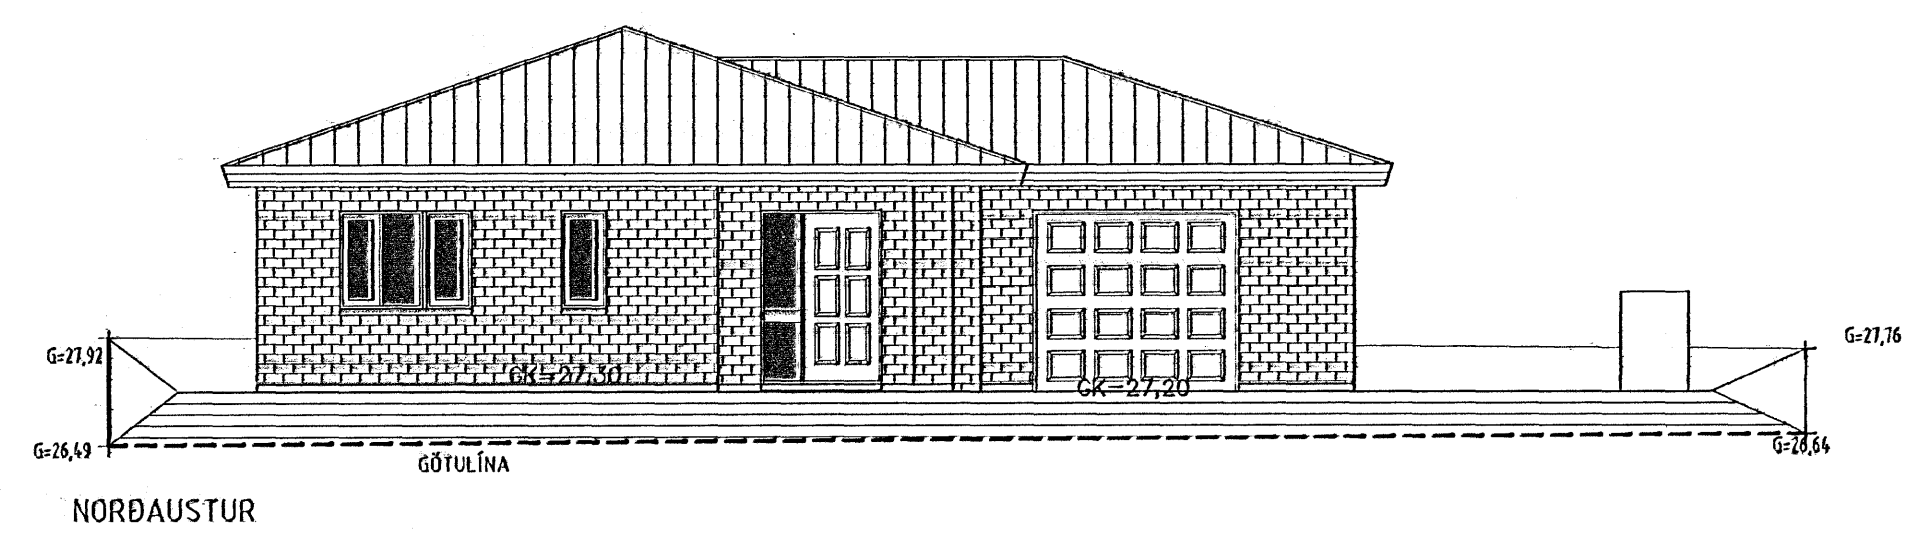

18.09.2006
 Hurð í anndyri spegilvendist
 samkvæmt Grunnmynd

SGHUSI
 AUSTURVEGI 69 800 SELFOSSI
 Sími 482 3854 FAX 482 3851
 NETFANG: sghus@sghus.is
 VEFANG: www.sghus.is



VERKFRÆÐISTOFA ÁRBORGAR AUSTURVEGI 69 800 SELFOSSI SÍMI 480 4900 FAX 482 3851
es TEIKNISTOFAN SUÐURLANDSBRAUT 48
 S: 588-7344 FAX: 588-7343
 NETFANG: kastor@simnet.is

HAFRAVELLIR 5 Hafnarfirði

Utlit	SKV:	1:100	
	SKV:		
	SKV:		
ÞANNAÐ:	Kjarfan	TEKNAÐ:	Bjarni
VERKNEIÐ:	6073	SKRÁRNAMN:	Vnr.6073 HAFRAVELLIR 5.dwg
DAGSETNING:	24.07.2006	TEKNING NÚMÉR:	A04

121066-5809