


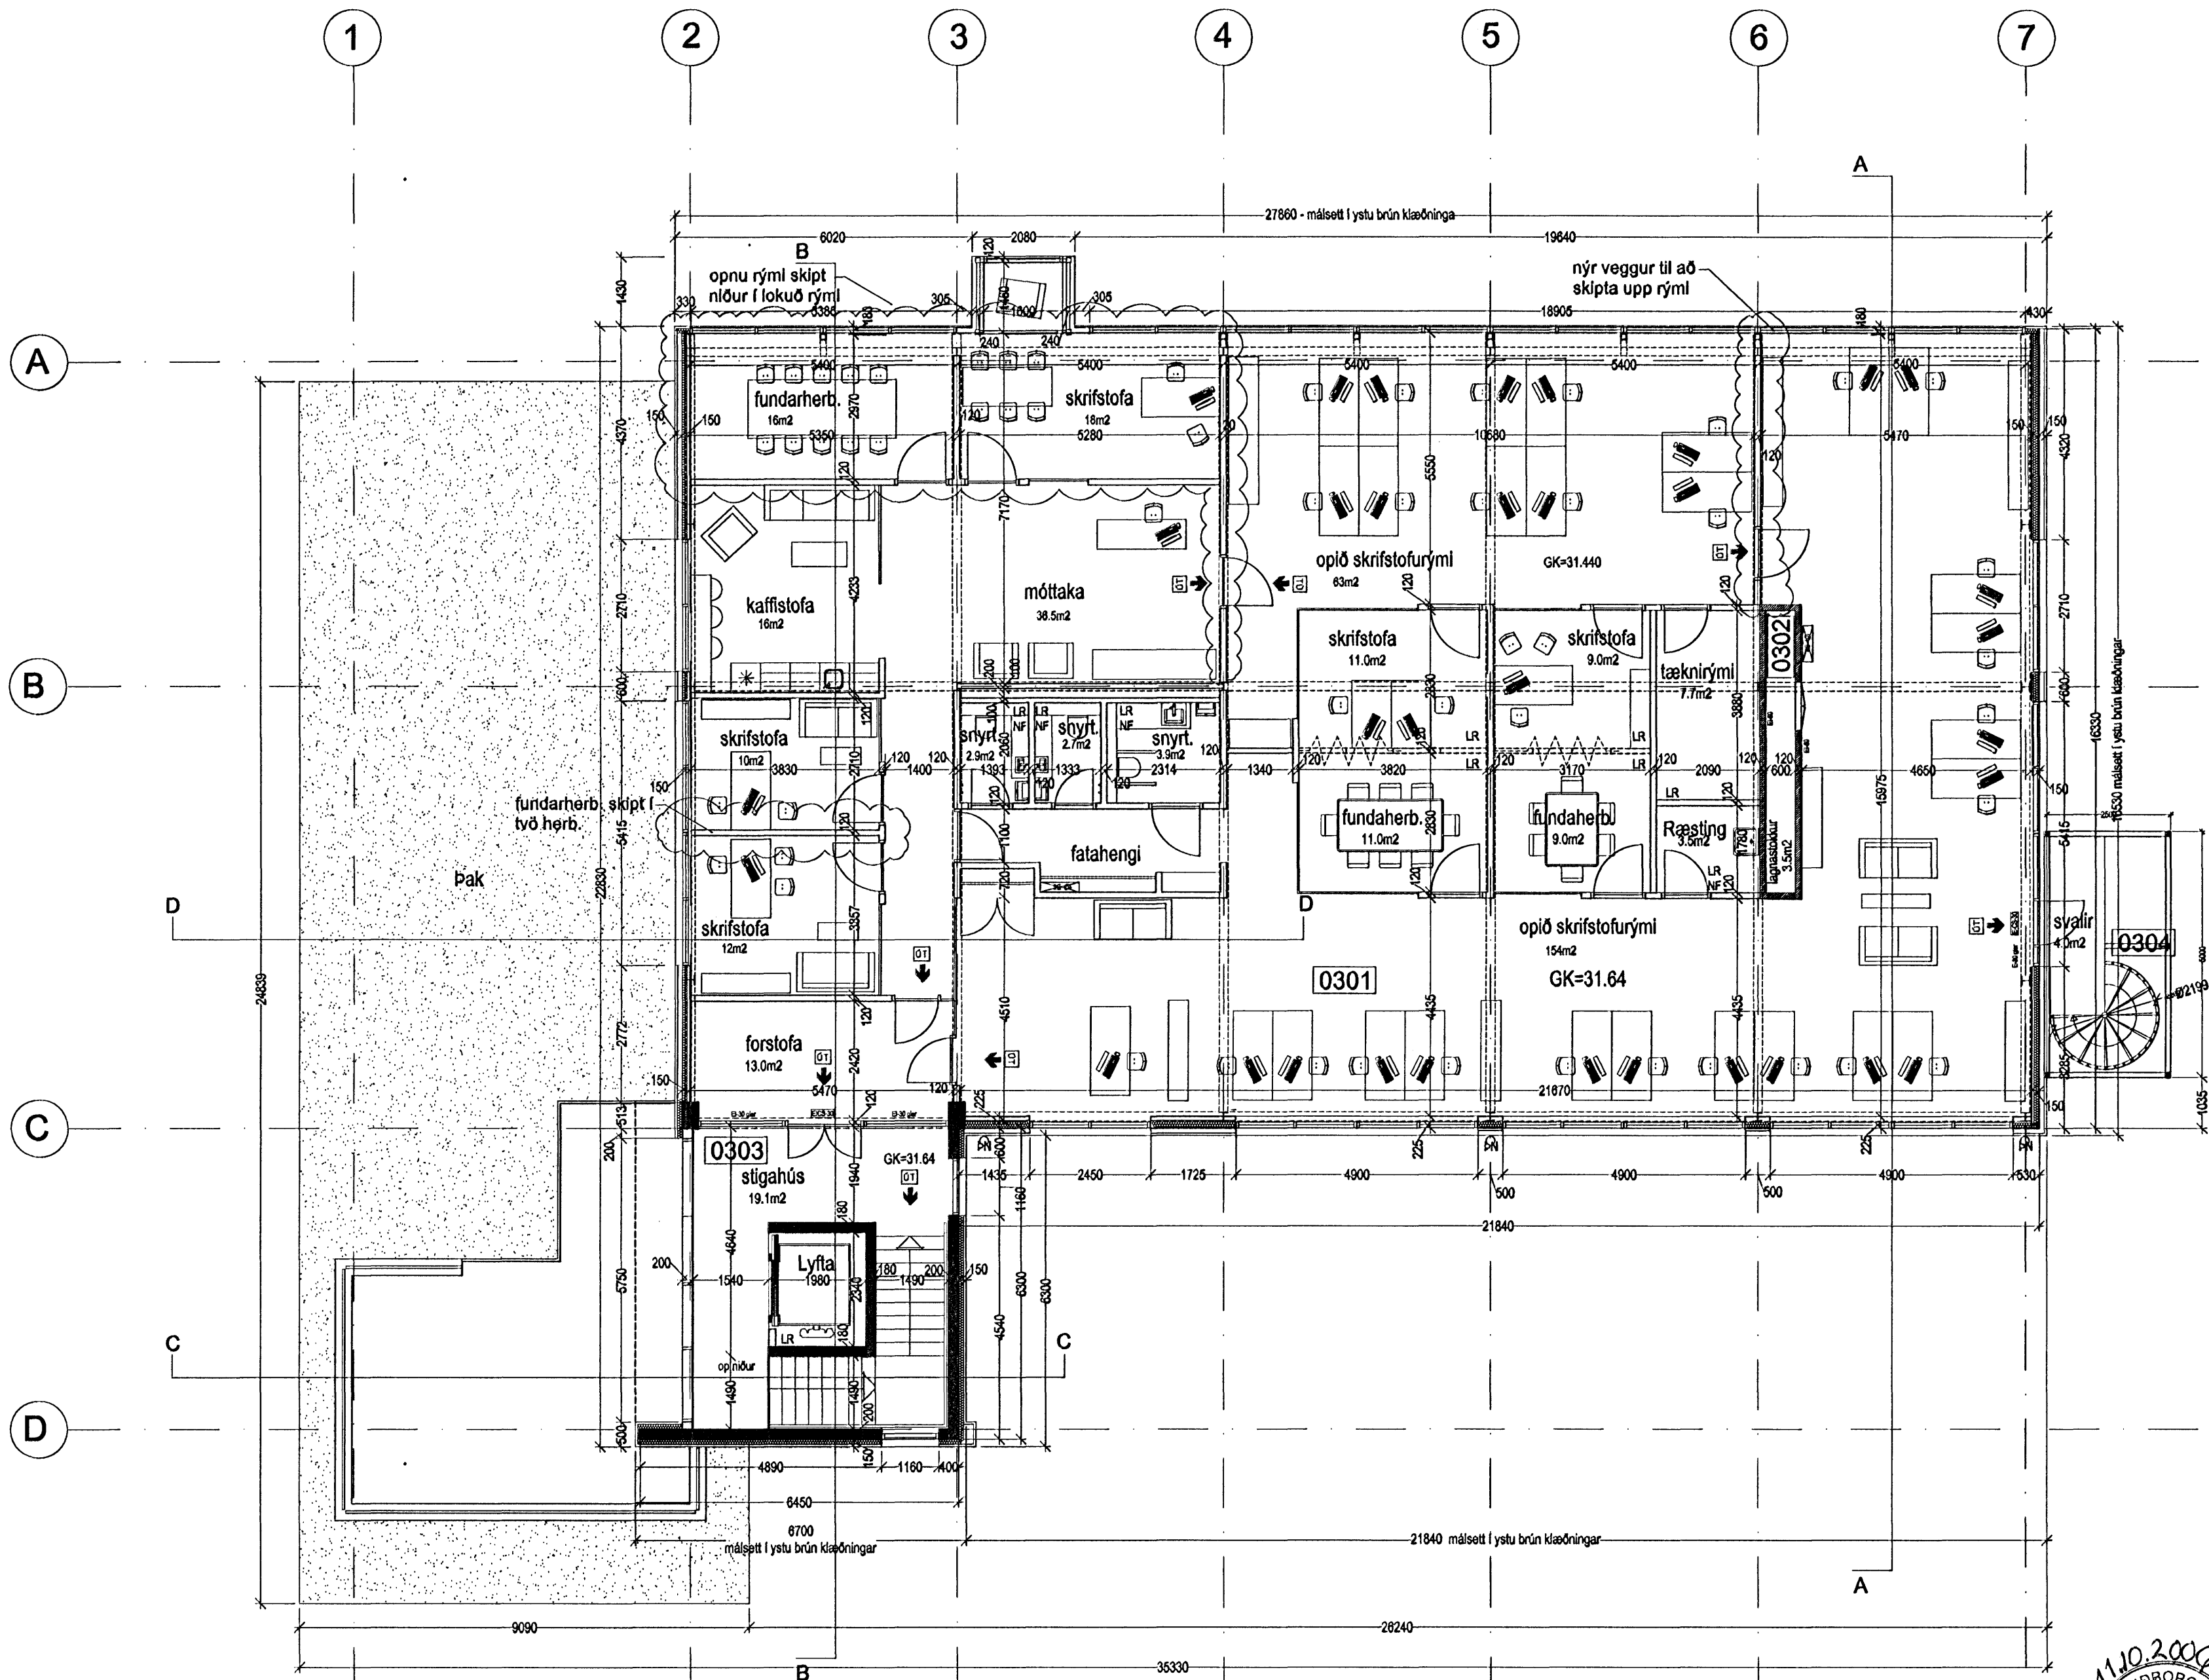

Samþykkt þann

12. OKT. 2006

Byggingafulltrúinn í Hafnarfjarðar-  
og Kópavogssvæðis  
F.h. Kristján Þórásson



HEILBRIGÐISEFTIRLIT  
HAFNARFJARÐAR-  
OG KÓPAVOGSSVÆÐIS  
Gardatorgi 7 - 210 Gardabæ

11.10.2006  
*Loia Ein Luedjersdóttir*

D 10.10.2006 Létur veggir settir upp til að skúfa af skrifst. Sjá SKÝ  
 C 25.11.2005 Glævvegir settir utan um hringstíga  
 B 28.09.2005 Sútur og framhúð færð í samræmi við uppstillingu húsa, málseining yfirfarin, tekið lagður  
 A 12.09.2005 Snúðlína A færð, viðbygging skúfandi  
 BR. DAGS. Breytingu REIOL. TEIOL.

**á stofunni arkitektar**  
Bergstaðastræti 10. Rvk. Sími 551 1460. Stofan@stofunni.is

Finnur Björgvinsson, arkitekt FAI KT: 180948-3069

Hilmar Þór Björnsson, arkitekt FAI KT: 280845-3109

Sigríður Ólafsdóttir, arkitekt FAI *Sigríður Ólafsdóttir* KT: 071070-5069

**REYKJAVÍKURVEGUR 74**  
Viðbygging og endurbætur  
Grunnmynd 3. hæðar  
KT: 660589-1399

KVARNR 1:100 REYKJAVÍK 22.08.2005  
VERNR. TEIOL. NR. BR.

04.40

A-BG3-001

D

