



Sneiðing F-F, mkv. 1:100

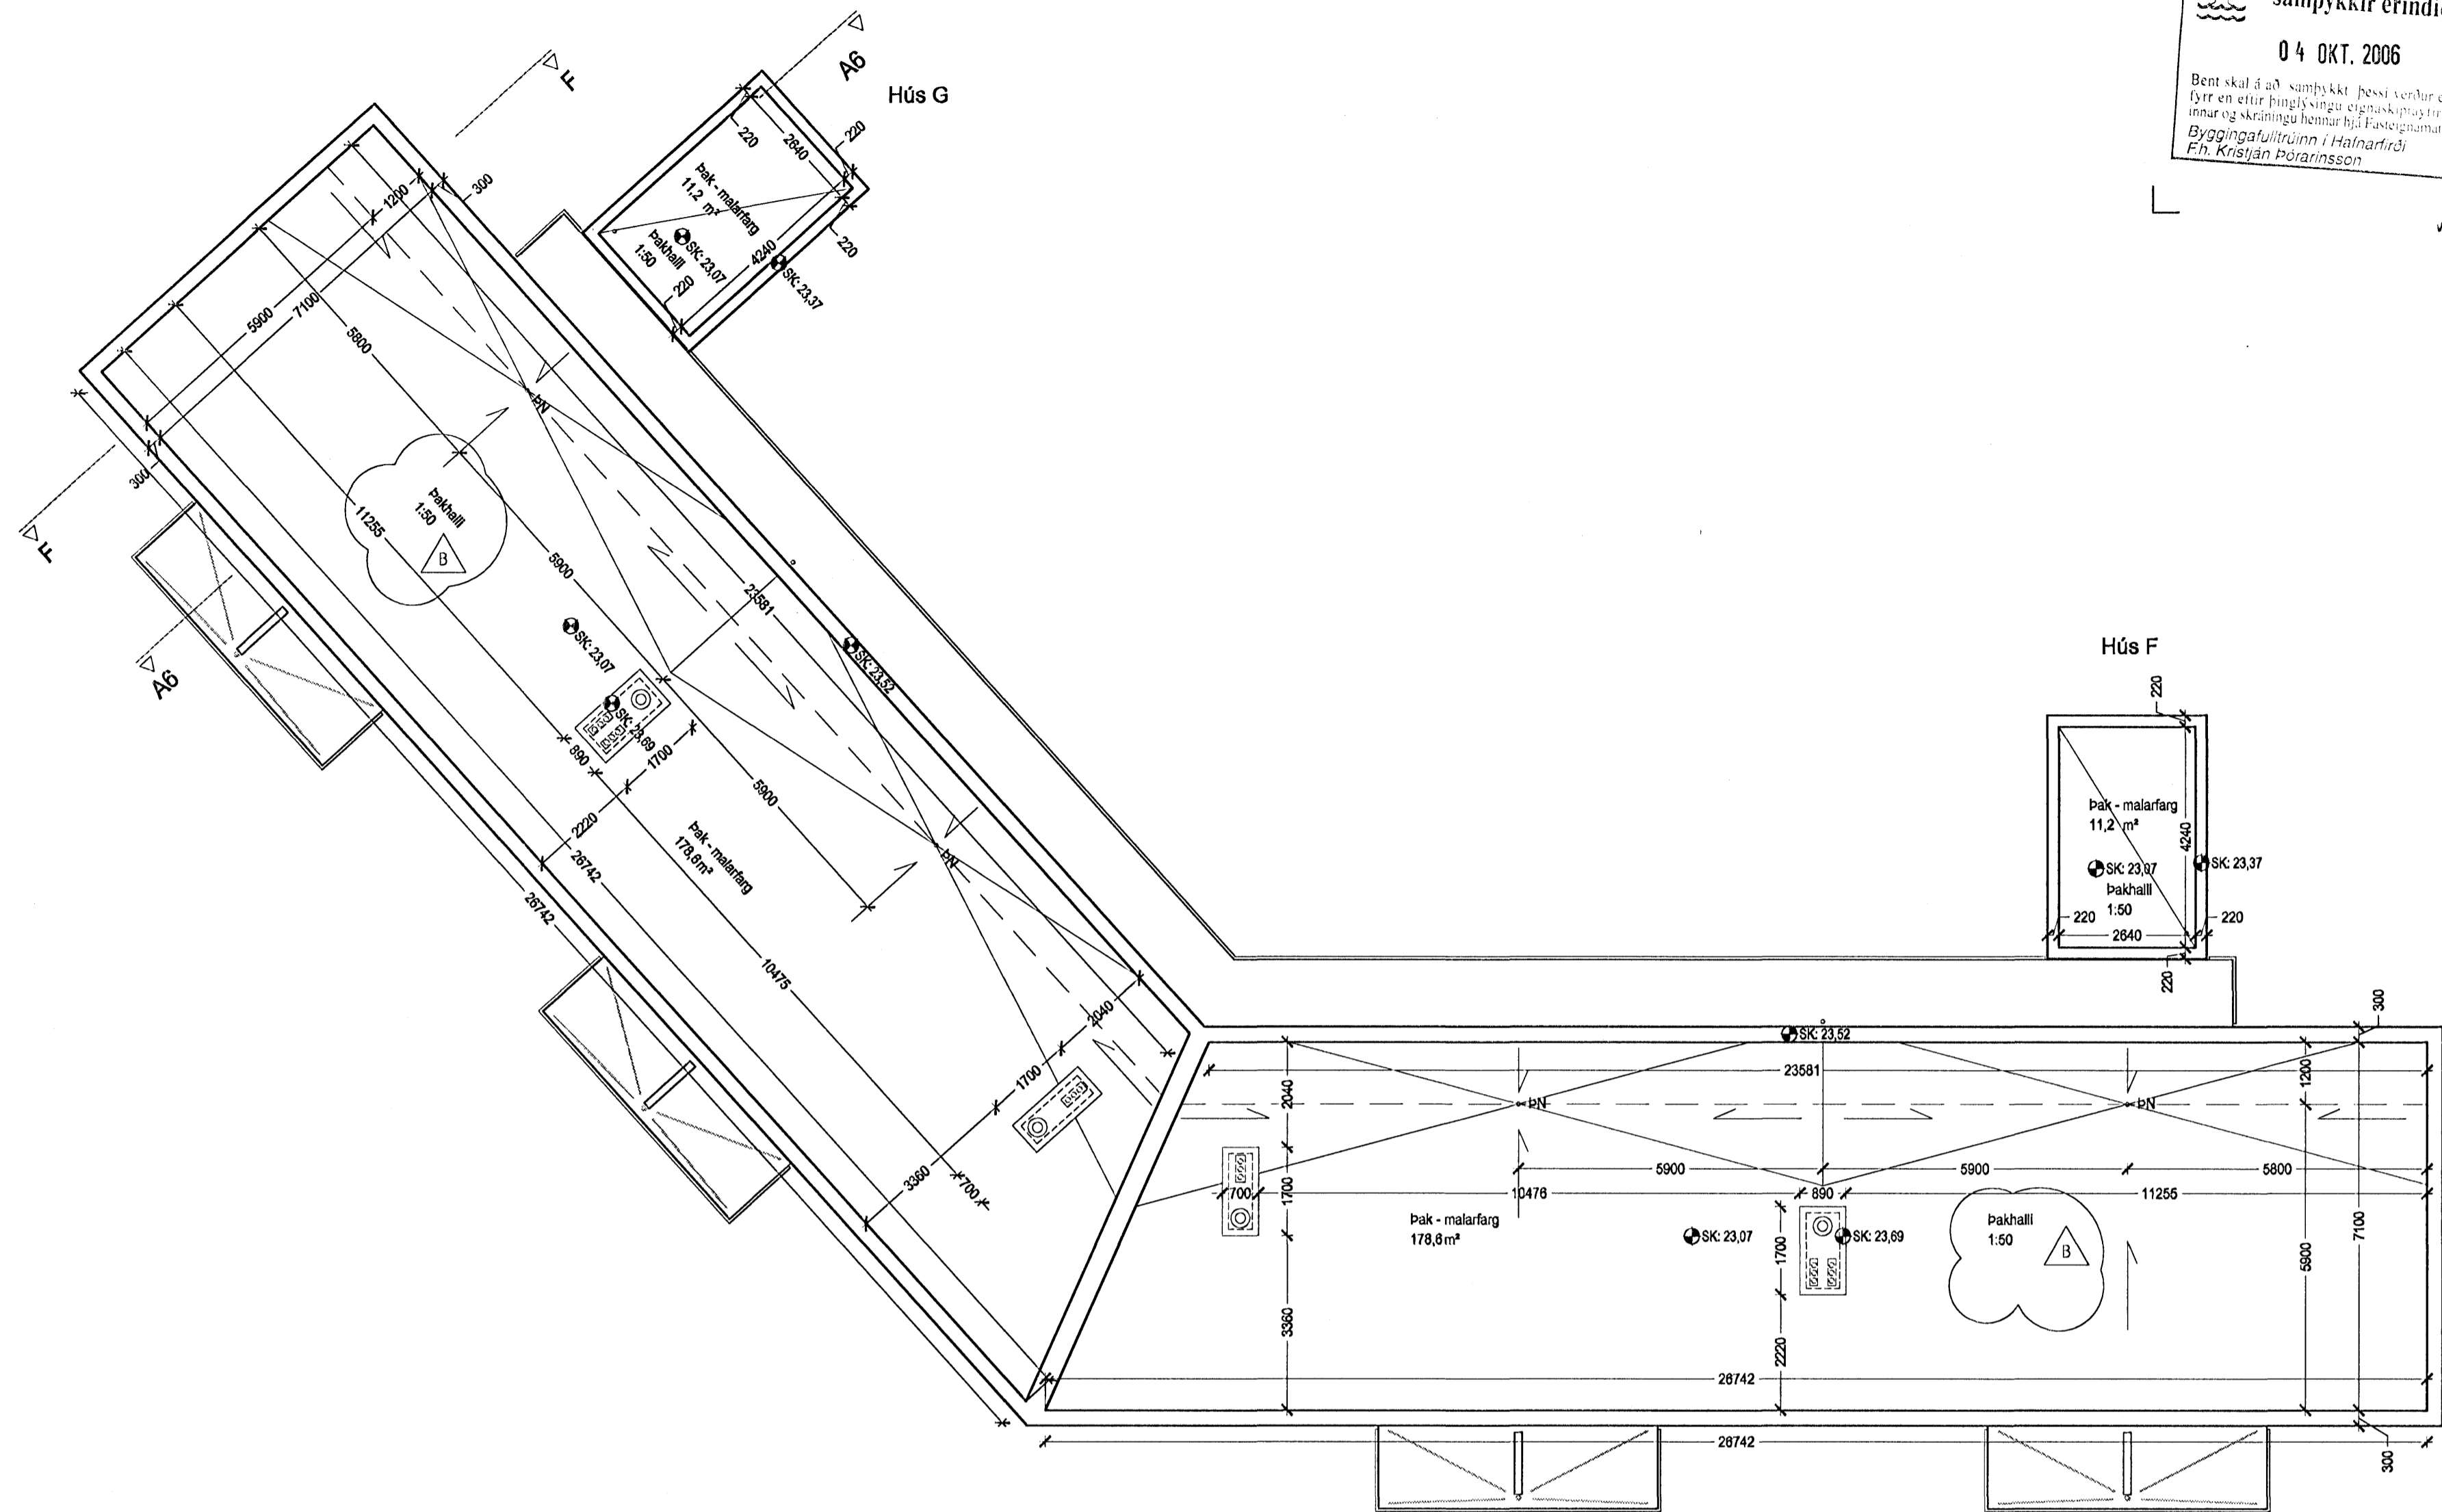



Grunnmynd þak, mkv. 1:100

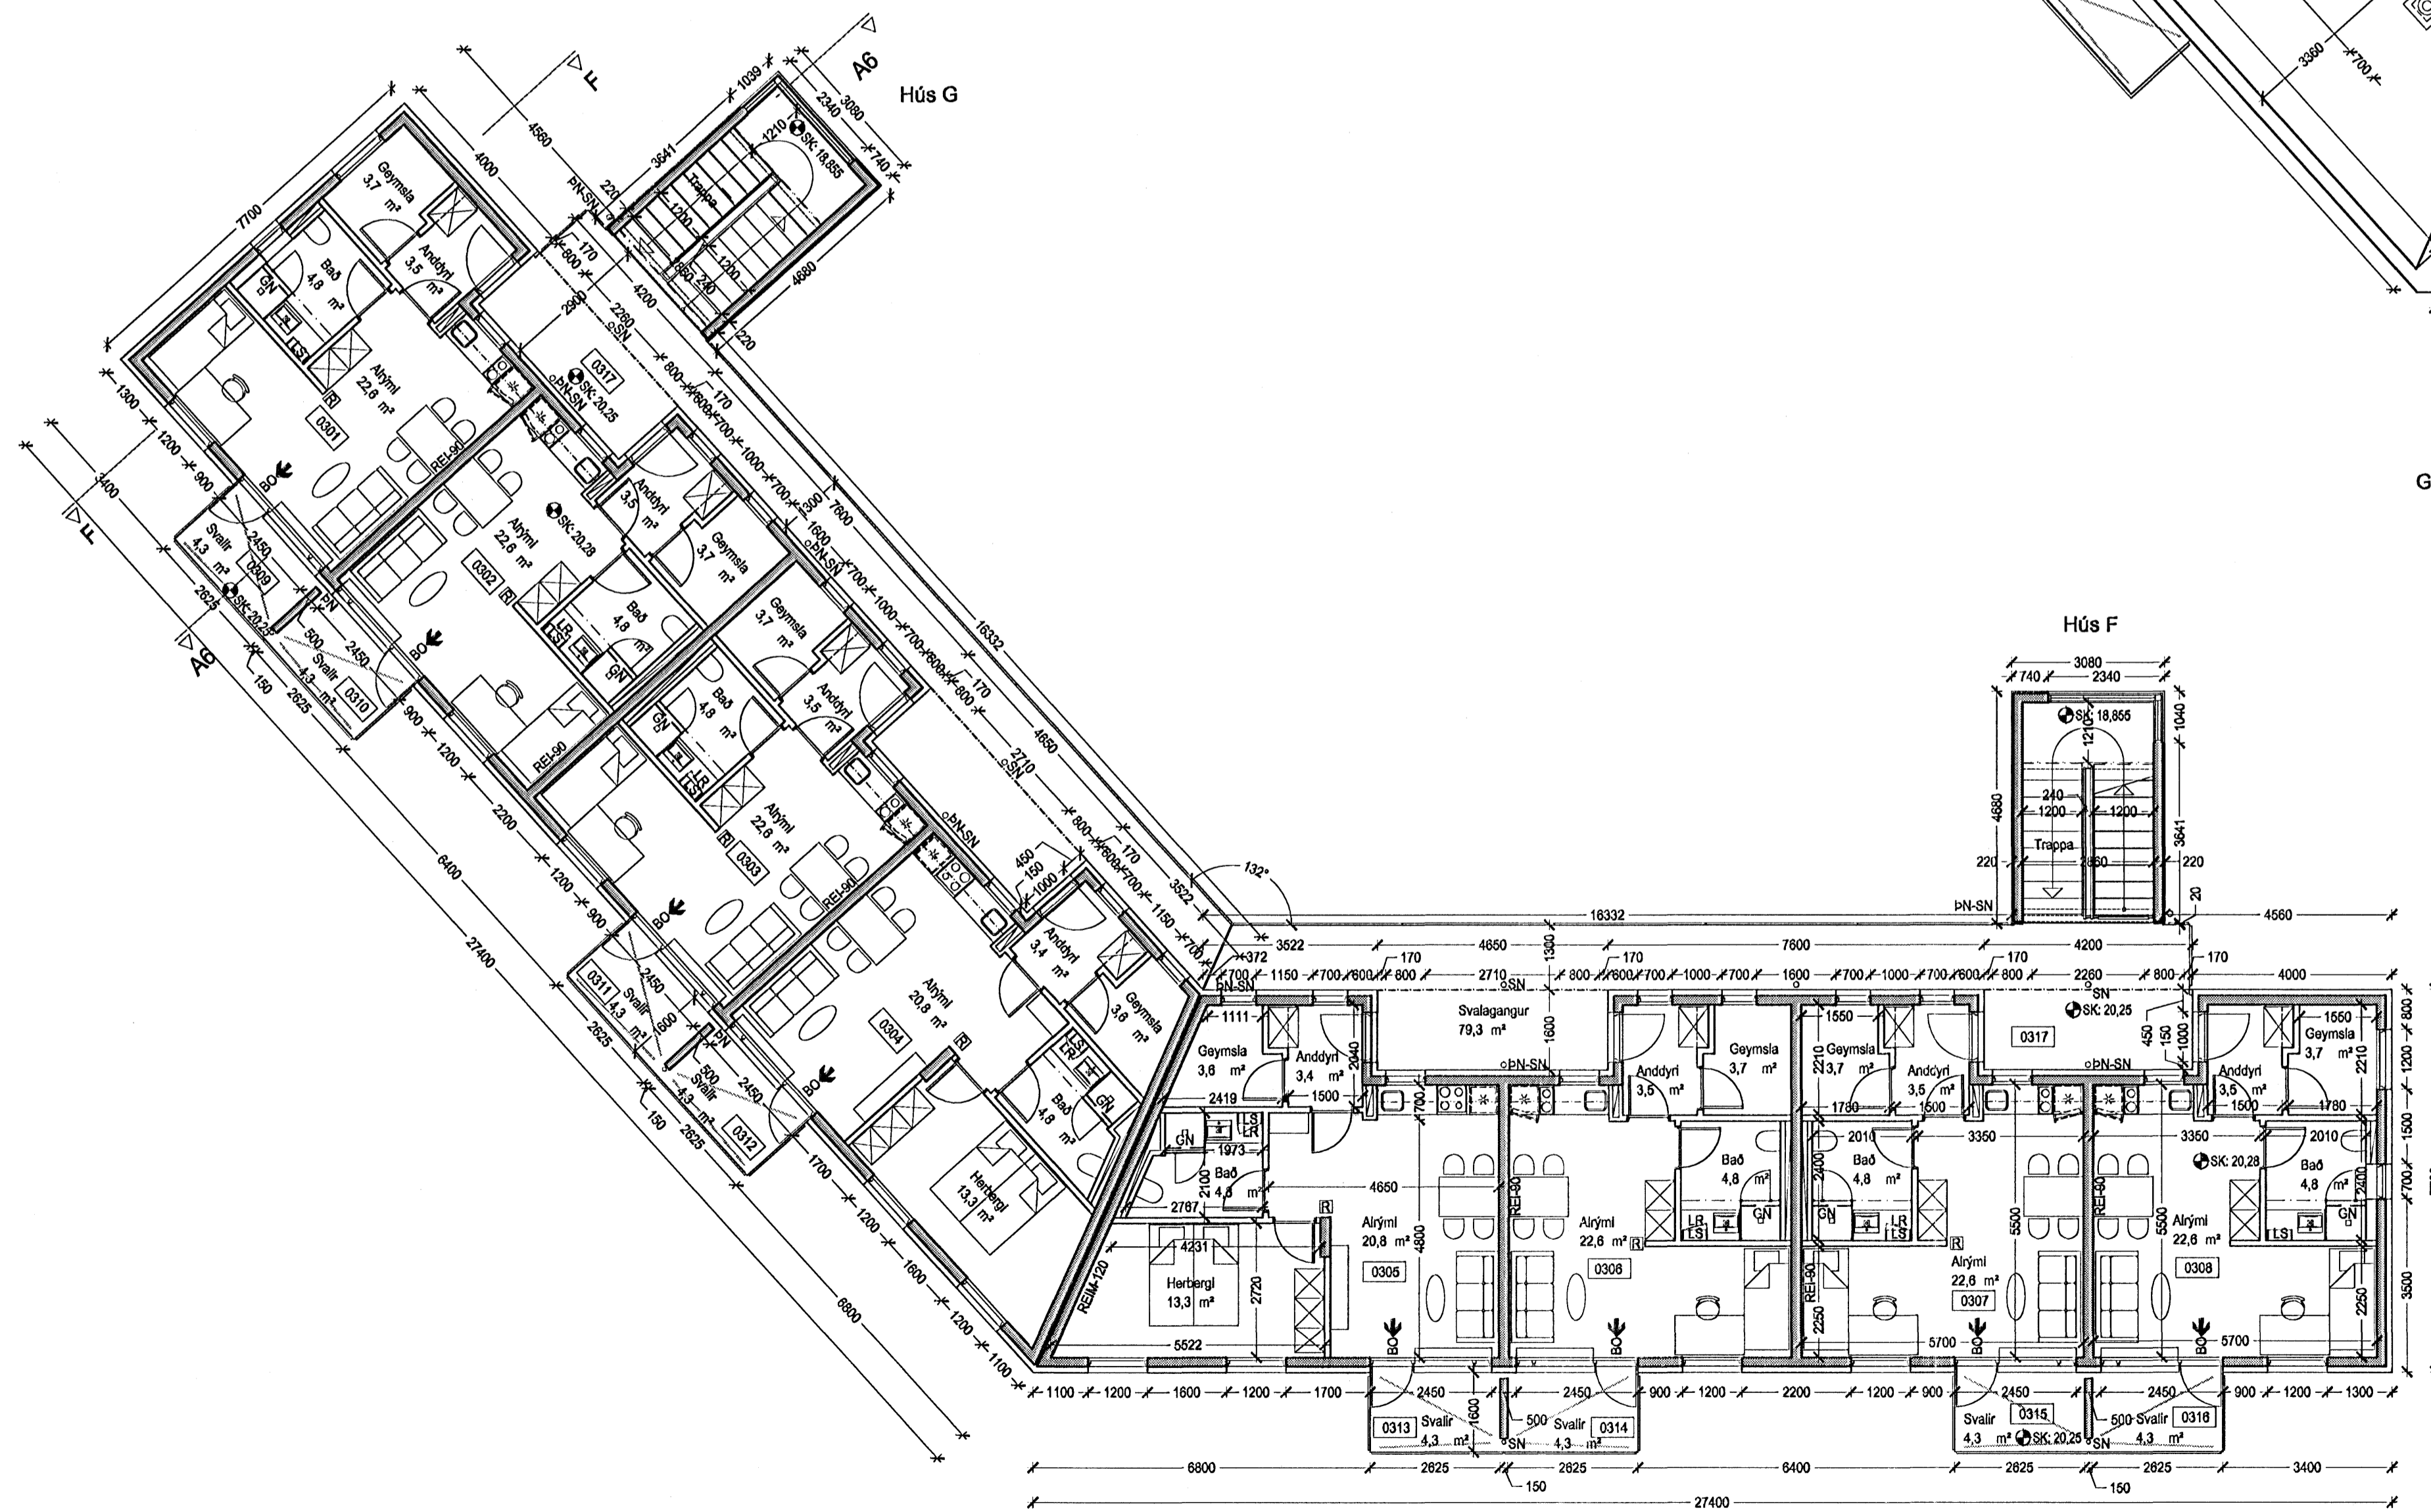

Grunnmynd 3.hæð, mkv. 1:100

- GK/K = gólfkötú / kóti
- LK = landkötú
- LR = vélraenlotræsing
- GN = gólfniðurfall
- PN SN = þak- og eða svalaniðurfall
- RL = reykylosun
- LS = læstur lyfjaskápur
- R = reyfskyngjafi
- BO = björgunarp

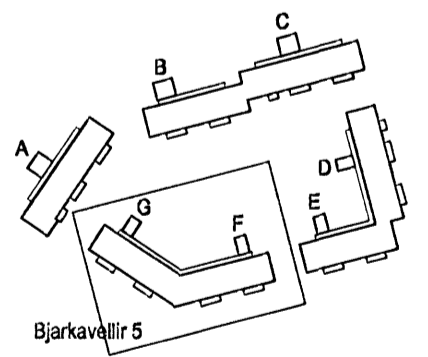


 KL 16.057-4000
ARKÍS
 arkítentar og ráðgjafar

þakhall	B	18.09.2006	vm
Þýðing á KOKLIXN og svavastírum	A	26.04.2006	vm
Þýðing		dags	teiknad

Adalsteinn Brannson arkítentur tel. 161141-2769
 Inga Þórunn arkítentur tel. 050404-4869
 Egil Guðmundsson arkítentur tel. 270152-8669
 Gísli Gíslason arkítentur tel. 150817-4809
 Kolvaður L. Þórgunsson byggingarfulltrúi tel. 260872-3829

Arkítentur á Akureyri sími 811 2000 Arkítentur á Reykjavík sími 111 2656 101 Reykjavík sími 871197-2919 netfang ark@ark.is

Verkefni: Stúdentabúðir BN, Bjarkavöllum 5, Hafnarfjörður
 Aðalteikningar
 Skýringartekstl.: F-G grm.3h-þak snið F
 höfundur / teiknad: GÍ, vm, ml
 yfirfærð / samþykkt: GÍ
 máttkvæði: 1:100

dagsetning: 22.02.2006
 verkefni: 06-040
 (99)2.12 B
 teikning boyring

