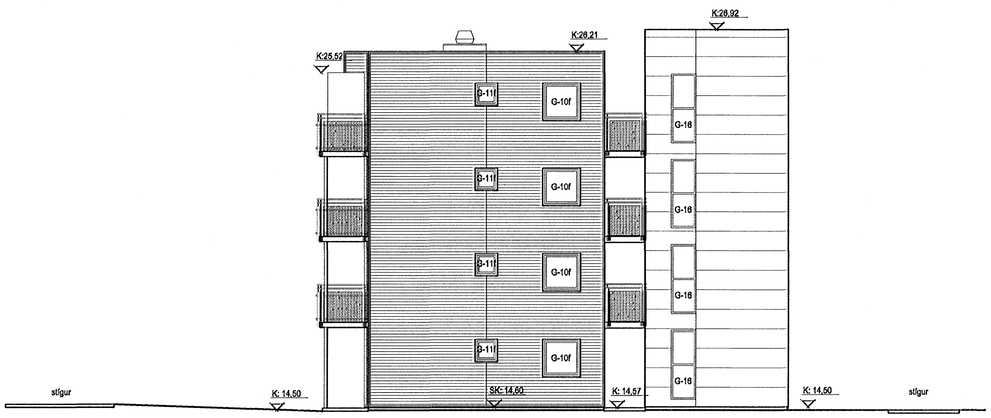

Útlit norðaustur, mkv. 1:100

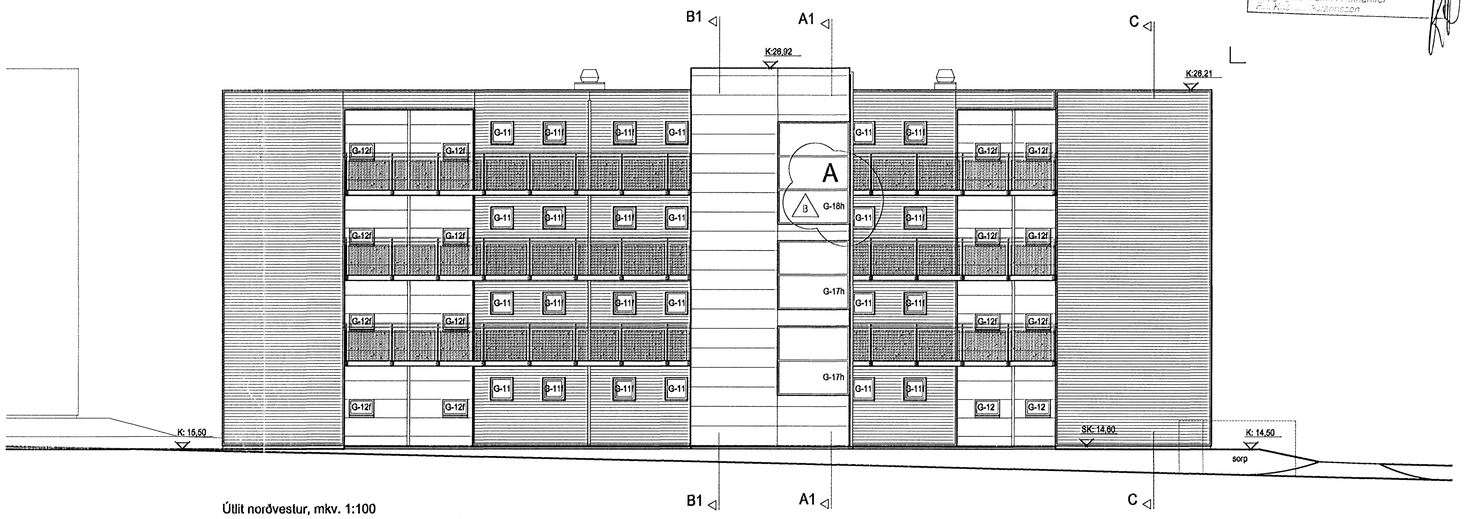

Útlit norðvestur, mkv. 1:100

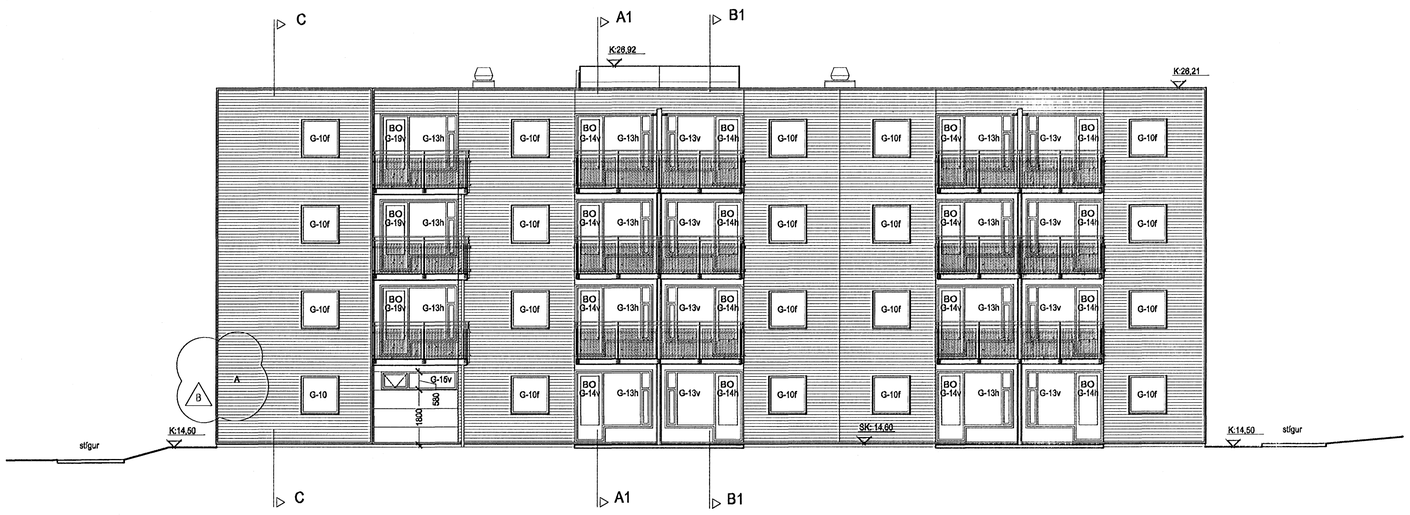

Útlit suðaustur, mkv. 1:100

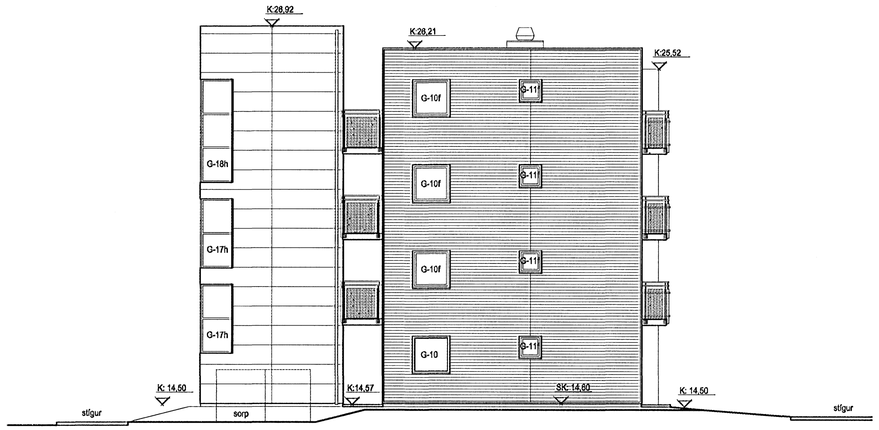

Útlit suðvestur, mkv. 1:100

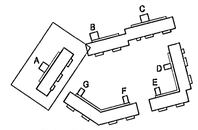

Bjarkavellir 5

Merking húsa	B	18.09.2006	vm
Breyting á K,GK,LK, SN, svölum og svaleskírúmum	A	26.04.2006	vm
lýsing	breyting	dags	teiknað

Kt. 160657-4809

ARKÍS
arkitektar og ráðgjafar

Aðalsteinn Snorrason arkitekt faf 161161-2769
Birgir Teitsson arkitekt faf 020460-4689
Egill Guðmundsson arkitekt faf 270152-6869
Gísli Gíslason arkitekt faf 160657-4809
Þorvarður L. Björgvinsson byggingafræðingur bfi 250372-3629

Arkís ehf Aðalstræti 6 101 Reykjavík id 671197-2919
sími 511 2060 fax 511 2066 www.arkis.is netfang arkis@arkis.is

Byggingafélag námsmanna

Verkefni: Stúdentaíbúðir BN, Bjarkavöllum 5, Hafnarfirði
Aðalteikningar

Skýringartexti: A Útlit

hannað / teiknað: fót, vm, mi
yfirfarið / samþykkt: gg
mælikvarði: 1:100

dagsetning: 22.02.2006
verknr.: 05-040

(99)2.04 B
teikning breyting

Byggingarfulltrúi samþykkir erindið.
04 OKT. 2006
Bent skal á að samþykkt þessi verður ekki virk, fyrr en eftir þinglýsingu eignaskiptayfirlýsingar-ásamt og skráningu hennar hjá Fasteignamati ríkisins.
Byggingafulltrúinn í Hafnarfirði
Ólafur Kr. Þórðarson