

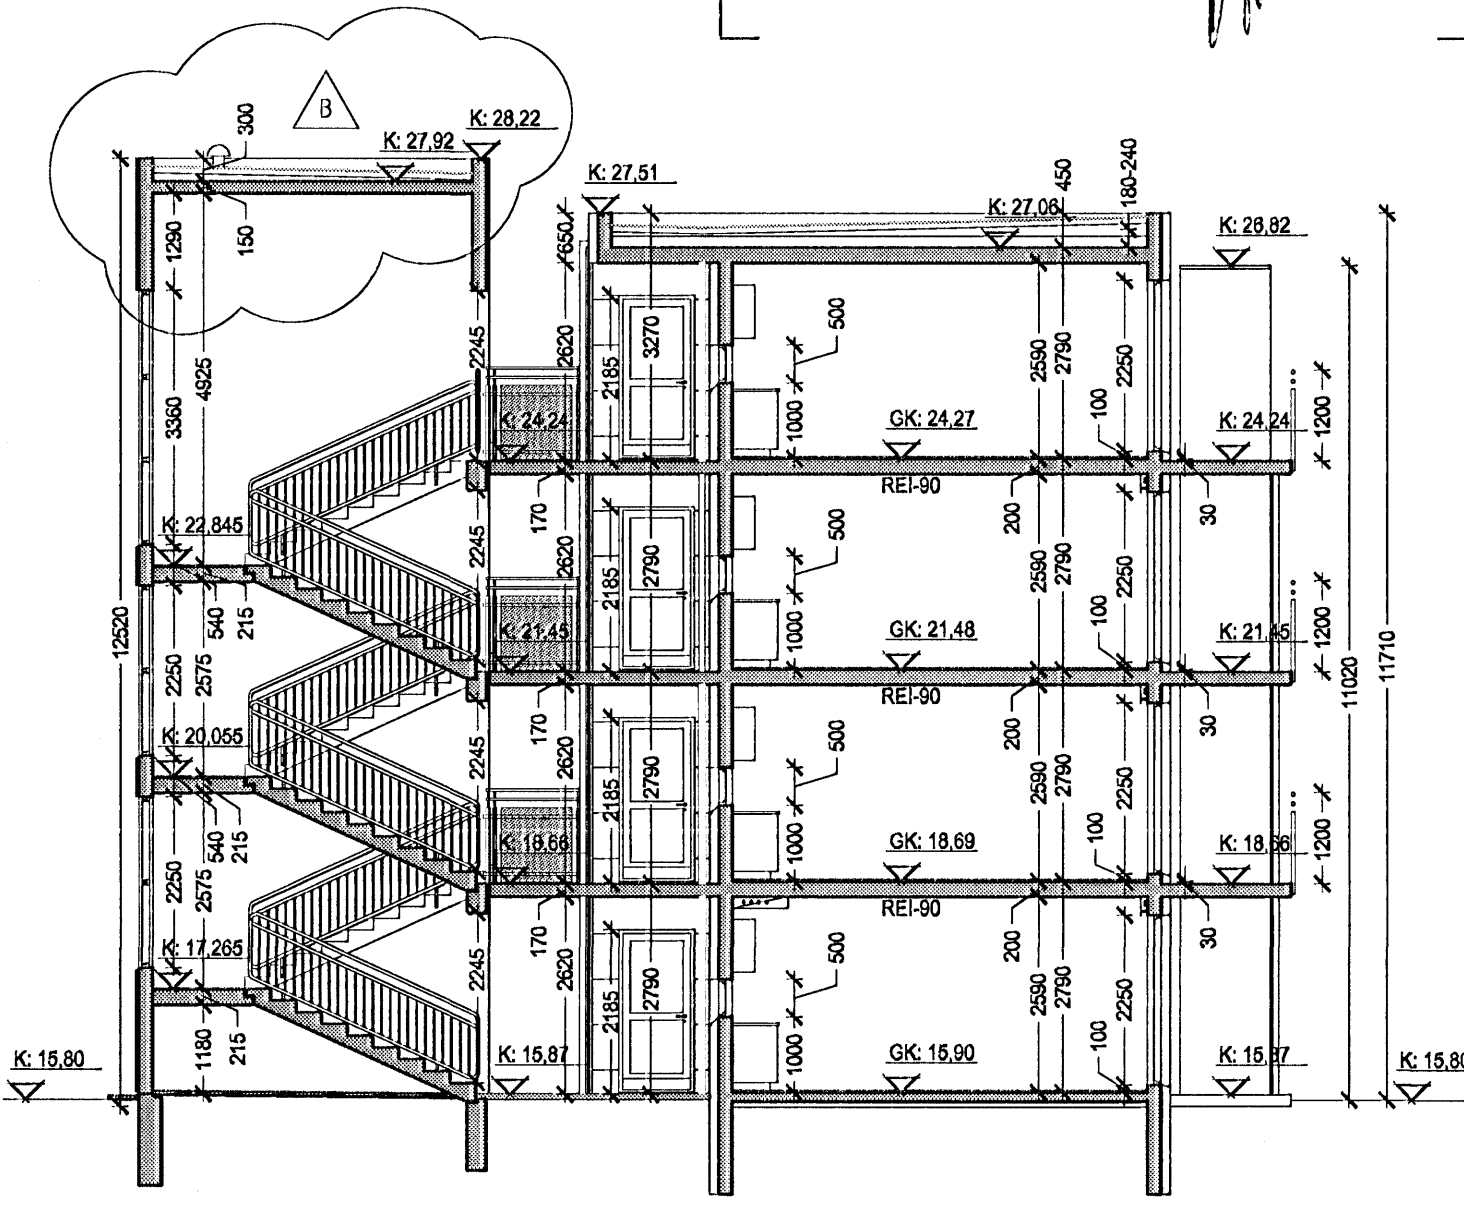



Grunnmynd pak, mkv. 1:100

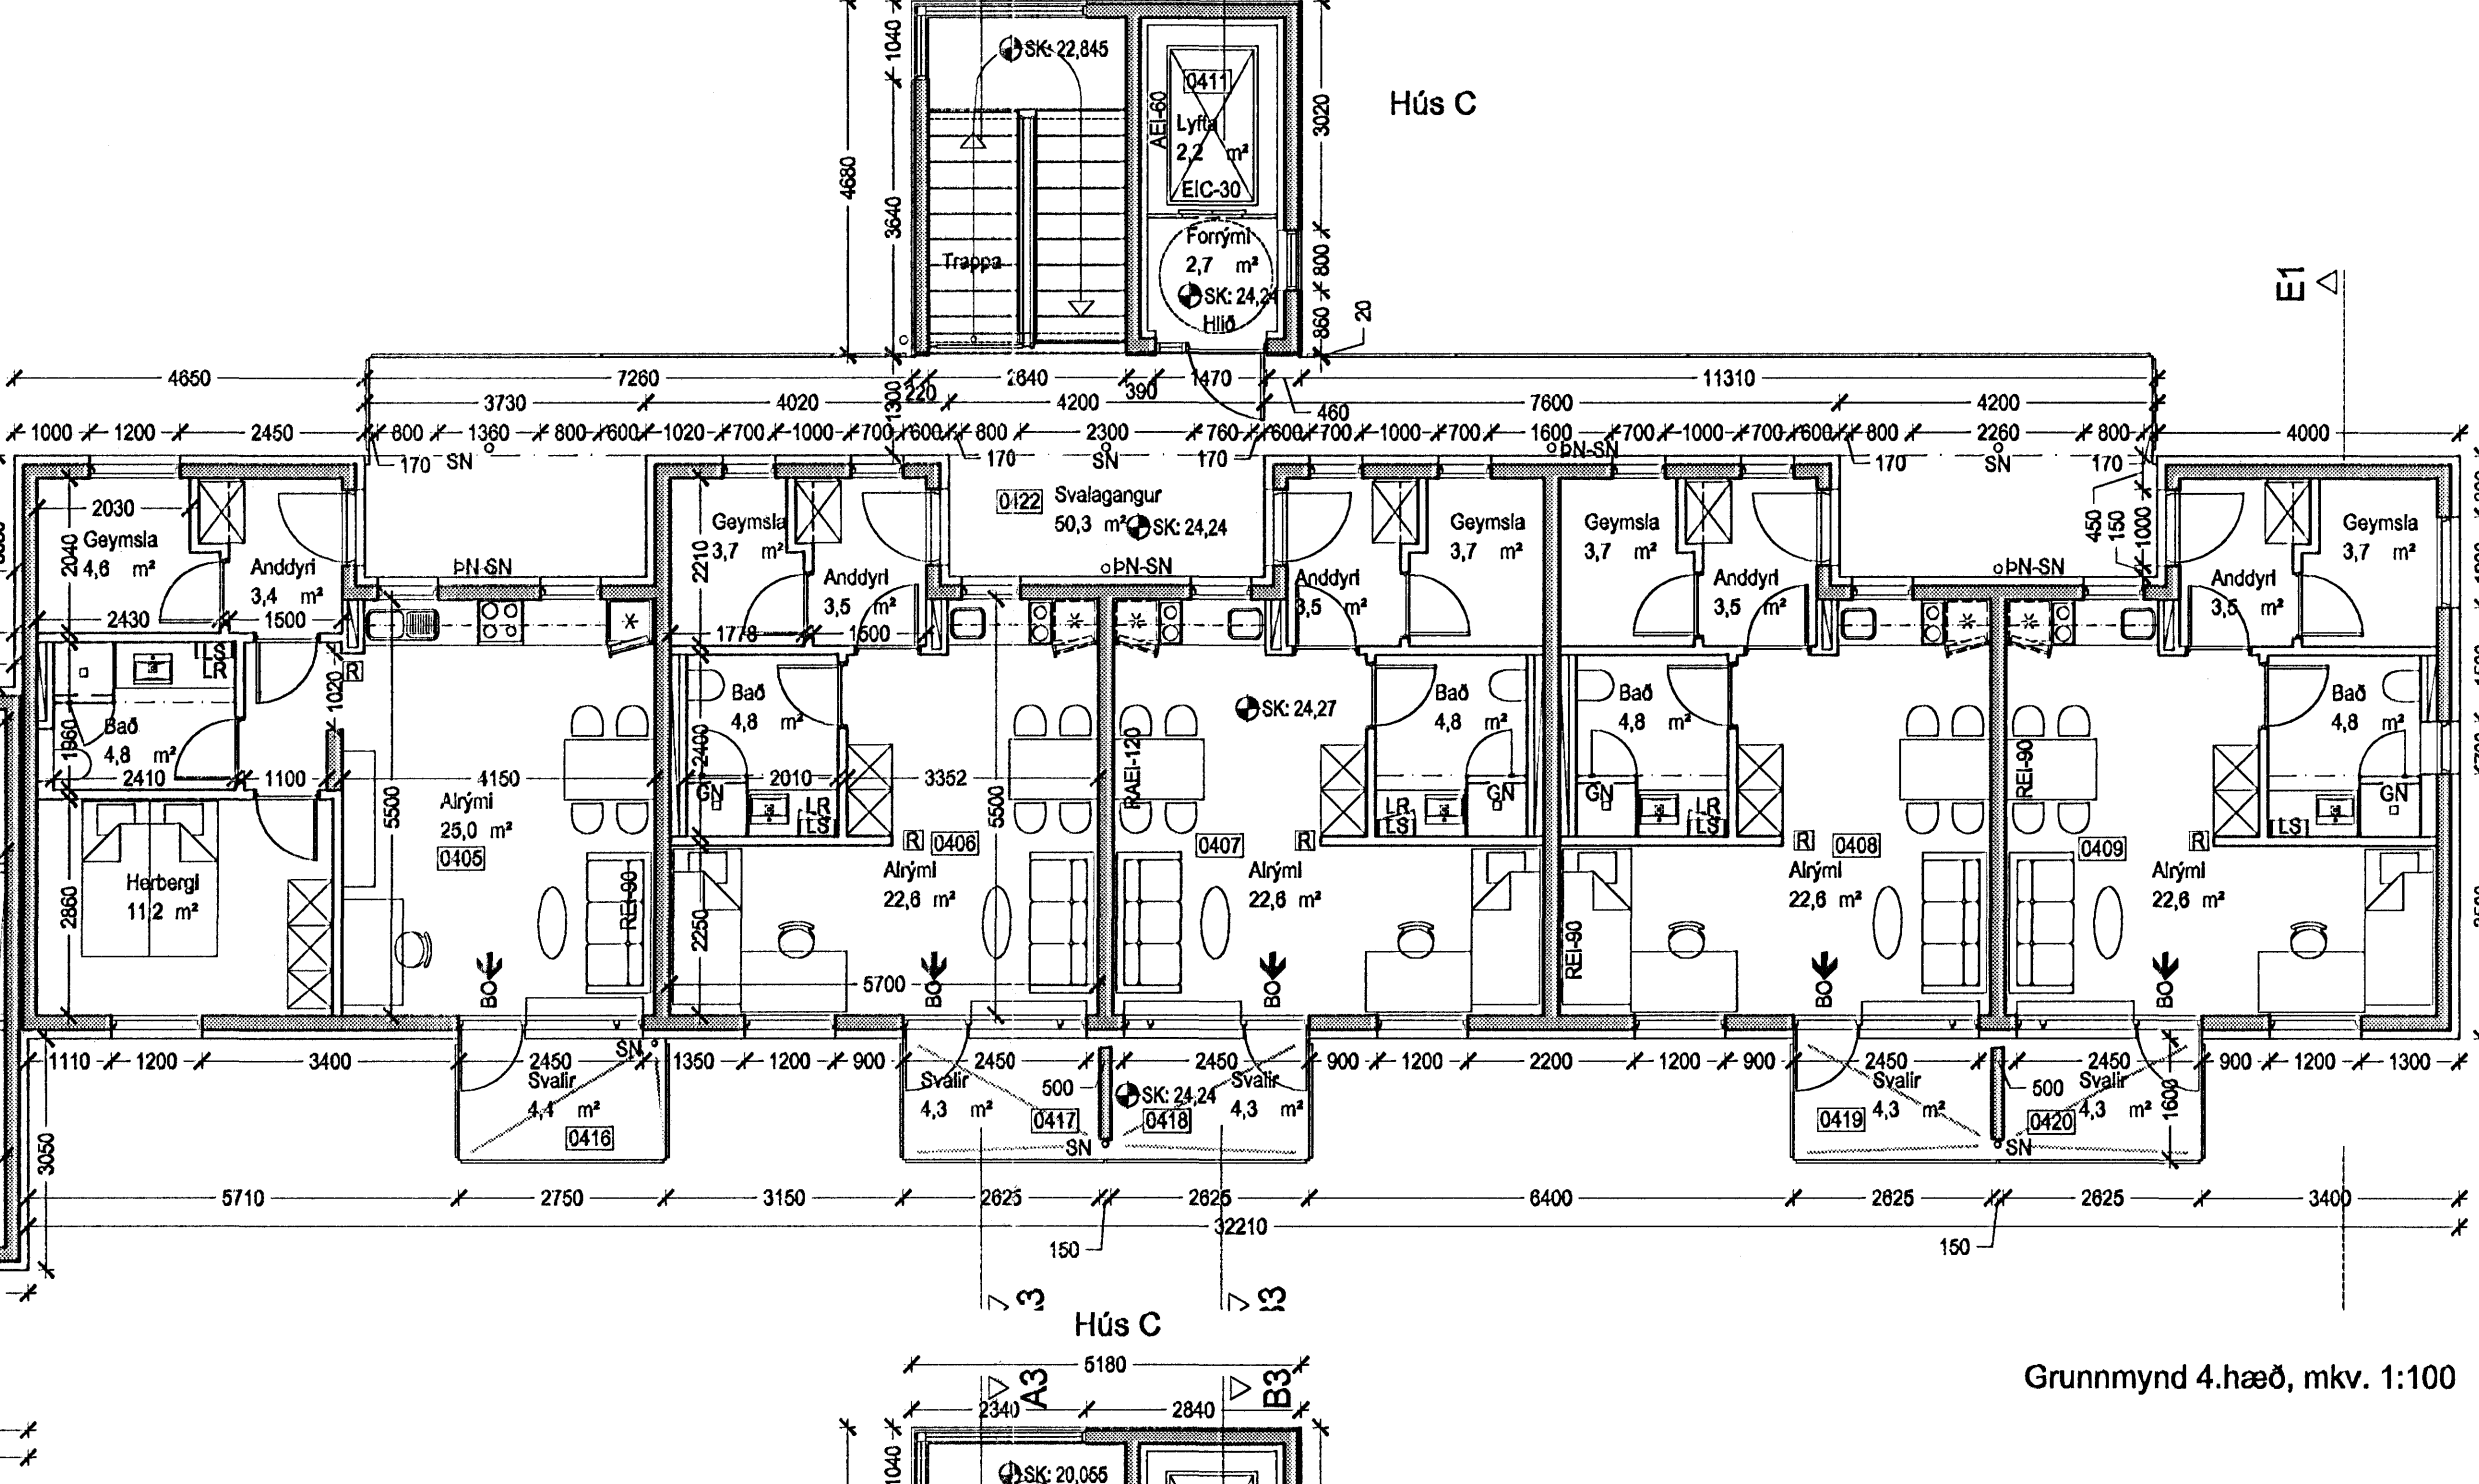



Sneiðing A3-A3, mkv. 1:100

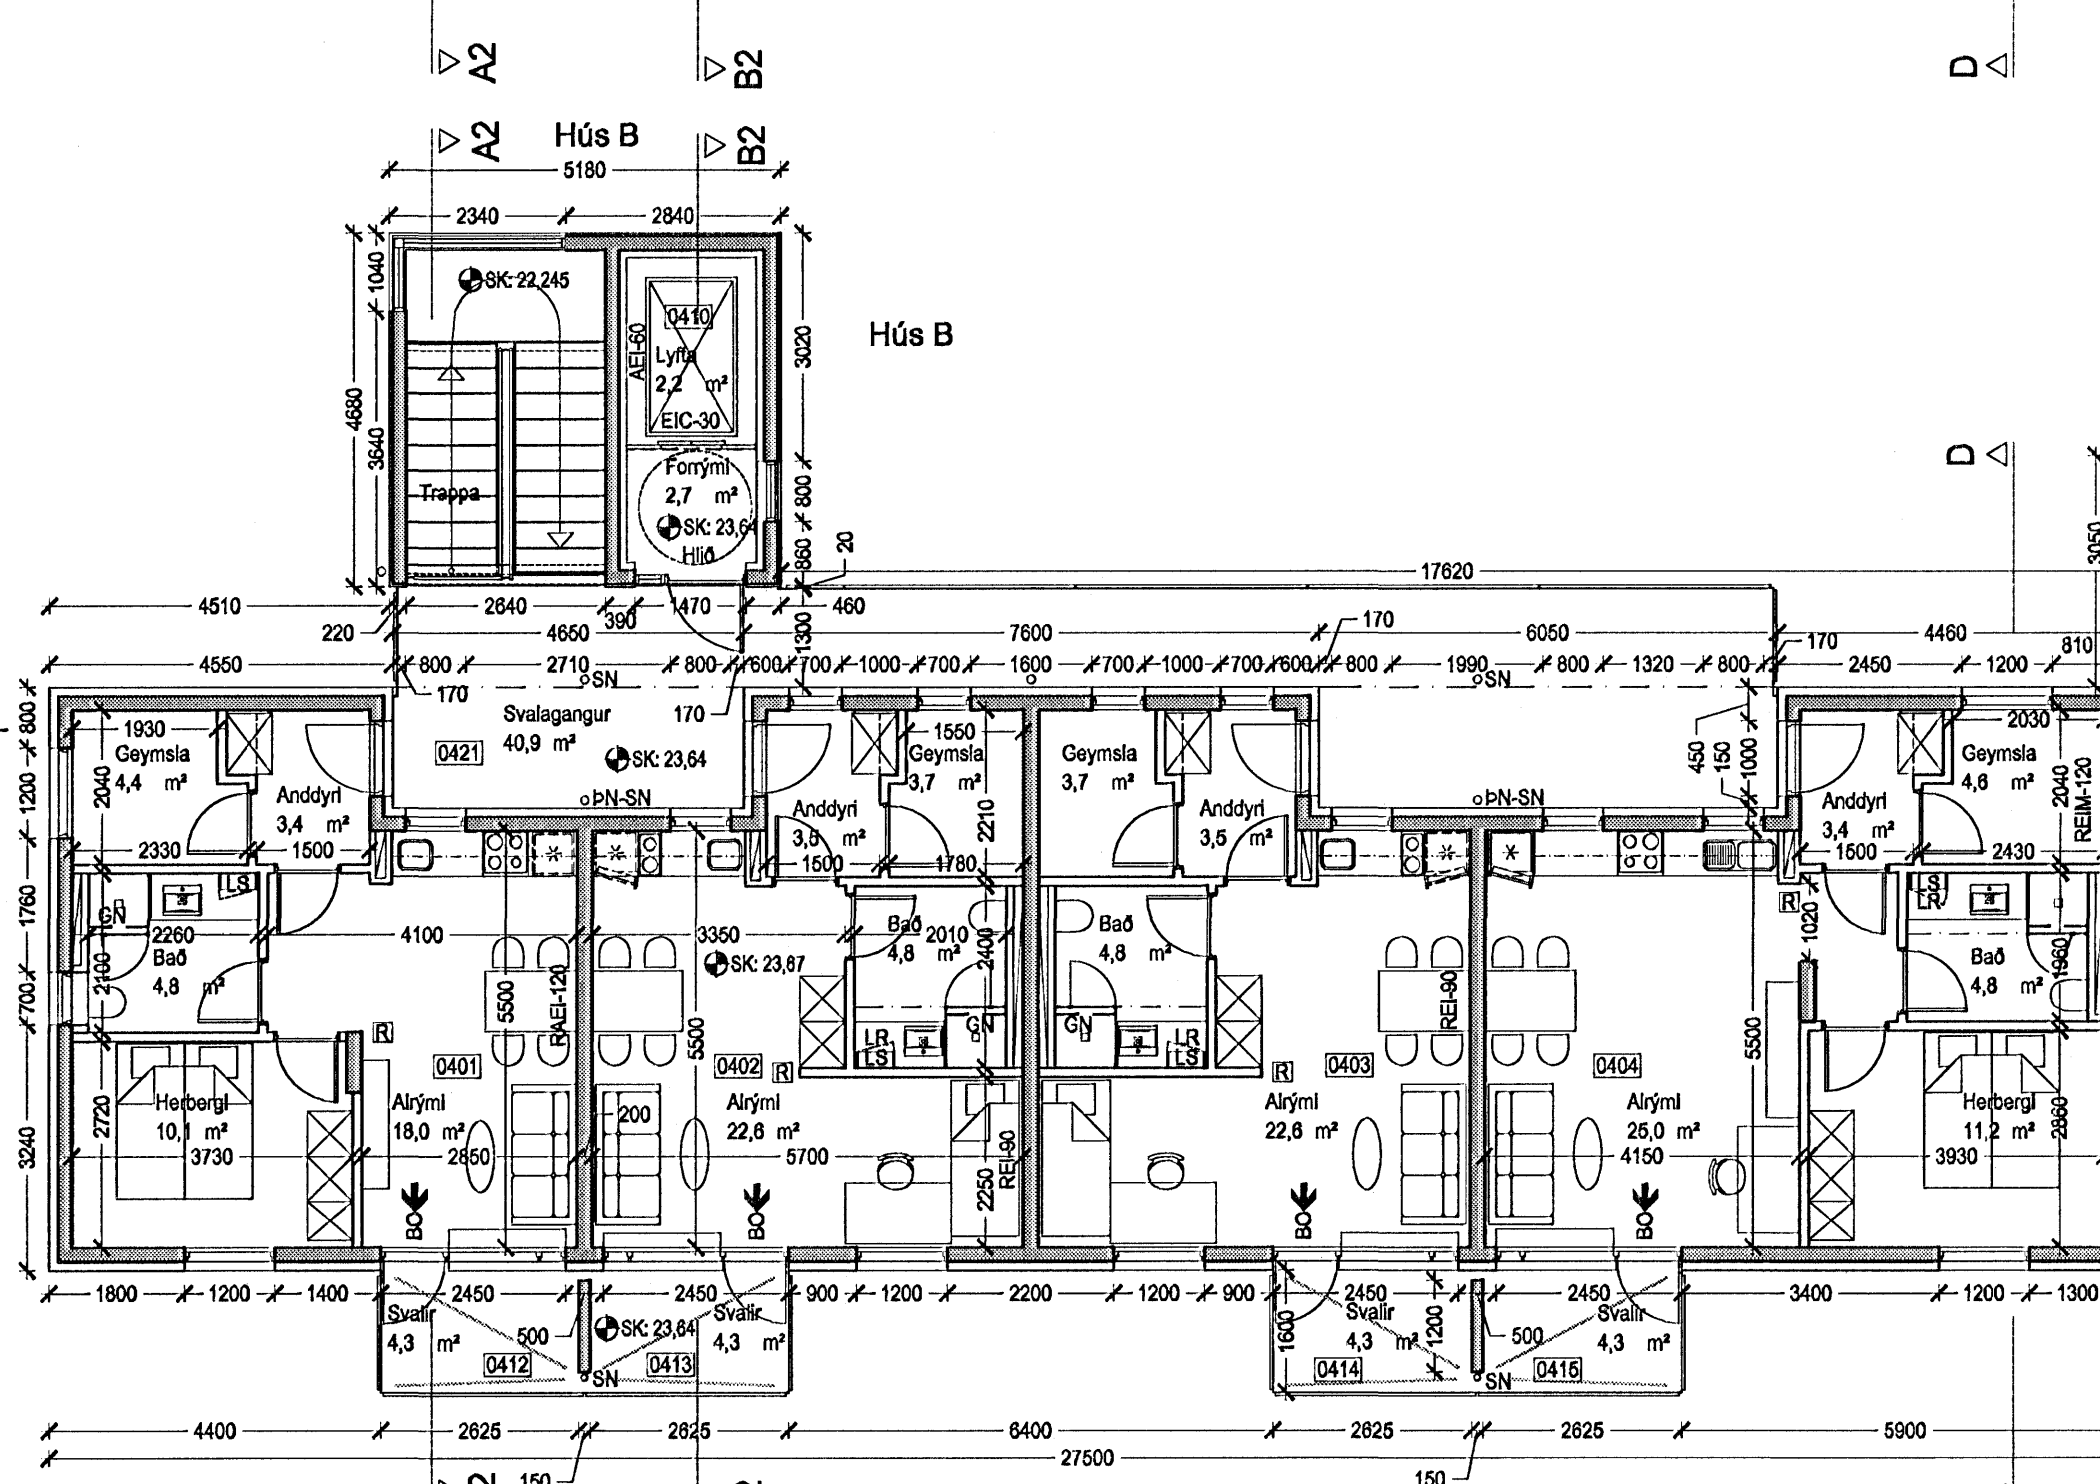

Grunnmynd 4.hæð, mkv. 1:100

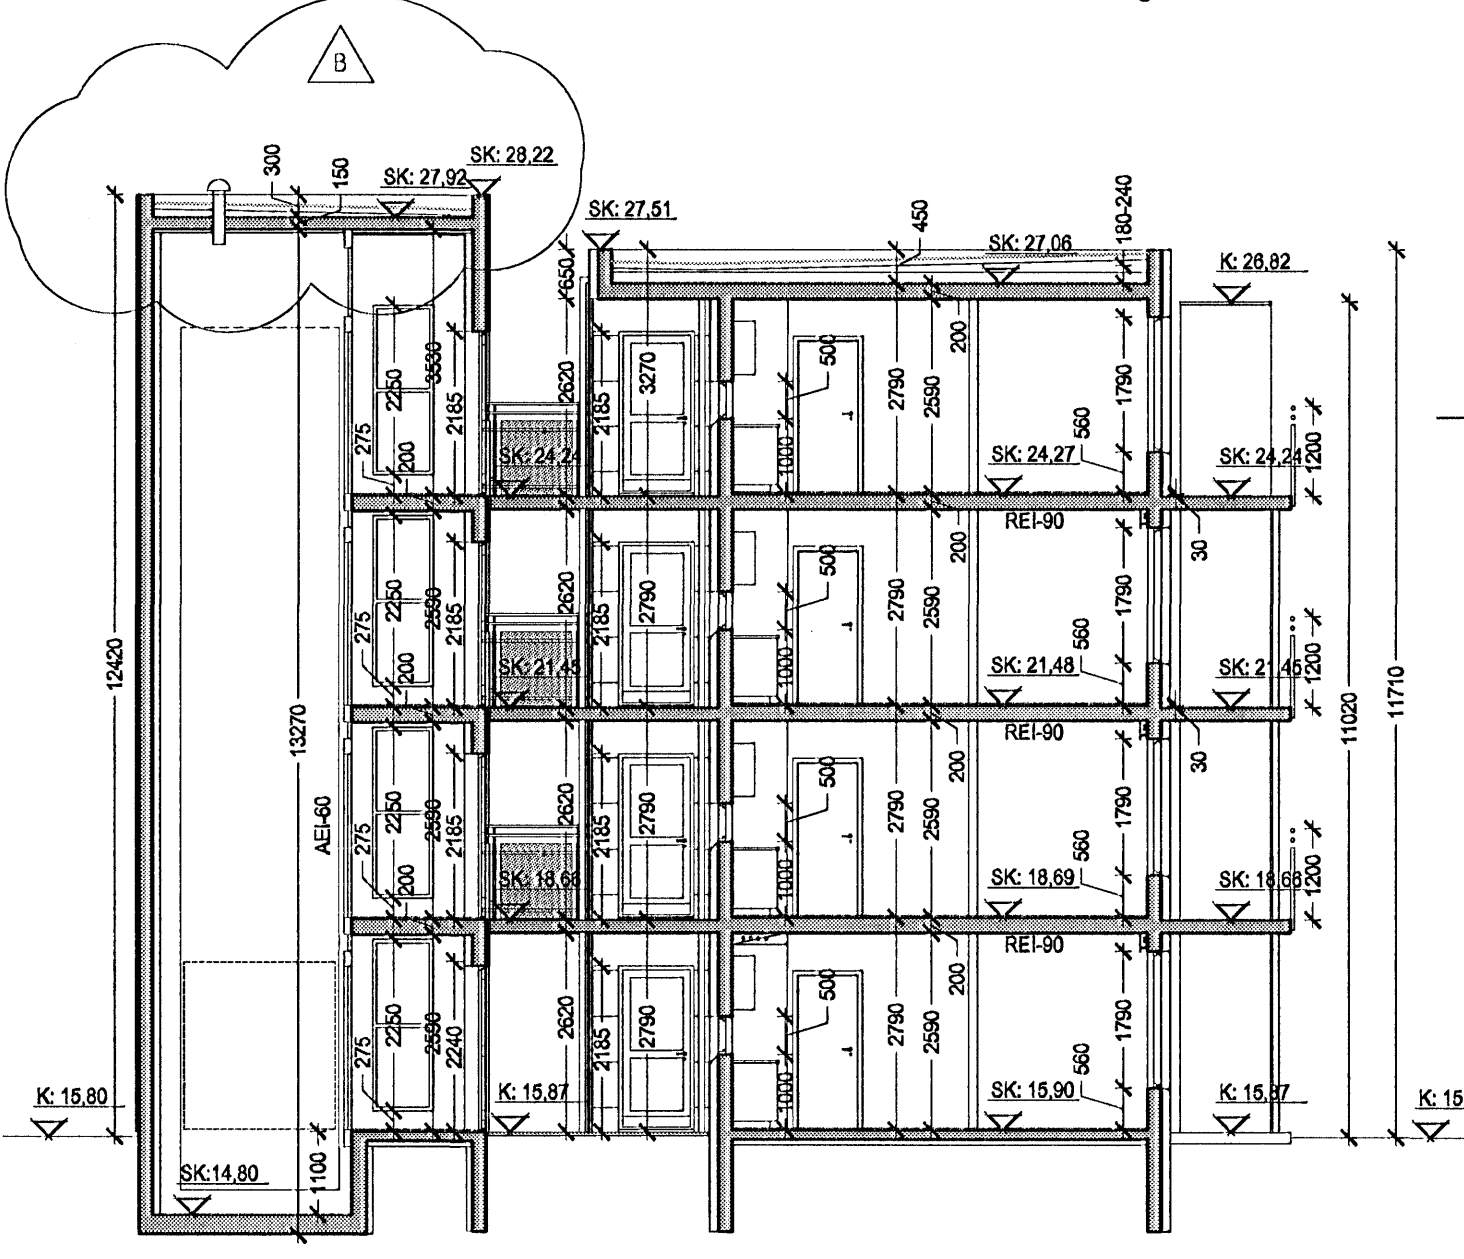

Sneiðing B3-B3, mkv. 1:100

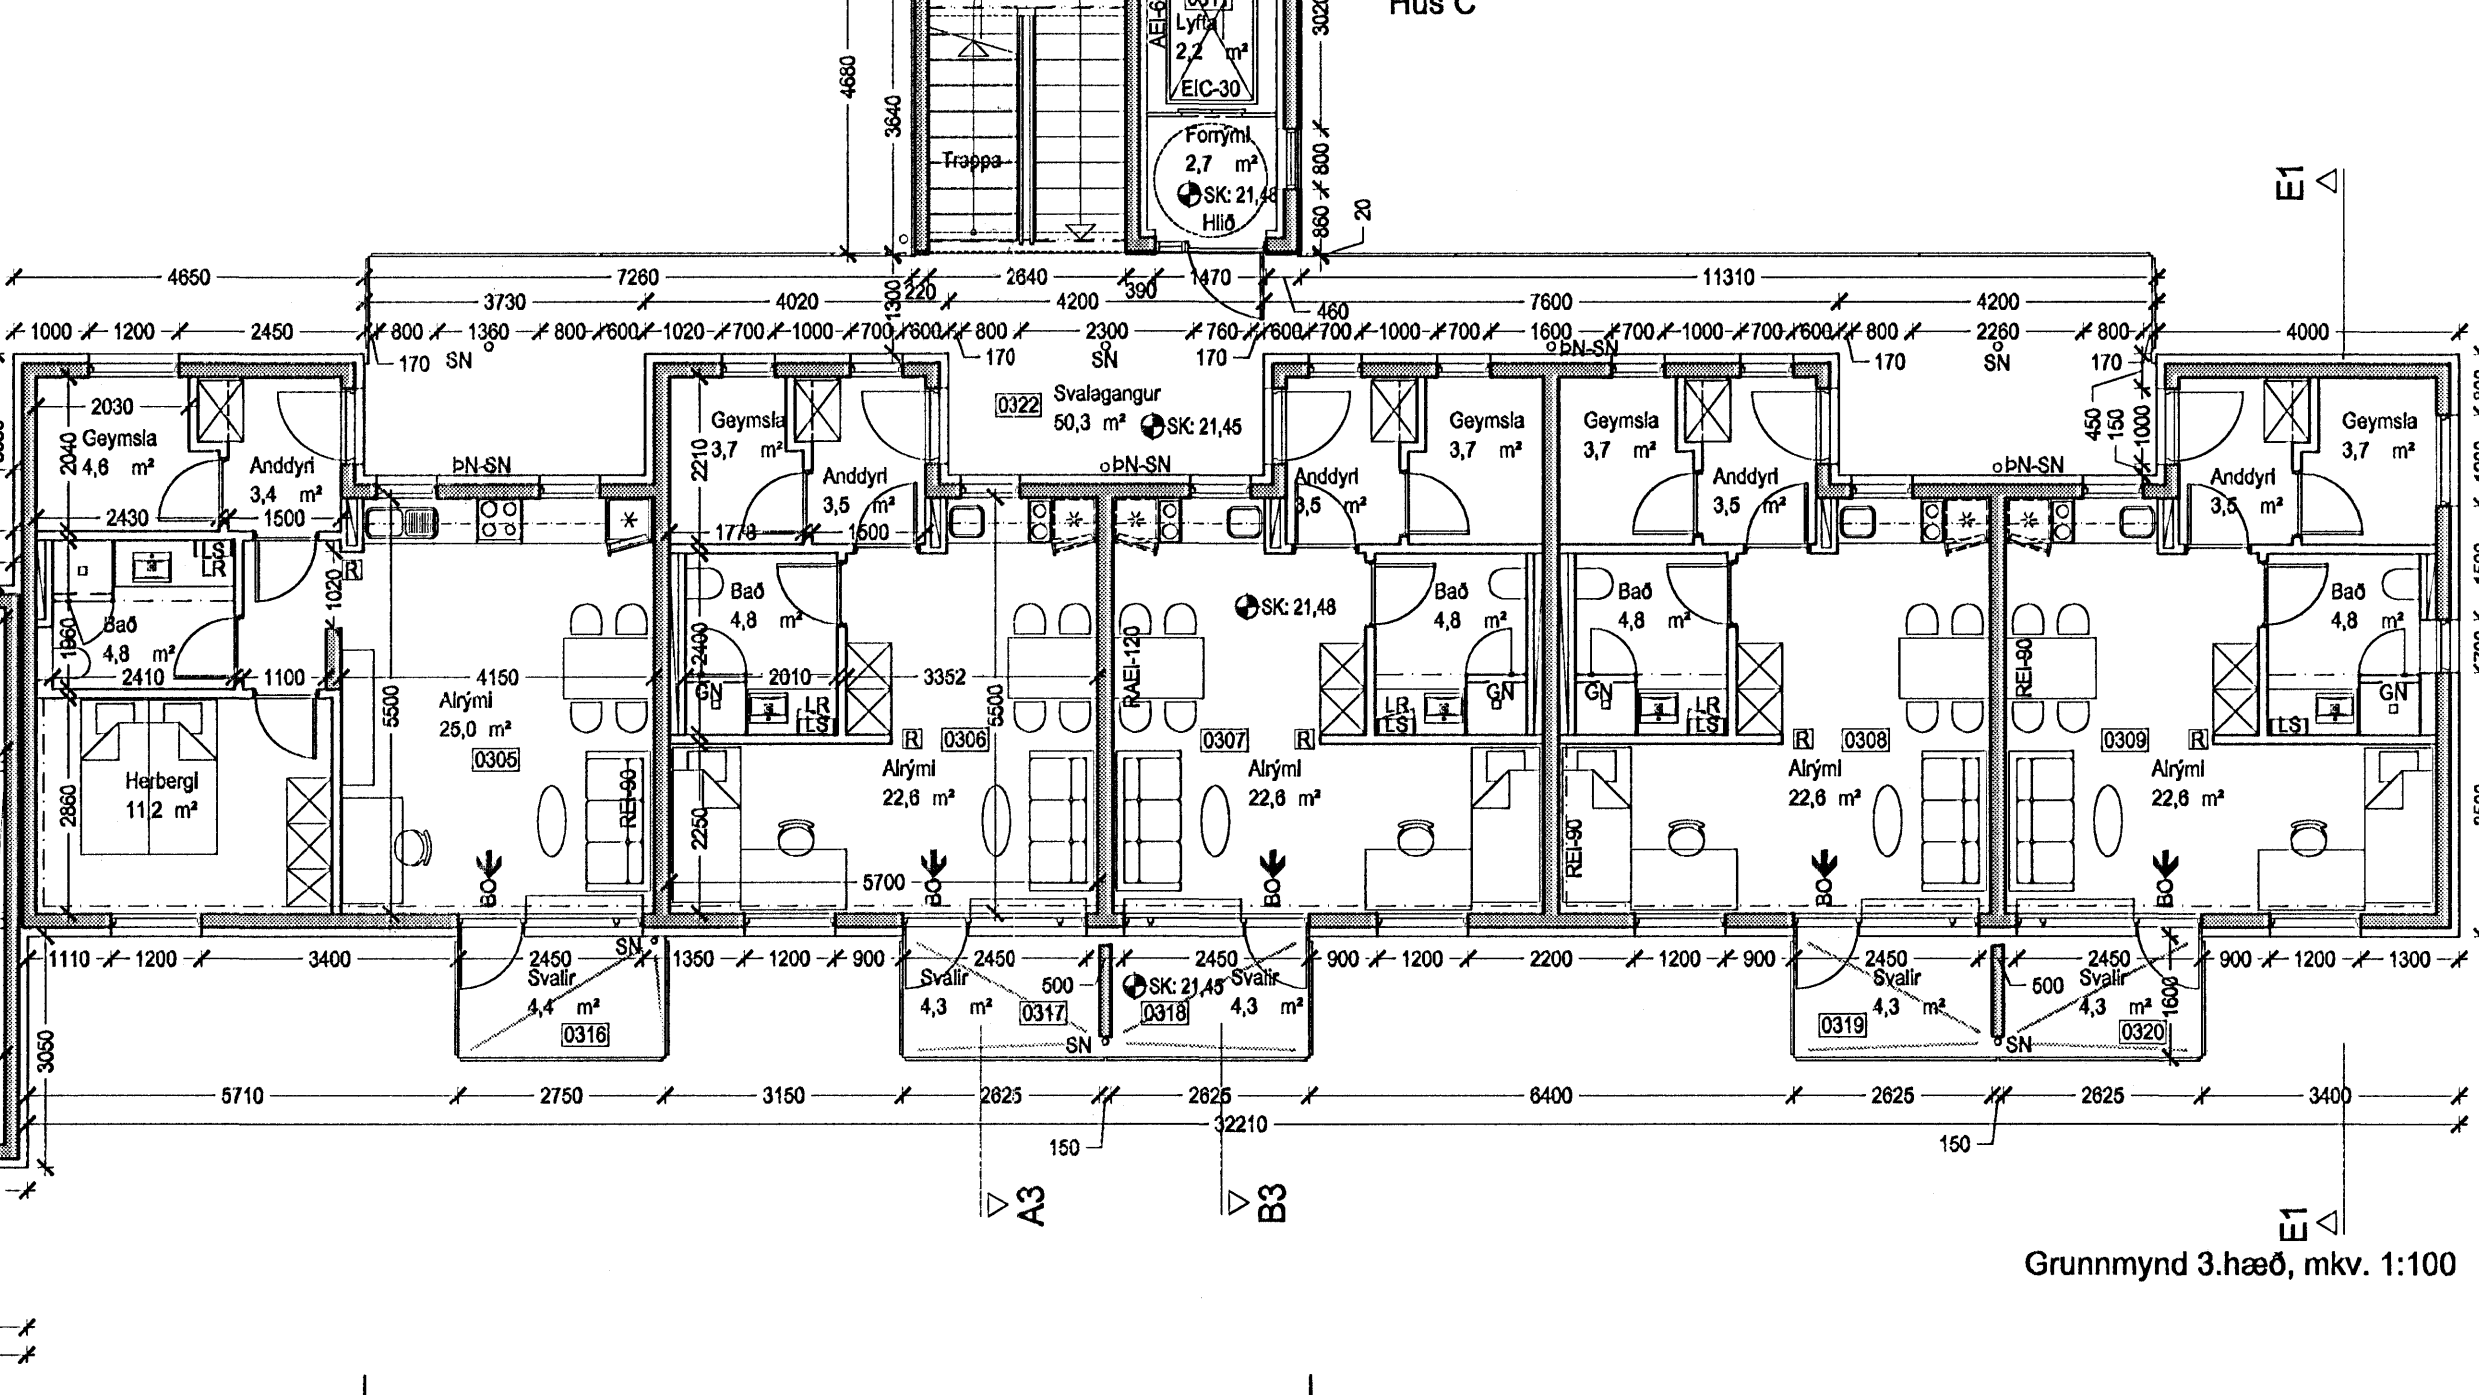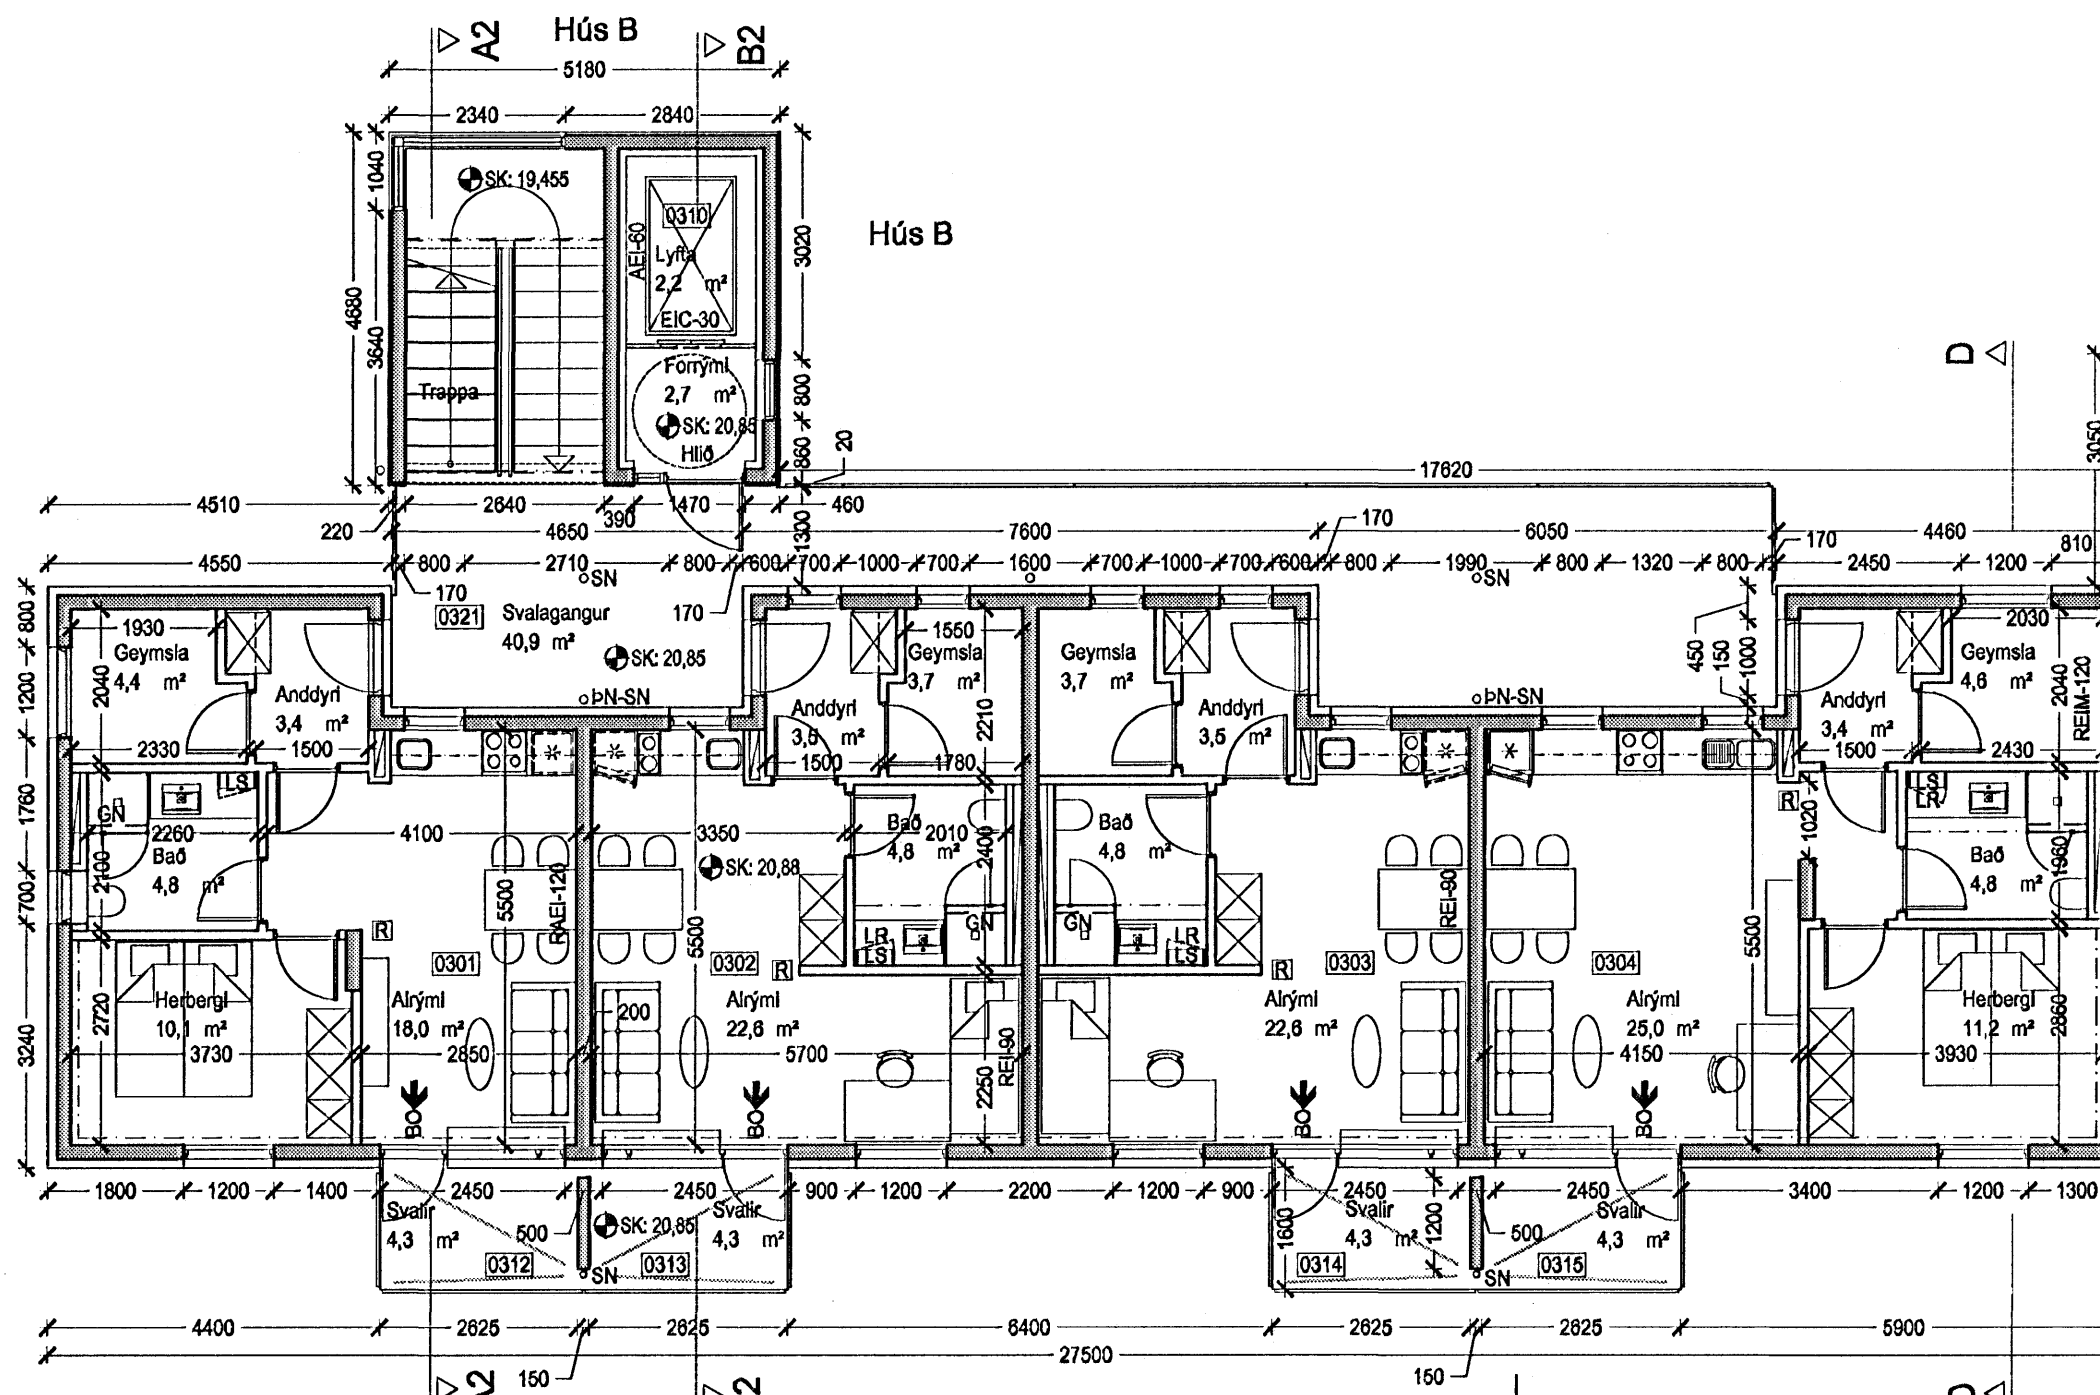

Grunnmynd 3.hæð, mkv. 1:100

GJK = gólfkóti / kóti
LK = landkóti
LR = vélrænloftþræsing
GN = gólfniðurfall
BN SN = pak- og eða svalaníðurfall
RL = reyklösun
LS = læstur lyfaskápur
R = reykskjarni
BO = björgunarp

Byggingafélag námsmanna

Bjarkavellir 5

Hall á þaki, þakhangunum stíghúsi
Beyging á K.GJK.KSN þakfalla, svölum og svalakárum
lysing

18.09.2006 vm
26.04.2006 vm
breyting dags tekið

ARKIS
arkitektar og ráðgjafar

Verkefni: Stúdentabúðir BN, Bjarkavöllum 5, Hafnarfirði
Aðaltekningar
Skýringartexti: B-C gm.3h-pak snið A3-B3

framað / tekið: 16i, vm, ml
yfirlit / samþykkt: ga
málavak: 1:100

dagsetning: 22.02.2006
verni: 05-040

(99)2.06 B
tekið breyting