




Útlit norður, mkv. 1:100

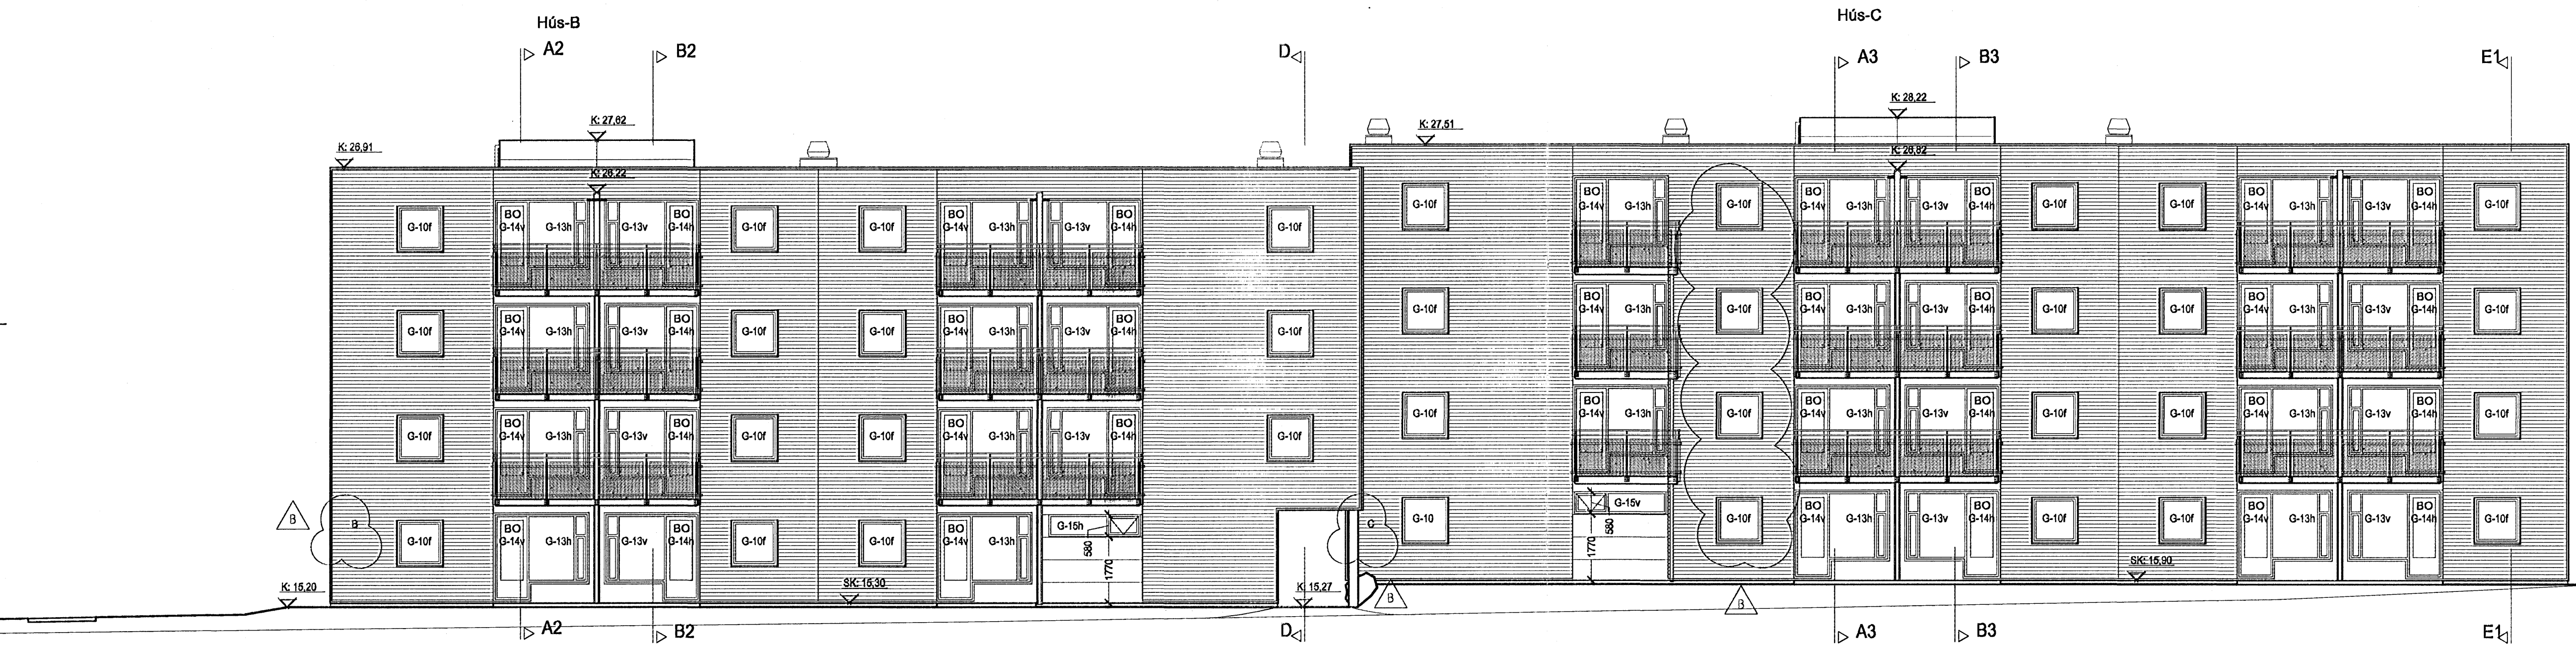


Útlit suður, mkv. 1:100

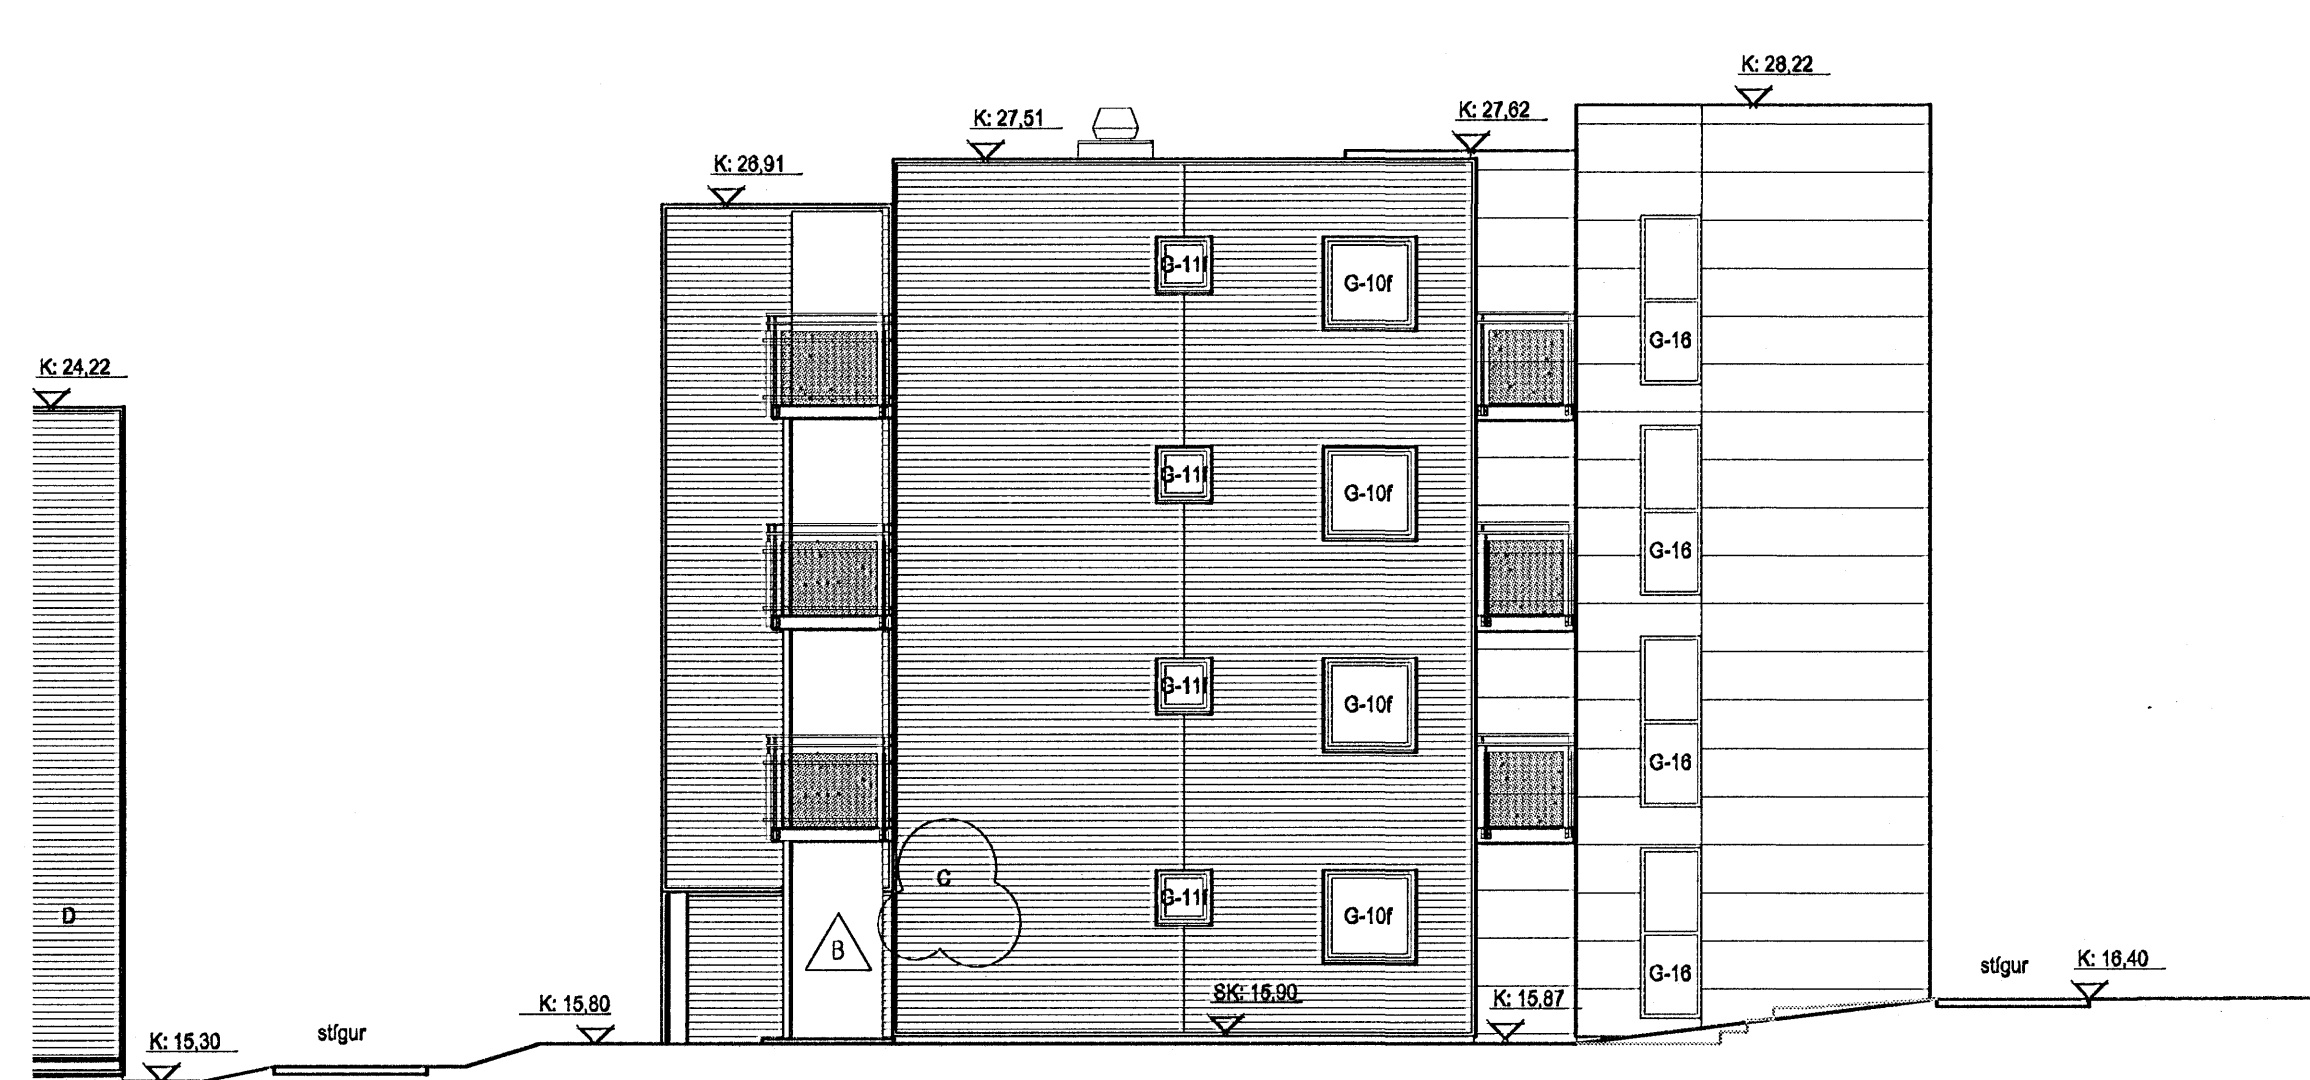

Útlit austur, mkv. 1:100

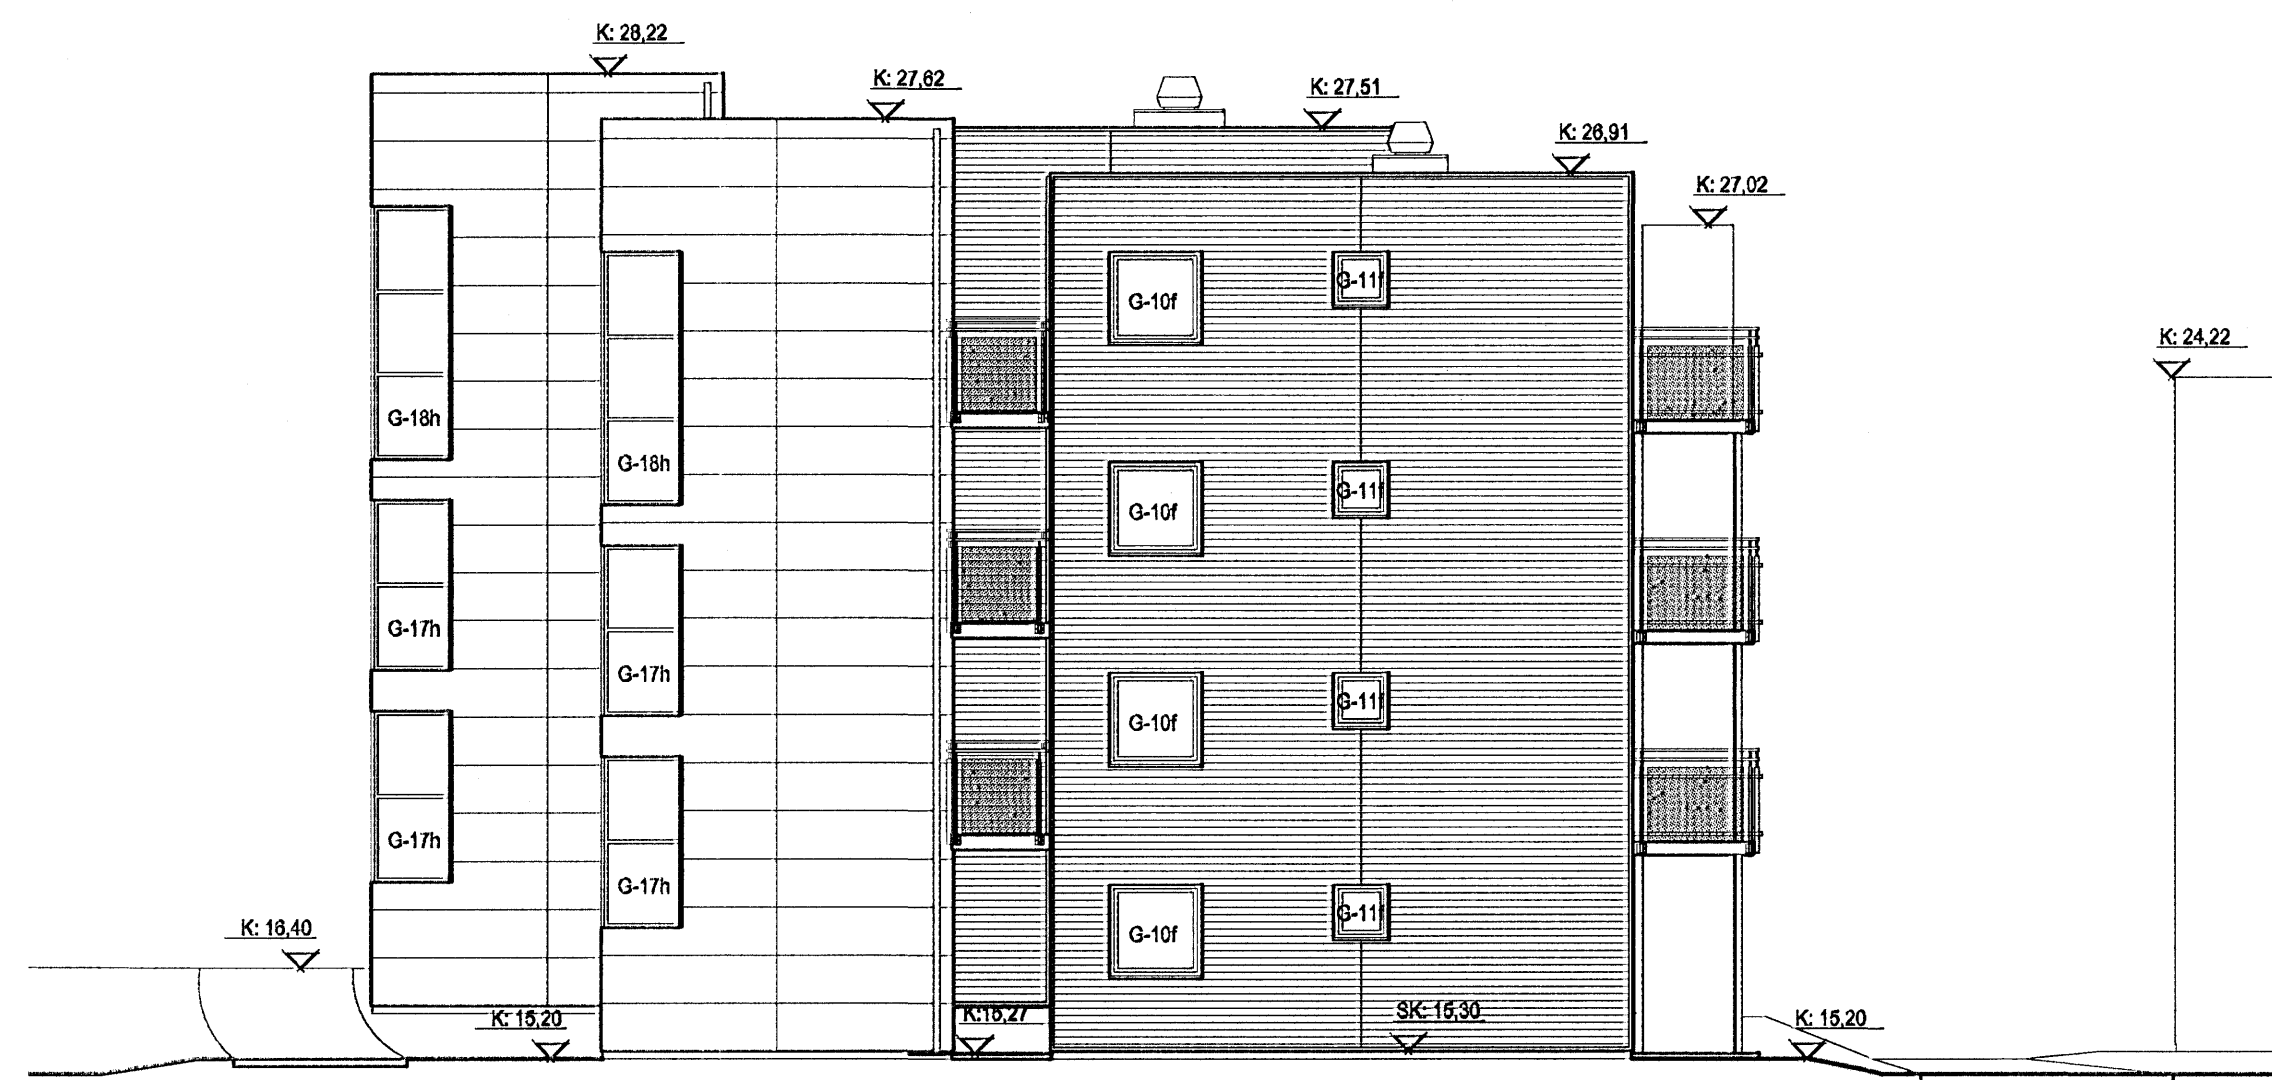

Útlit vestur, mkv. 1:100

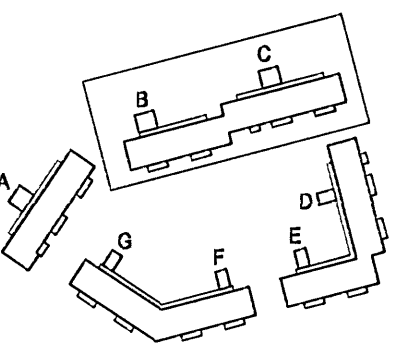

Yfirlit
Kt. 1608574000

ARKIS
arkitektar og ráðgjafar

Verkefni: Stúdentabúðir BN, Bjarkaveitum 5, Hafnarfjörð
Aðaltekningar
Skýringartextill: B-C Útlit
Yfirlit / Samþykki: ga
Mættid: 1:100

Byggingarfulltrúi	Dagsetning	Stað	Ástæða
B	18.09.2006	vm	
A	26.04.2006	vm	
Yfirlit	breyting	dags	teknad

(99)2.07 B
teikning breyting