

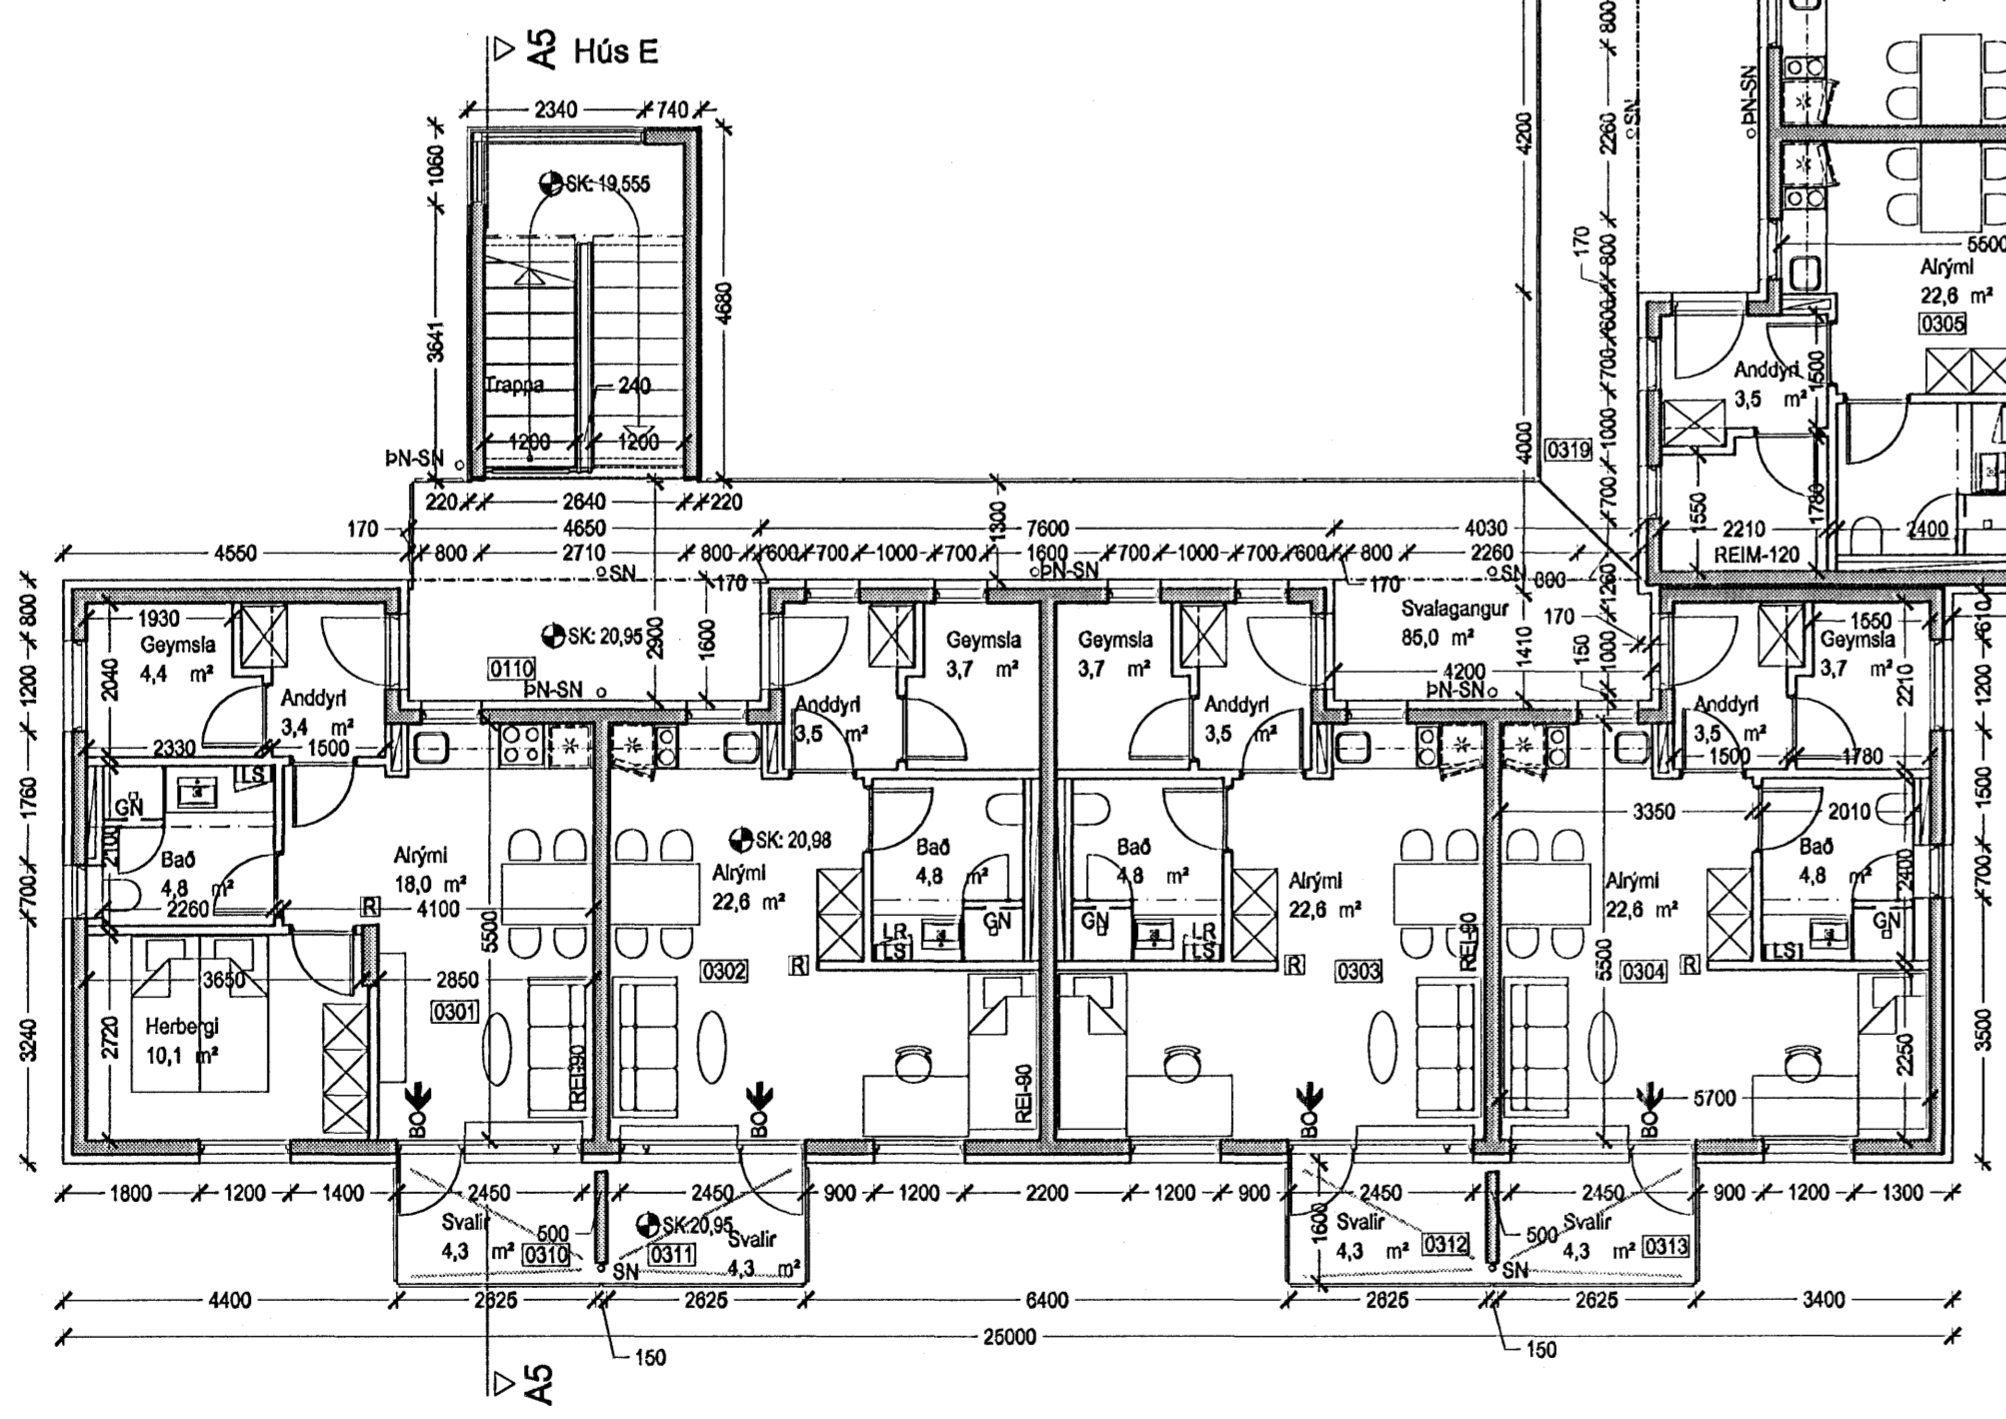


Sneiðing A5-A5, mkv. 1:100

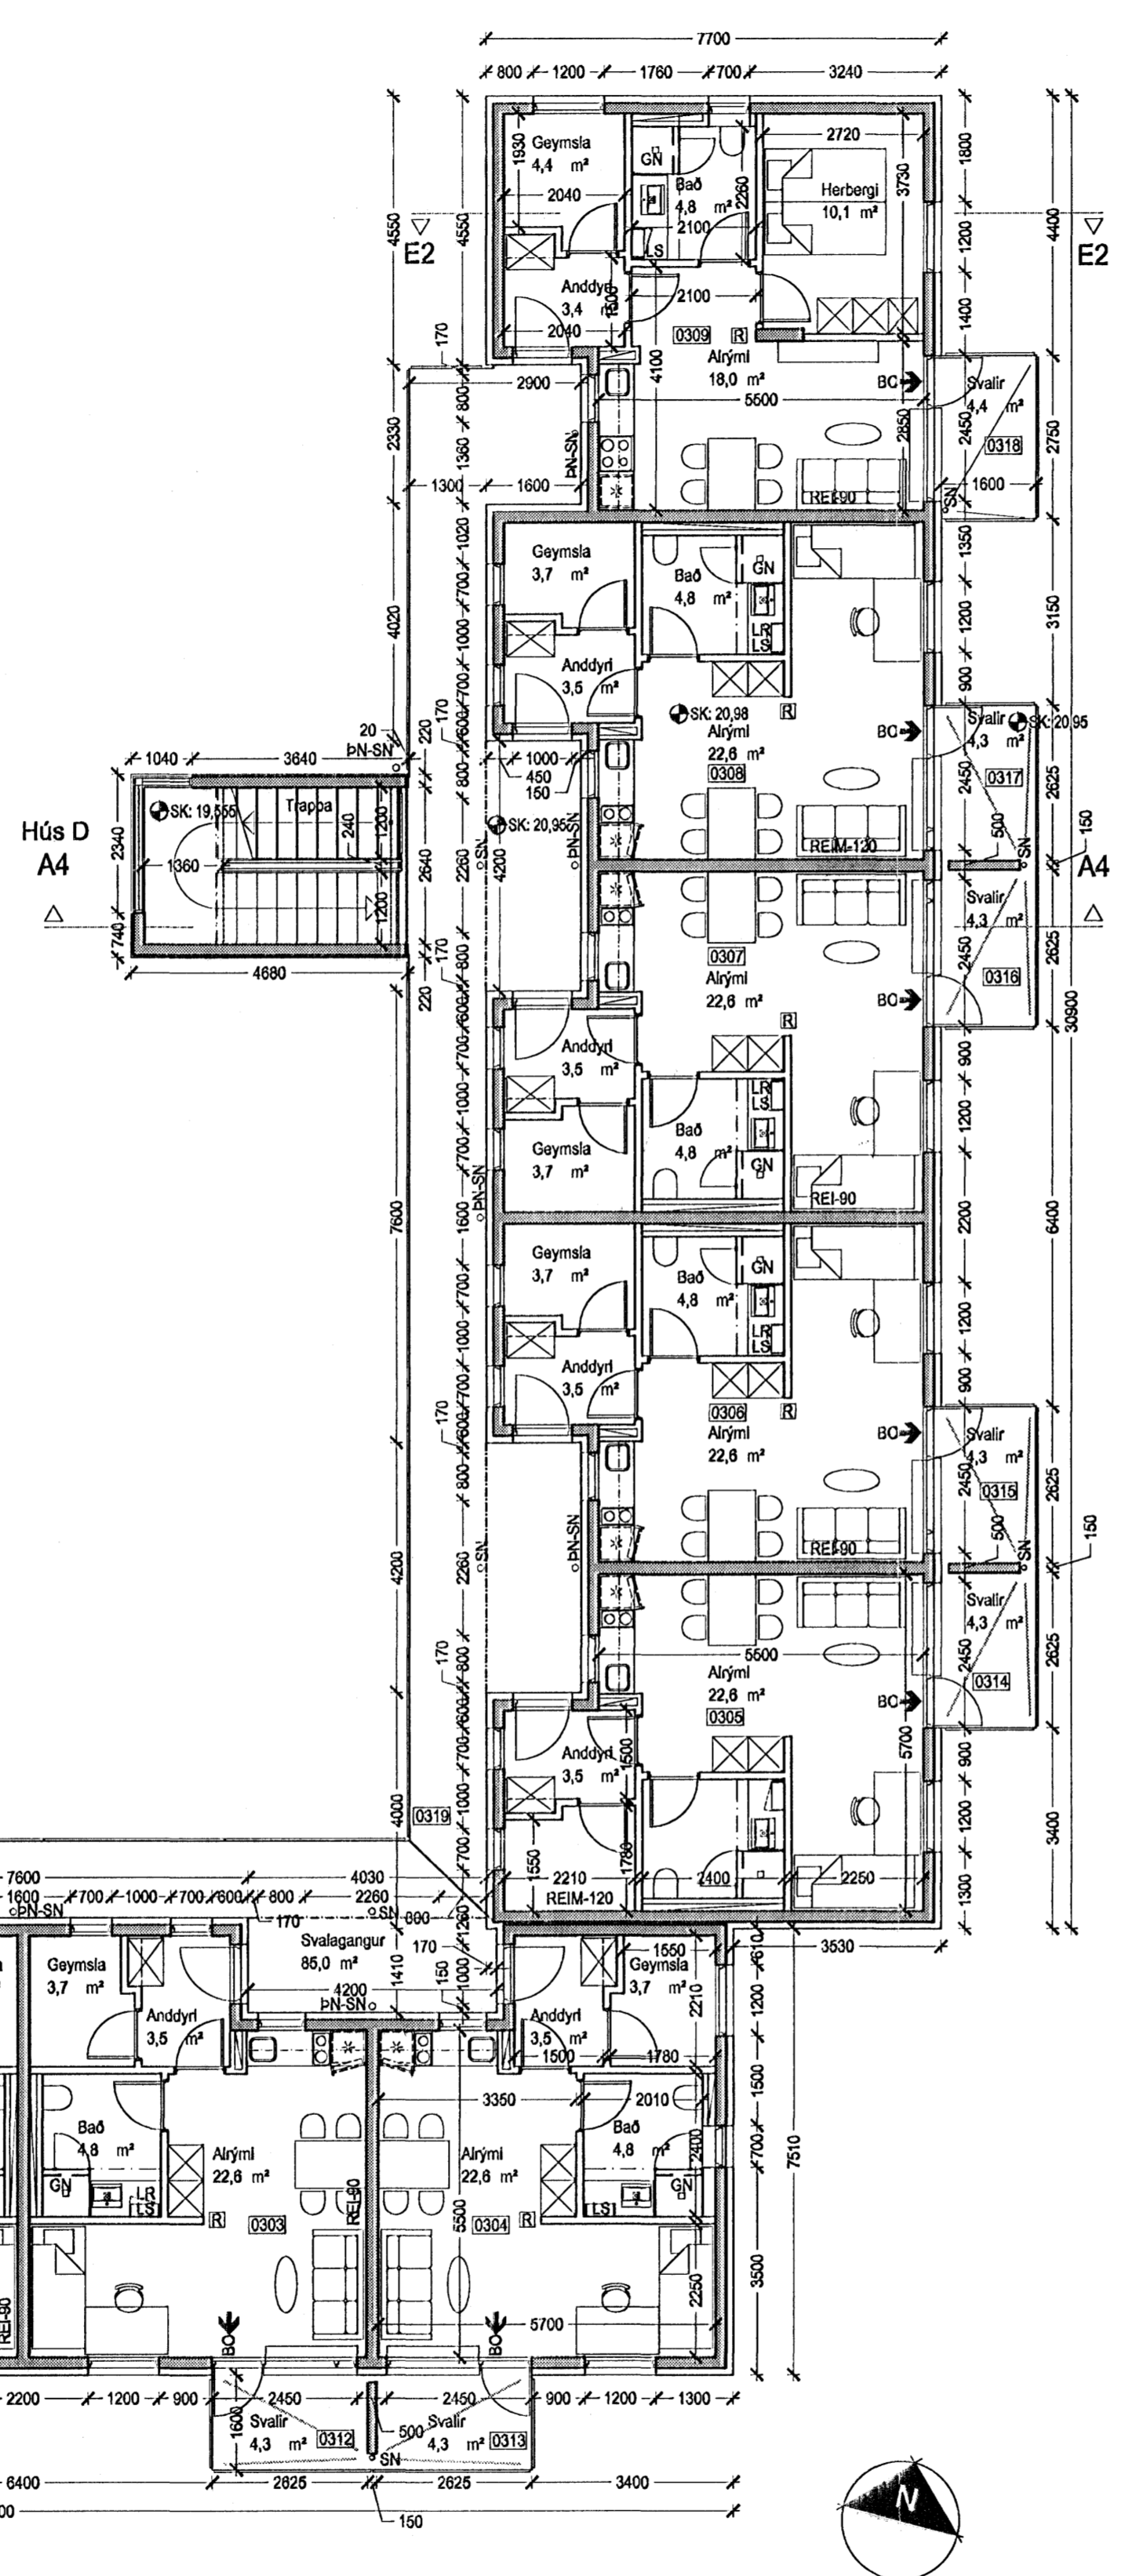

Grunnmynd 3.hæð, mkv. 1:100

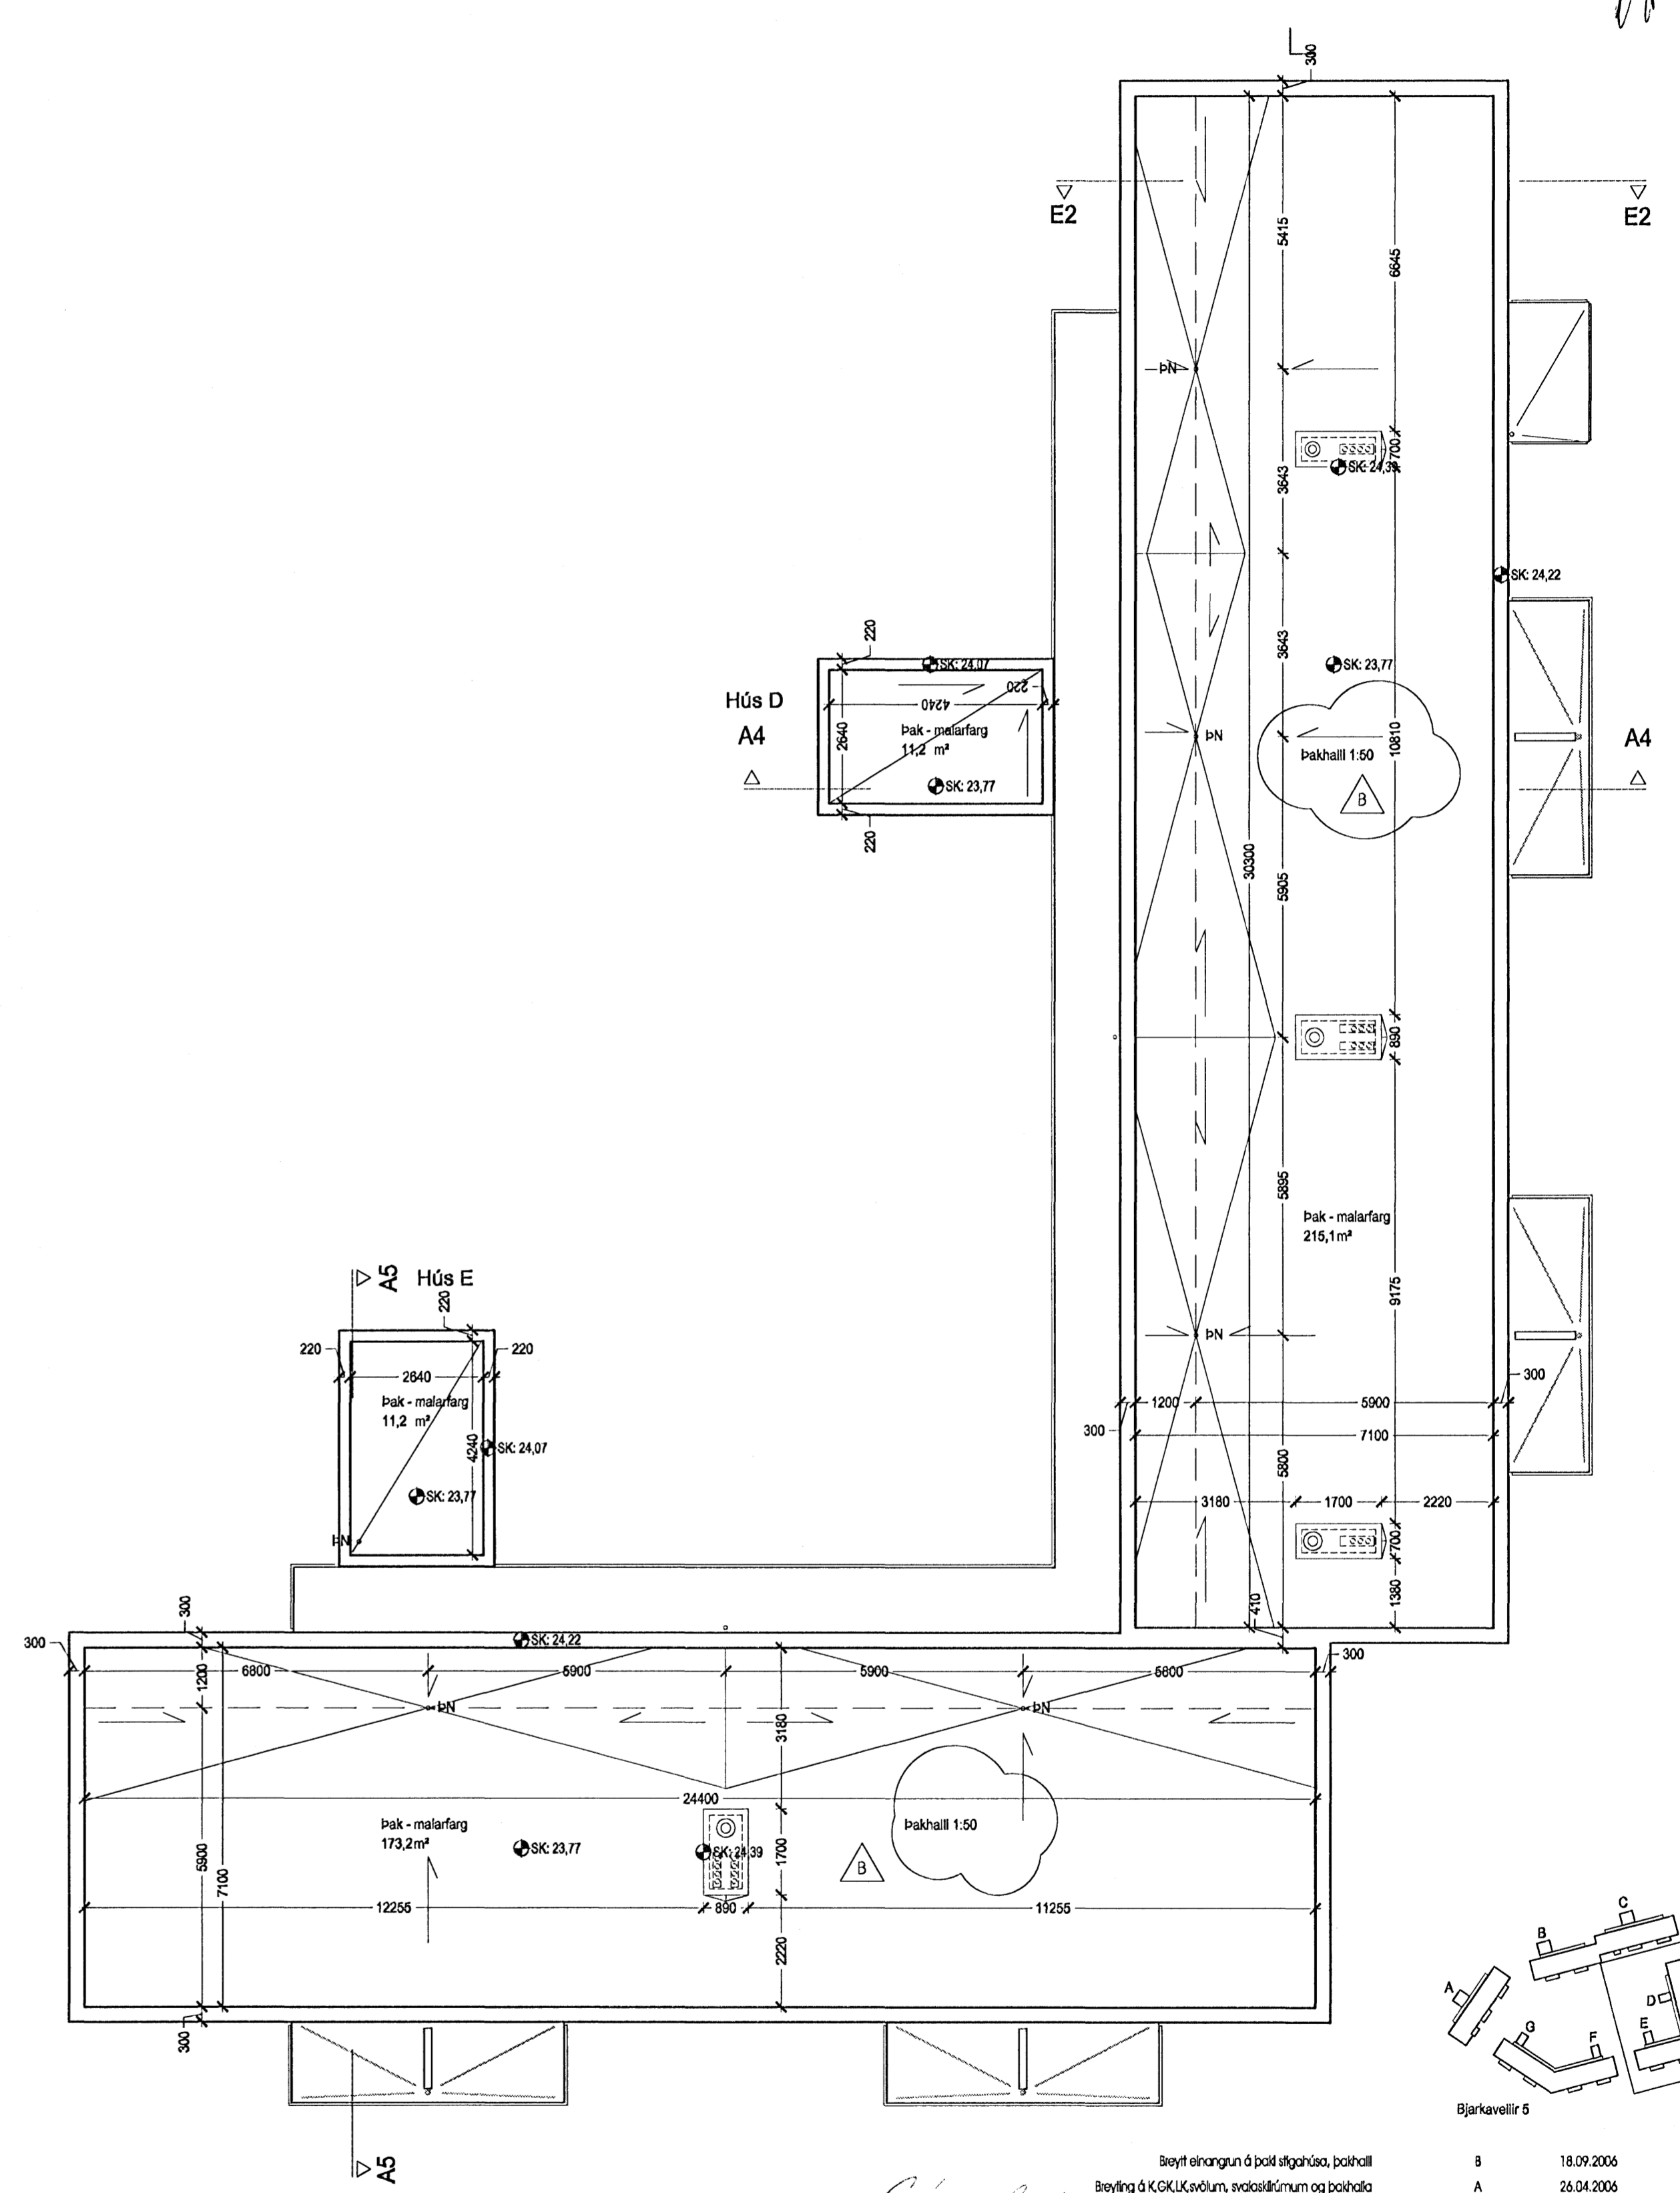

Grunnmynd þak, mkv. 1:100

- GKK = gólfkóli / kóli
- LK = landkóli
- LR = vélræn loftþræsing
- GN = gólfniðurfall
- ÞN SN = þak- og eða svalanirdufall
- RL = reyklösun
- LS = læstur lyfjaskápur
- R = reyfskyrnjar
- BO = björgunaröpp



ARKIS
 arkitektar og ráðgjafar

Verkefni: Stúdentabúðir BN, Bjarkavöllum 5, Hafnarfirði
 Aðalteikningar
 Skýringartexti: D-E grm 3h-þak snið A5
 höfundur / teiknari: R.Ö. v.m. rll
 yfirlit / samþykkt: gq
 málavæðing: 1:100

dagsetning: 22.02.2006
 verkfr.: 06-040
 (99)2.09 B
 teikning: þreyfing

		161197-2019 netfang ark@arkis.is