



Samþykkt þann

6 SEP 2005


Byggingaáhrifurinn / Hafnarfirði
Eh. Jón Sigurðsson

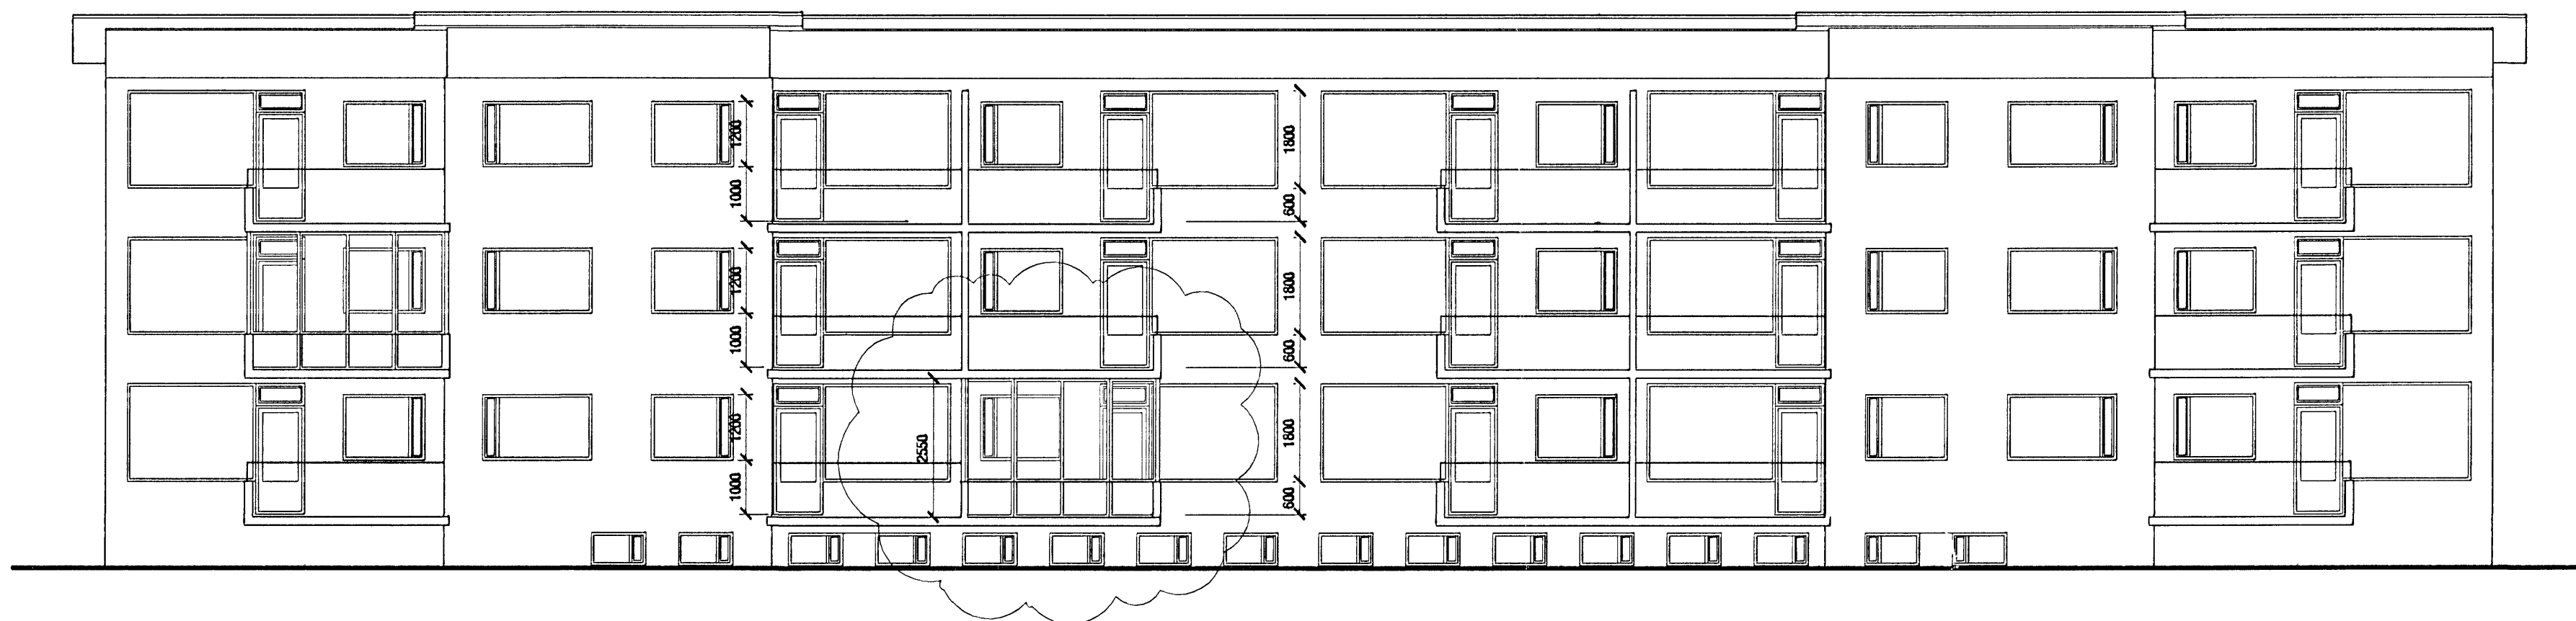

Ásýnd Suður
m.kv. 1:100

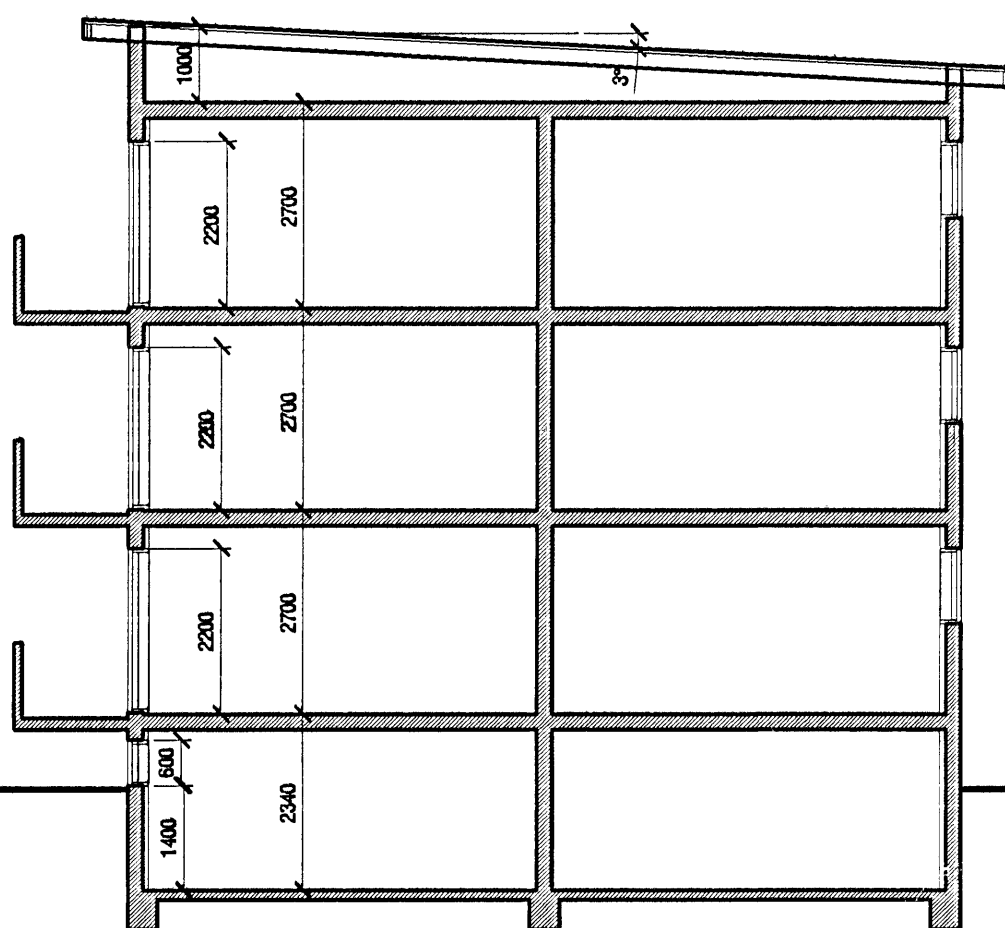

Sneiðing A-A
m.kv. 1:100

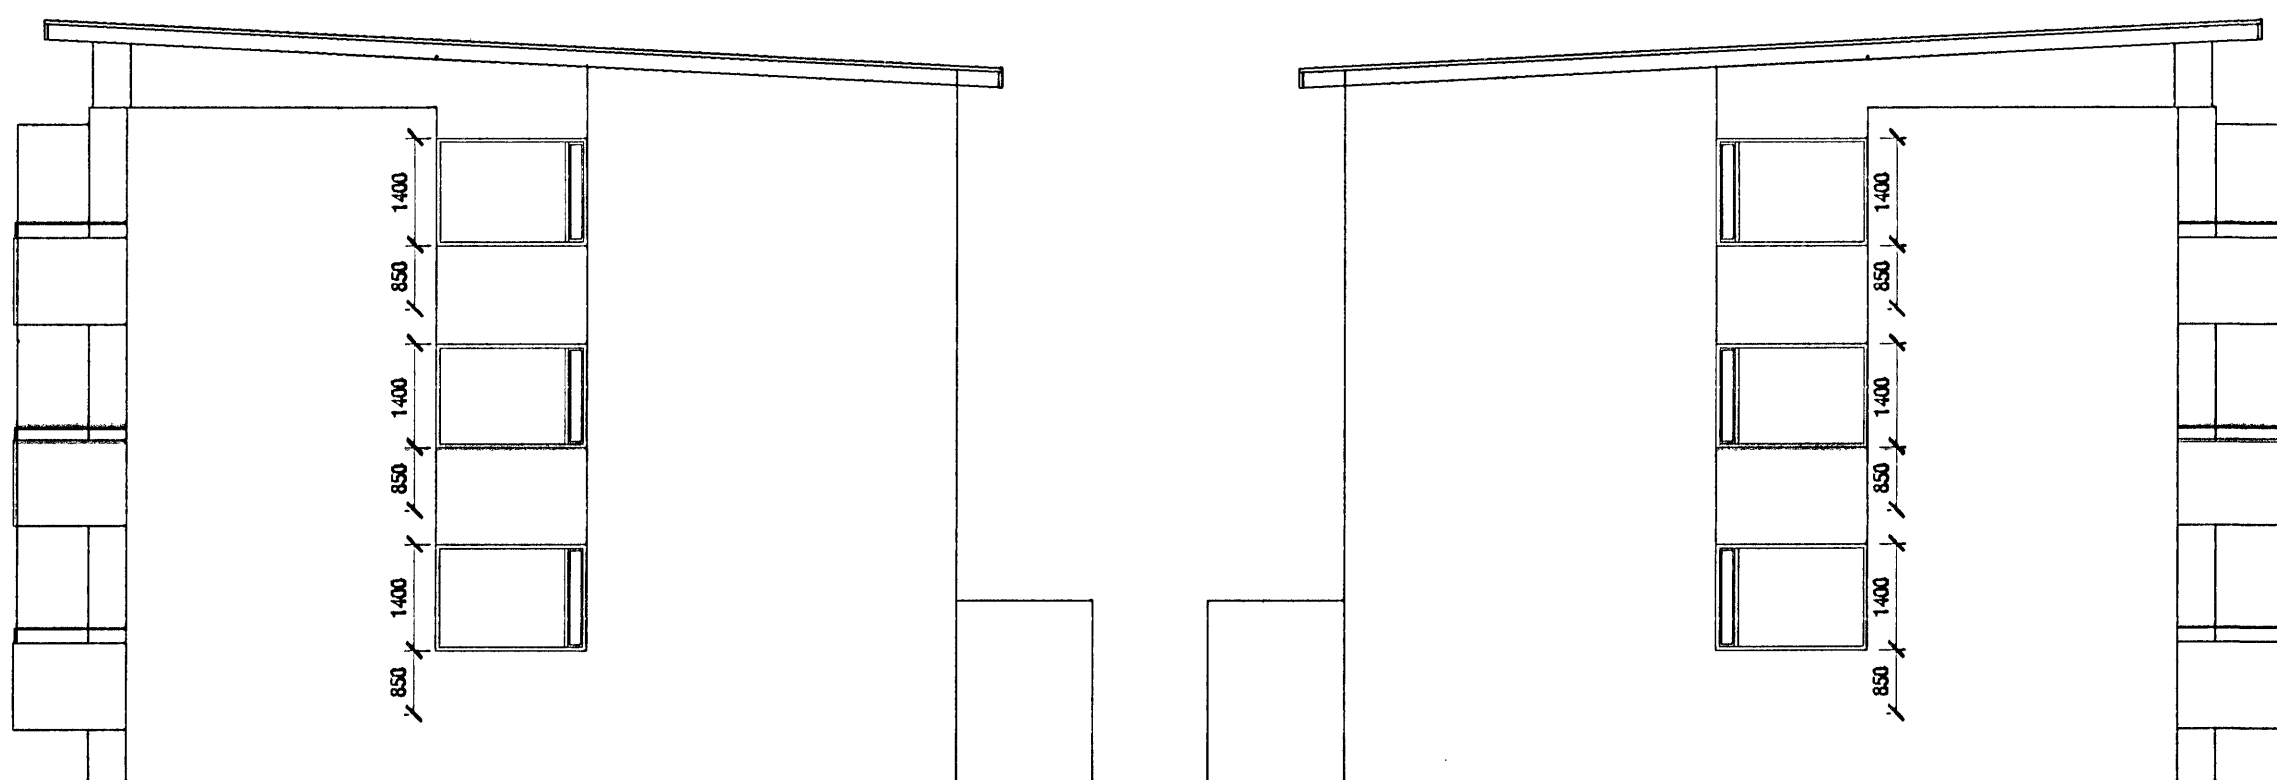

Ásýnd Austur
m.kv. 1:100

Ásýnd Vestur
m.kv. 1:100

aok!
KARLEIRIKSSON arkitekt FAÍ - kt: 070306-4069
VERKSTÆÐI ARKITEKTA ehf. - kt: 570800-2210 - Gunnarsundi 5 - 220 Hlj.
Sími: 888 9779 • GSM: 899 0999 • Email: kark@aok.is • www.aok.is

verðkaup
Bjarni Guðmundsson
verf. **Sléttahraun 23-25 - Hafnarfjörður**
FJÖLBÝLISHÚS - Svalaskýli 0101
teikning
Ásýndir, Sneiðing A-A
teikning nr. **0620 202**
ADALUPPDRATTUR
hannað KE teiknað KE / AM dags. 11.apr.2005
m.kv. 1:100 tölvuskrá 0620-202.dwg
búaðstærð **A2** ath: Öll mál eru í millimetrum. Öll vafaatriði skal bera undir hönnuð. Mælið ekkd af teikningum, öll mál athugið á staðnum. Ósamræmi í teikningum skal tilkynna hönnuði strax.