



Samþykkt þann

6 SEP 2006


Byggingafulltrúinn í Hafnarfirði
Eh. Jón Sigurðsson

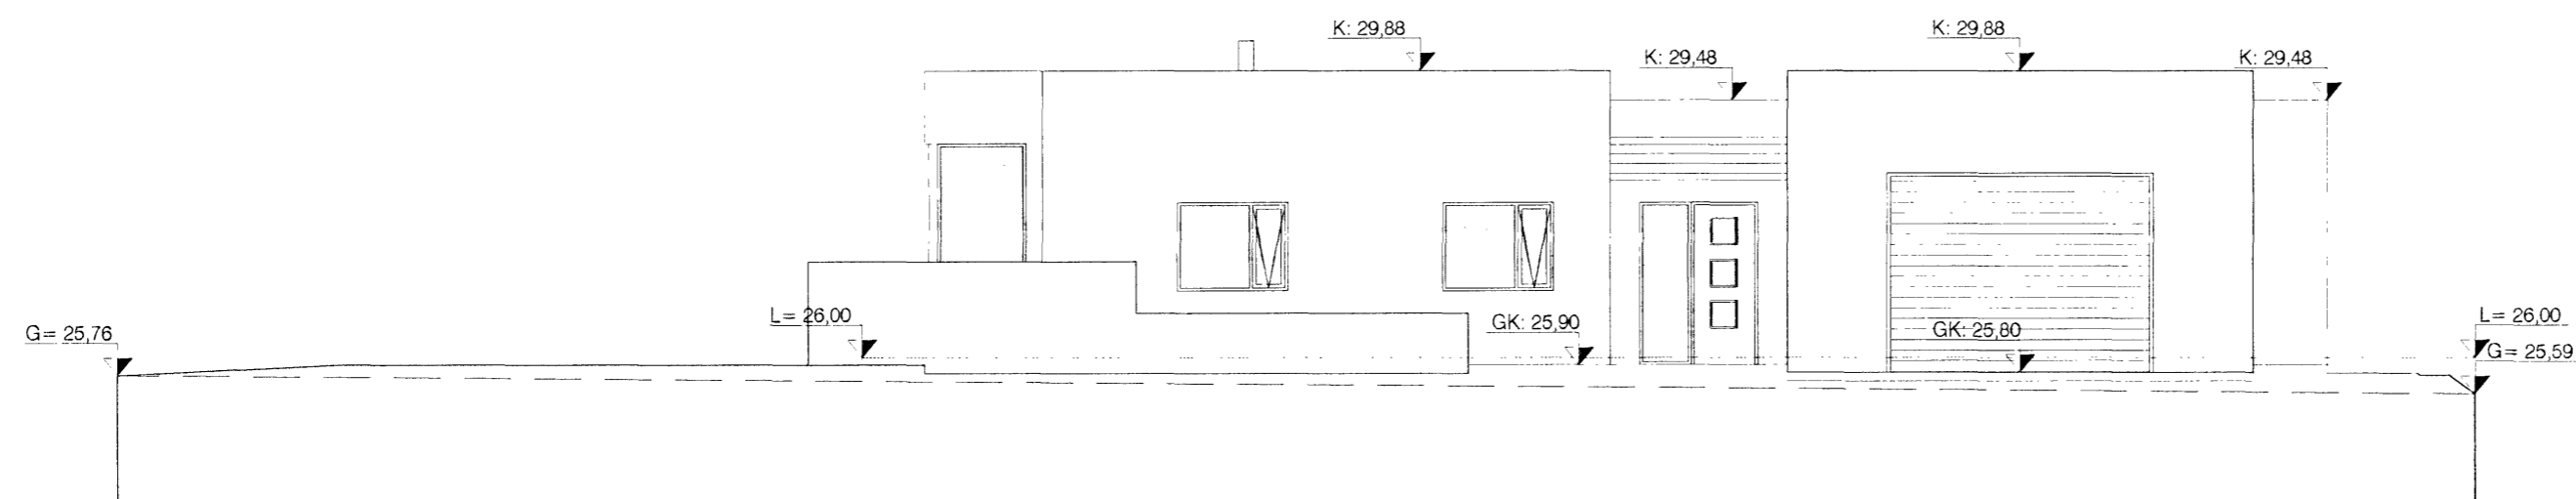


ÚTLIT SUÐUR

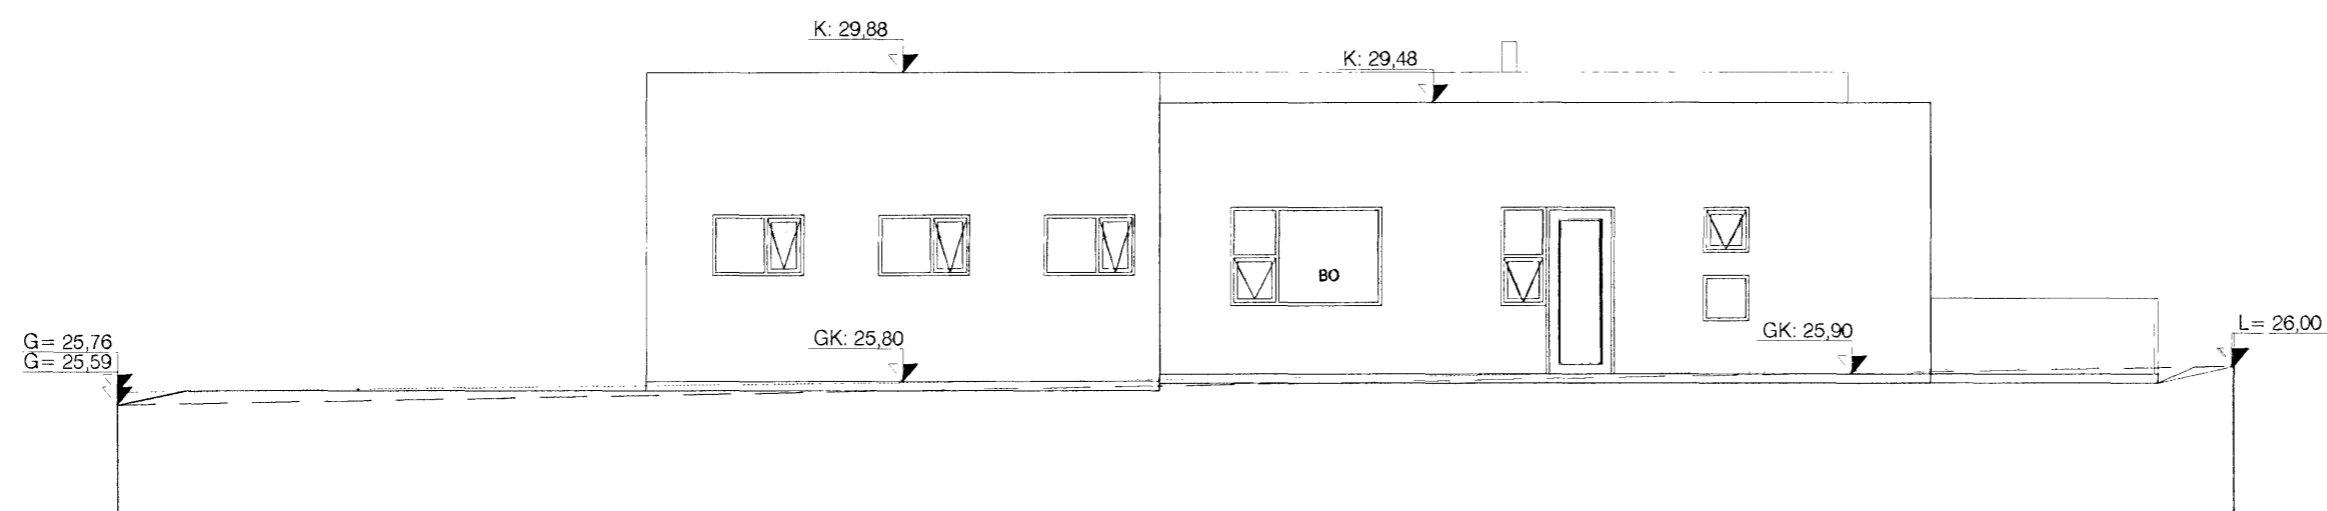

ÚTLIT AUSTUR

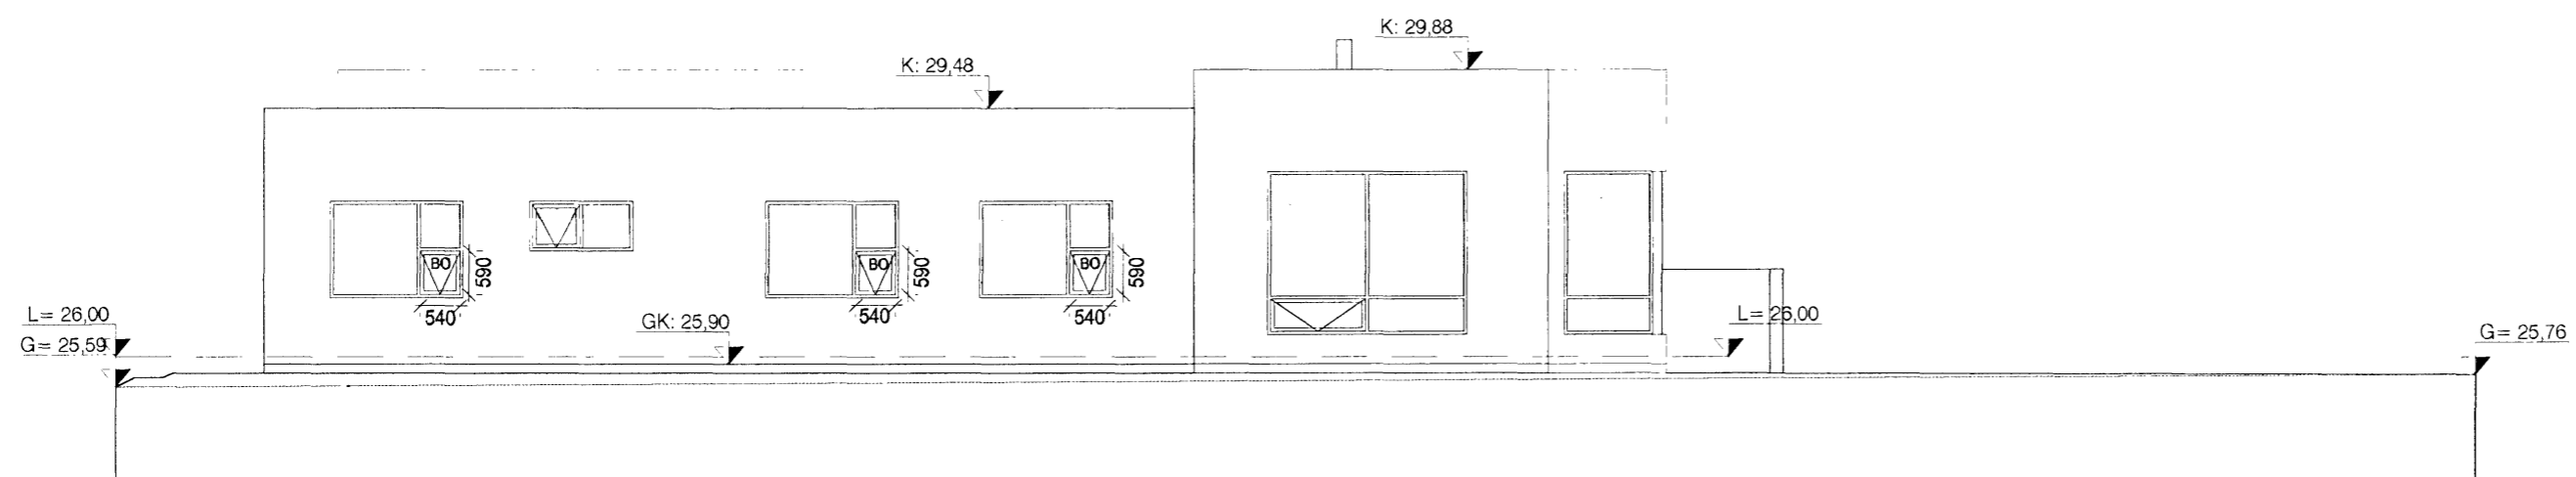

ÚTLIT NORÐUR

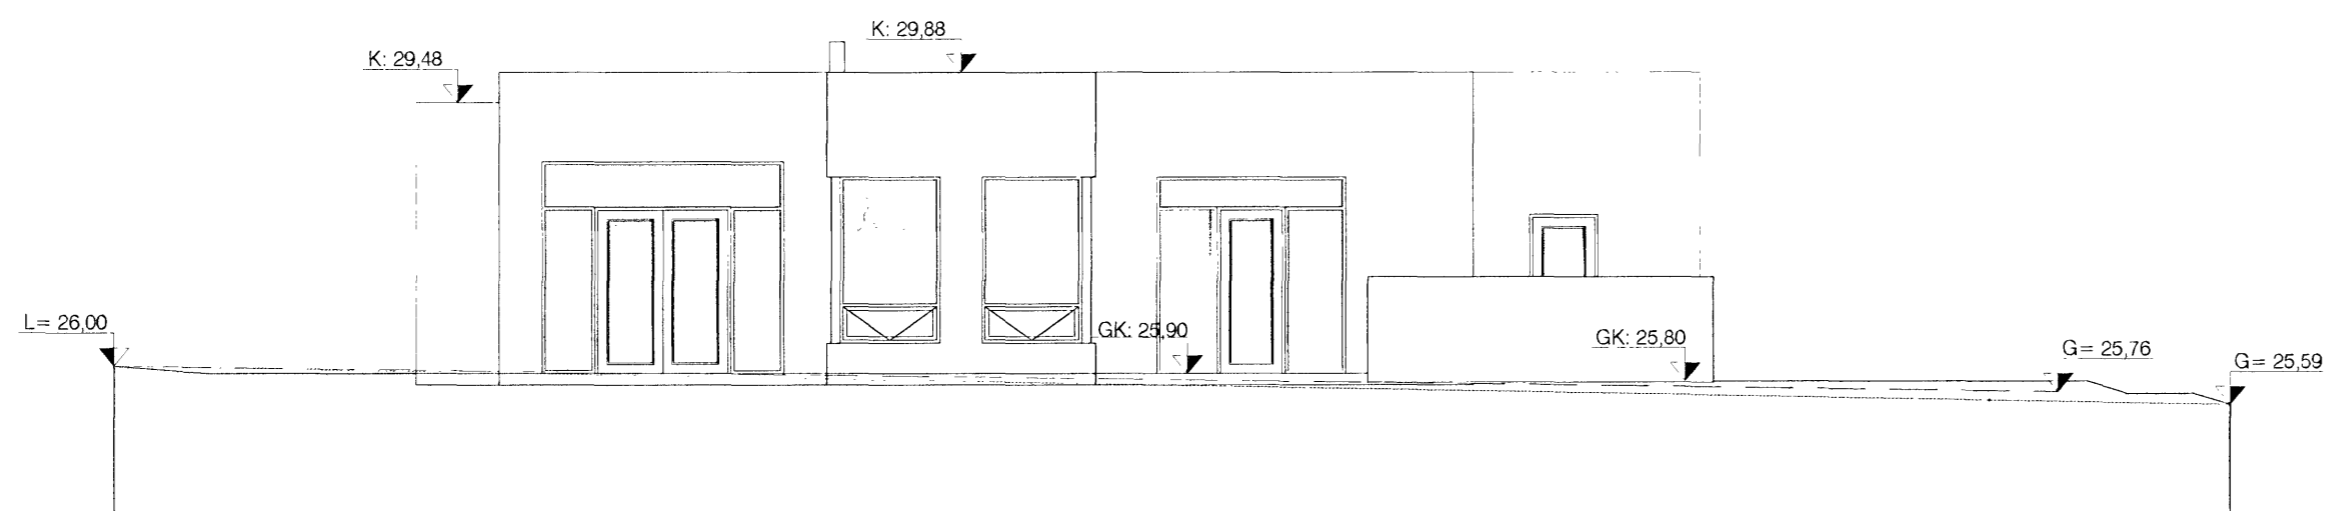

ÚTLIT VESTUR

BREYTINGAR 30.08.06:
LÖÐARMÖRK Á SUÐVESTURHLÍÐ HÚSSINS LÆKKUÐ ÚR 27,00 Í 26,00.

Góð hönnun er kjarni málsins

Sigrún Ólafsson
SÓLARK-ARKITEKTAR EHF

DREKAVELLIR 51

221 HAFNARFJÖRÐUR

ÚTLIT

KVARÐI. 1:100

DAGS. 23.02.06 BR. 26.07.06

BR. 30.08.06

TEIKN. 02

SIGRÚN ÓLADÓTTIR ARKITEKT FAÍ
MARGRÉT CASSARO BYGGINGAFRÆÐINGUR
110753-4119 / 100572/5169

BÆJARHRAUN 2 220 HAFNARFJÖRÐUR

SÍMI: 561 2707 - 861 2707 - 899-2707 FAX: 561-2707
e-mail: arkitektar@solark.is

SÓLARK
ARKITEKTAR
HUGVERKSHÚS

