
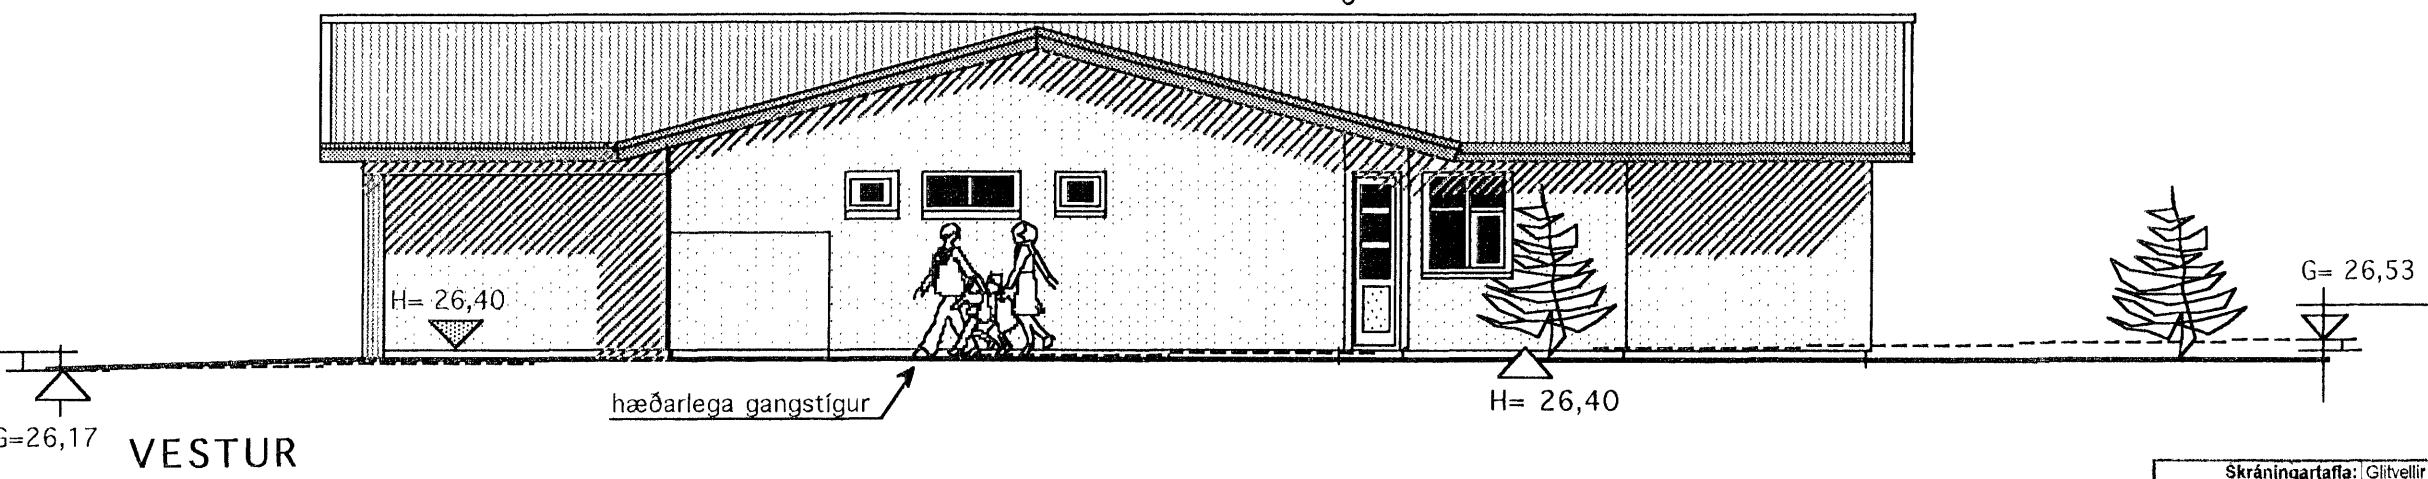


6 SEP 2006

Byggingafulltrúinn í Hafnarfirði  
Fh. Jón Sigurðsson


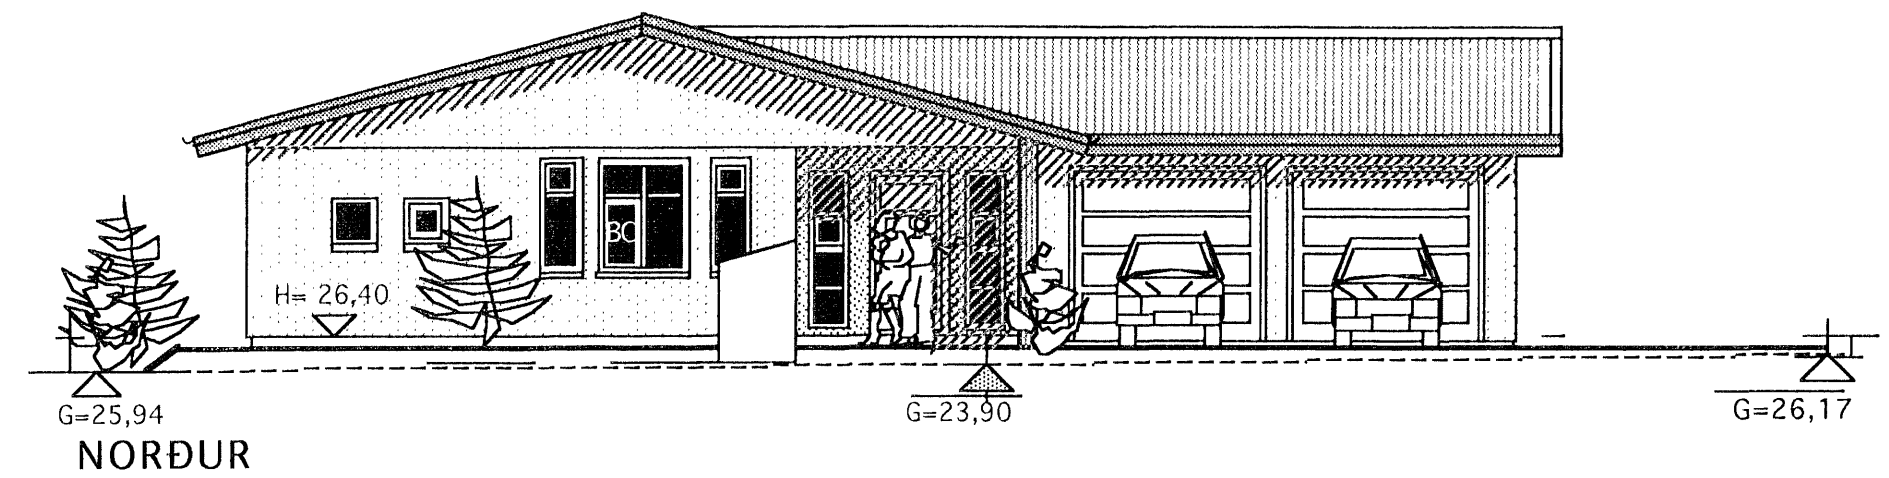


Kónunartölur

- U-gildi (W/m<sup>2</sup> K) Ti ≥ 18°C
- Þak 0,2
- Útveggir 0,4
- léttir útveggir 0,3
- einangraðir í grind
- Gluggar (karmar, gler, vegið m.t K-gler) 2,0
- Hurðir 3,0
- Gólf á fyllingu 0,3
- Útveggir vegið meðaltal 0,85

**Úr Gildi**

Skráningartafla: Glitvellir 46, Hafnarfirður		Skrásetjari: Vigfóa Halldórssón															
Landnúmer: 204362		Kennitala: 100760-5849															
Matslutanúmer: 01		Útgáfa: 4.01b															
		Dags: 03-09-2006															
<b>Uppskipting og lýsing</b>																	
D0	D1	D2	D3	D4	<b>Stærðir</b>		D5	D6	D7	D8	D9	D10a	D10b	D11	D12	D16	D17
Lokun	Rými hæð-00	Nobun texti	Höfuð-fokkun	Eignar-hald	Botnfotur m <sup>2</sup>	Miljöfotur m <sup>2</sup>	Stigar m <sup>2</sup>	Op m <sup>2</sup>	Brúttófotur m <sup>2</sup>	Brúttófotur sh < 1,8	Salarhæð min	Salarhæð max	Brúttó rúmmál m <sup>3</sup>	Nettófotur m <sup>2</sup>	Bit flatarmál m <sup>2</sup>	Reikntala skiptarúmmáls	Skiptarúmmál m <sup>3</sup>
<b>Matshluti</b>					248,4	0,0	0,0	0,0	248,4	0,0			948,1	207,7	248,4		755,112
<b>Botn</b>														49,3			
01 1. hæð					248,4	0,0	0,0	0,0	248,4	0,0			898,8	207,7	248,4		
A	0101	Íbúð	N	0101	202,9				202,9		2,94	4,33	737,5	169,0	202,9	3,63	613,470
A	0102	Biðskúr	B	0102	43,5				43,5		2,94	4,38	159,2	38,7	43,5	3,66	141,642
<b>Athugasemdir</b>																	
Á iðóinni er sorpgæmsla 2,3 m <sup>2</sup>																	
<b>Sameignir summa</b>																	
<b>Eignarhald</b>																	
Eignar-hald		Nobun texti	Bit flatarmál m <sup>2</sup>	Skiptarúmmál m <sup>3</sup>	Sérgign m <sup>2</sup>	Sérgign og sameign m <sup>2</sup>											
0101		Íbúð	202,9	613,470	613,470												
0102		Biðskúr	43,5	141,642	141,642												
<b>Alla</b>			248,4	755,112	755,112												

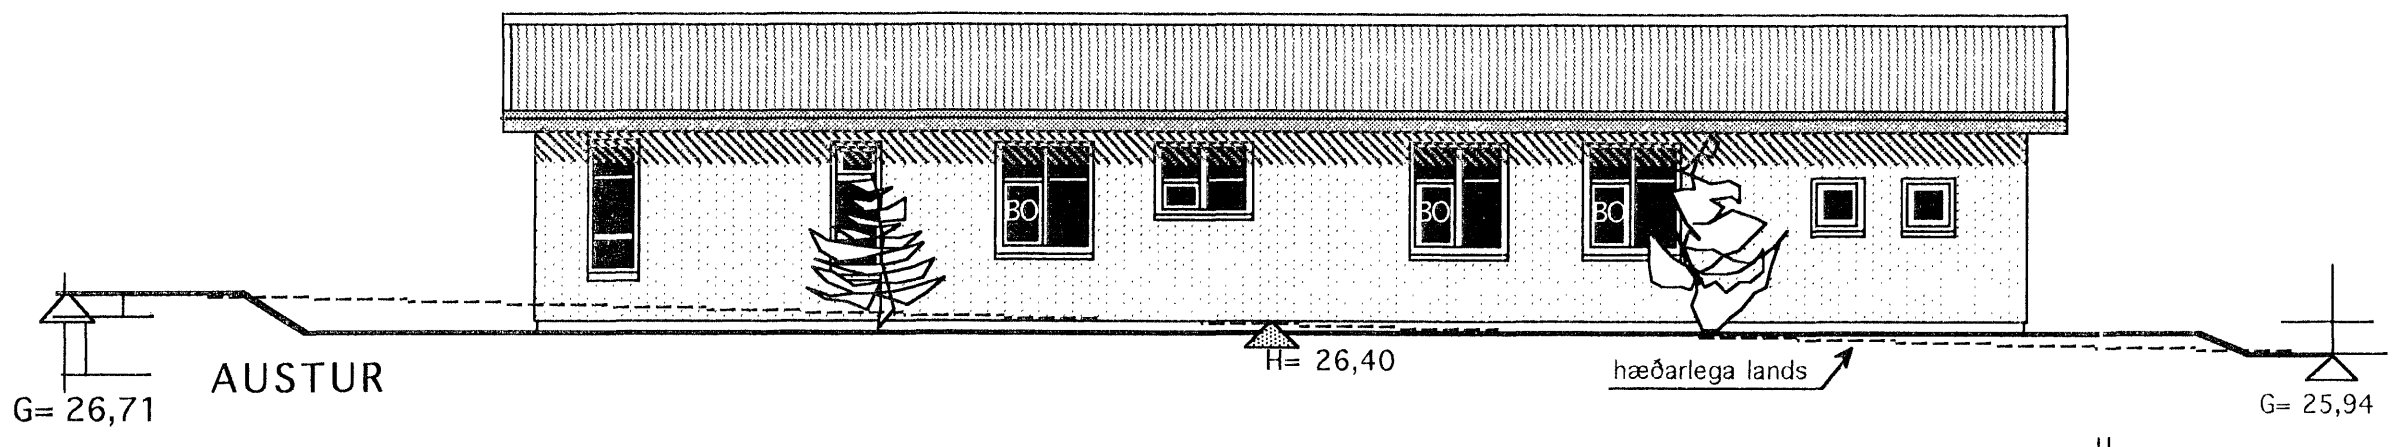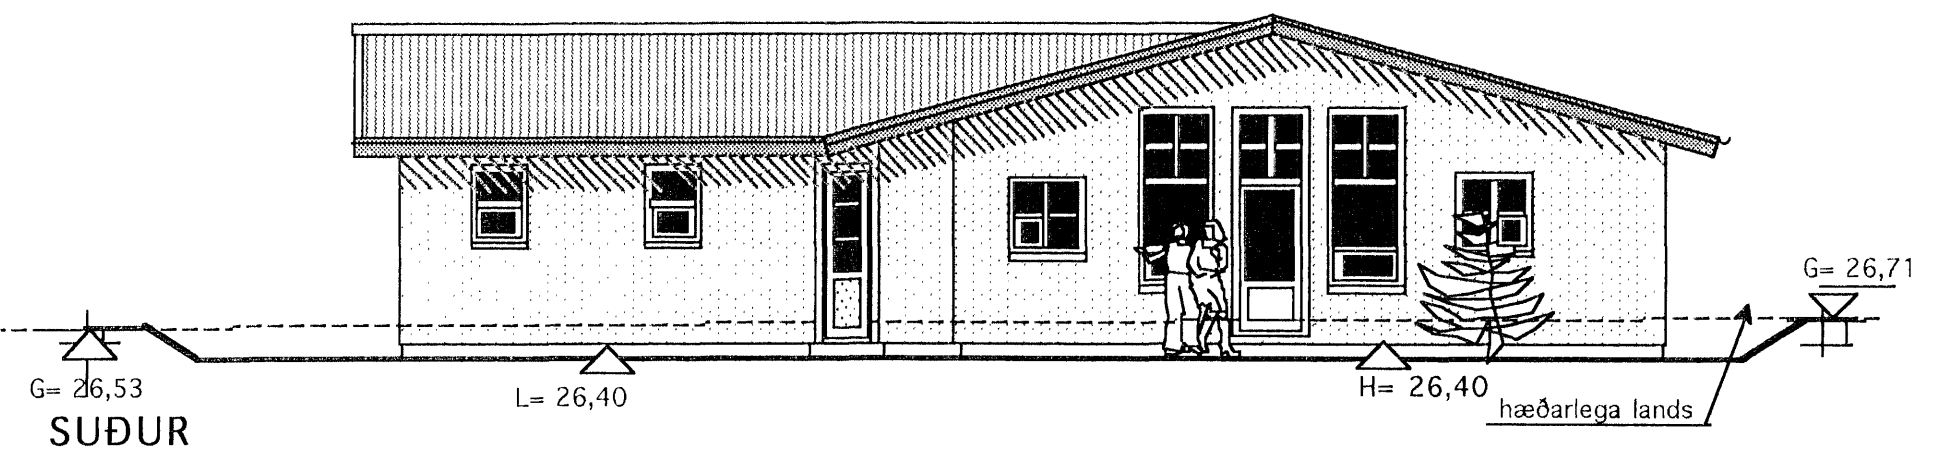

BREYTT 11. JÚLÍ 2006

Bilgæmslu álma stytt um 80 cm , frá 980 í 900 cm  
Bilgæmsla breiðkuð um 20 cm , heildar breidd í 1700 cm  
Breidd á stofu minnkar um 100 cm. í 940 cm.  
Heildar dýpt húss úr 1940 cm í 2000cm.

BREYTT 4. SEPT. 2006

Leiðréttá málsetningu og byggingalýsingu ásamt nýrri skráningartöflu.

	Verkefni	GLITVELLIR 46 HAFNARFIRÐI
	Heiti	ÚTLITSMYNDIR - SKRÁNINGARTAFLA
kvarði	1:100	verk.nr
dags.	23 FEB. 2006	dags br.
hönnun	G. G.	teikn nr
teikn	G.G.	<b>A-2</b>

Hringbraut 17 220 Hafnarfirði  
s. 555-2020 FAX 555-2021  
Gísli G. Gunnarsson BFI kF, 020649-2409