
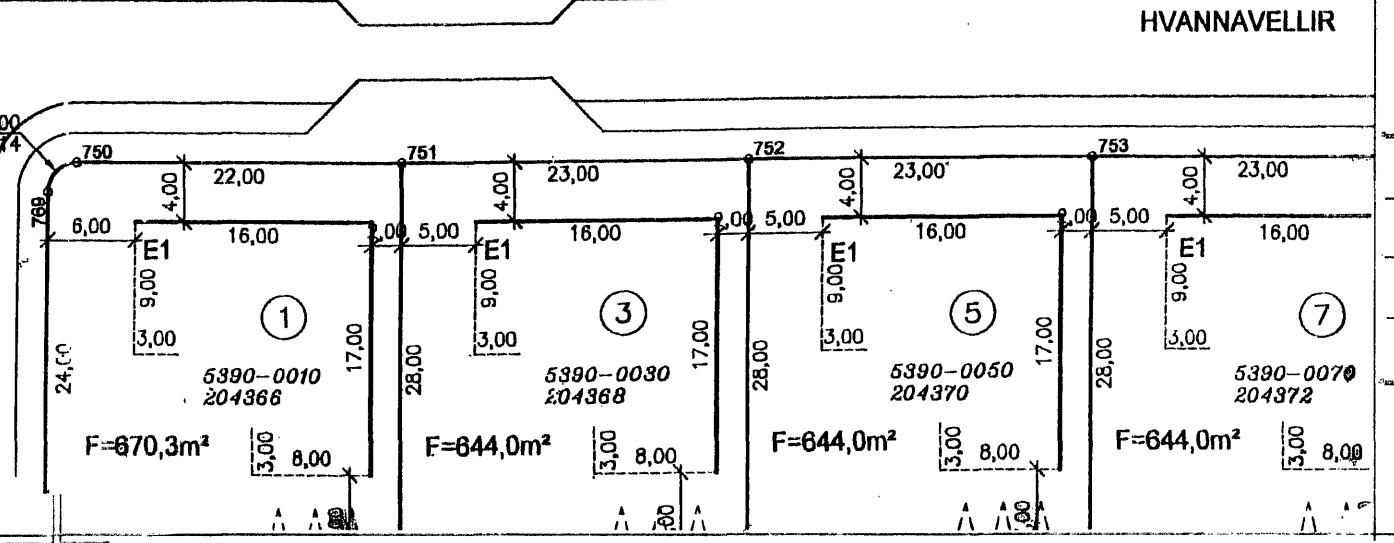
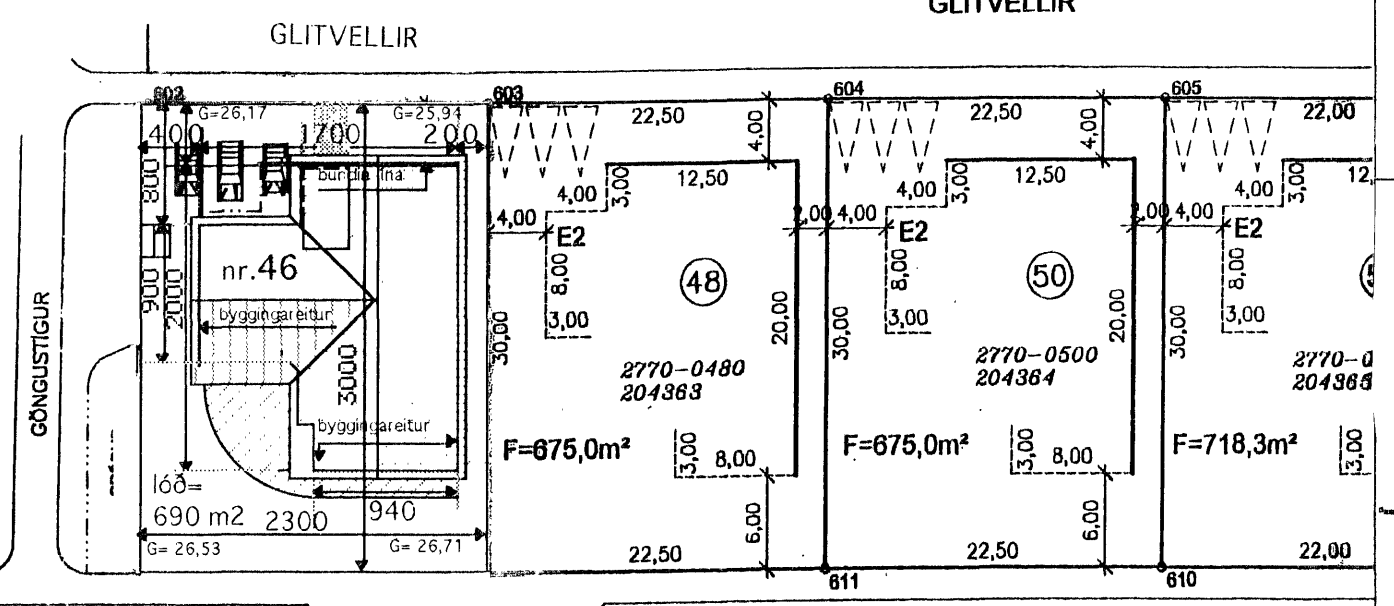
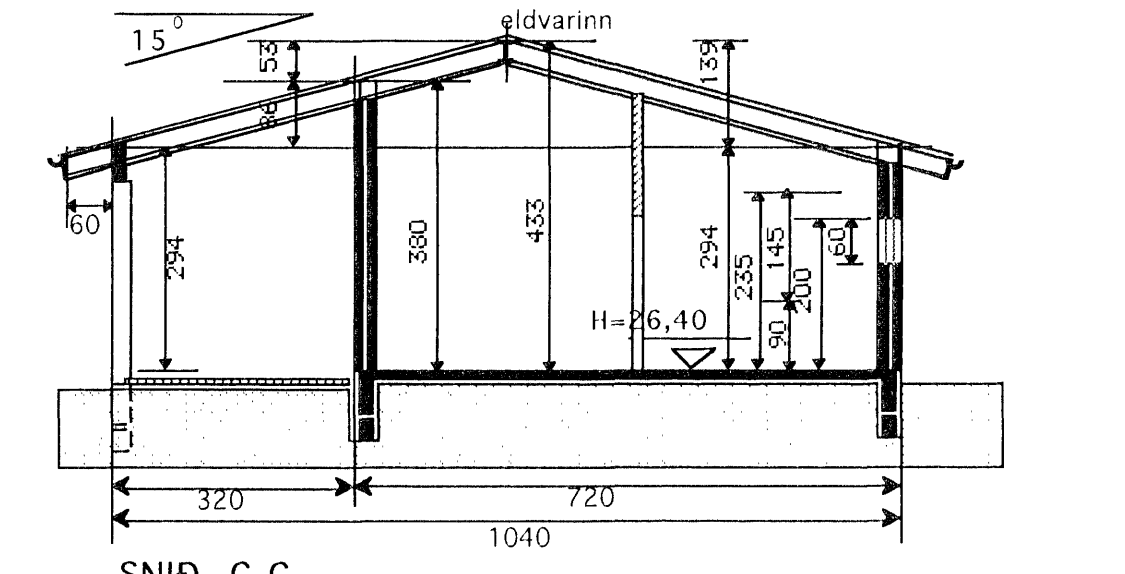
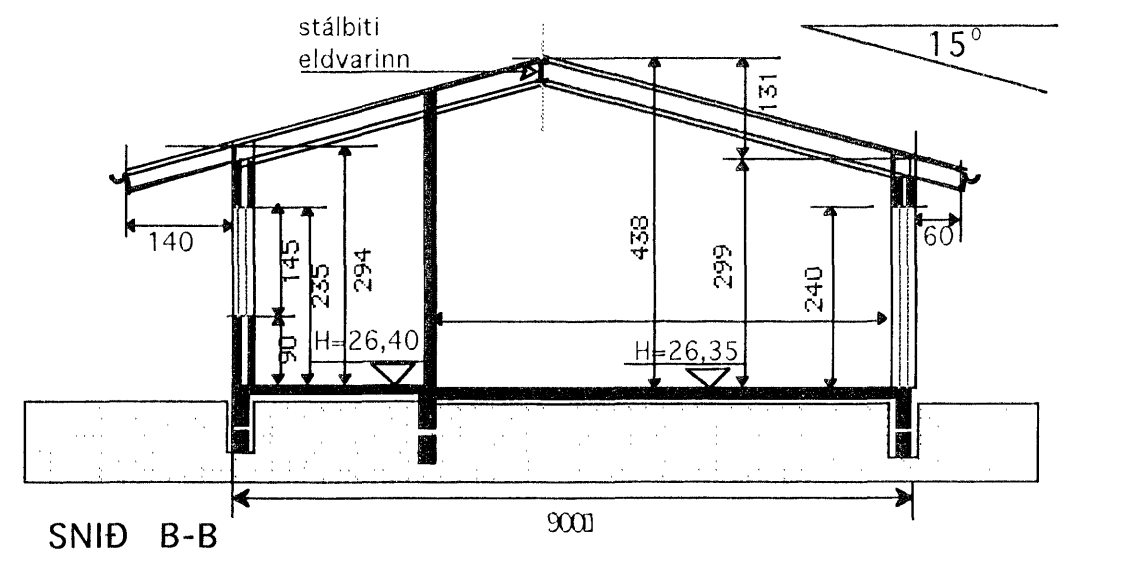


GRUNNMYND 1:100  
nánari málsetningar  
sjá teikn. v-1 1:50

AFSTÖÐUMYND 1 :500

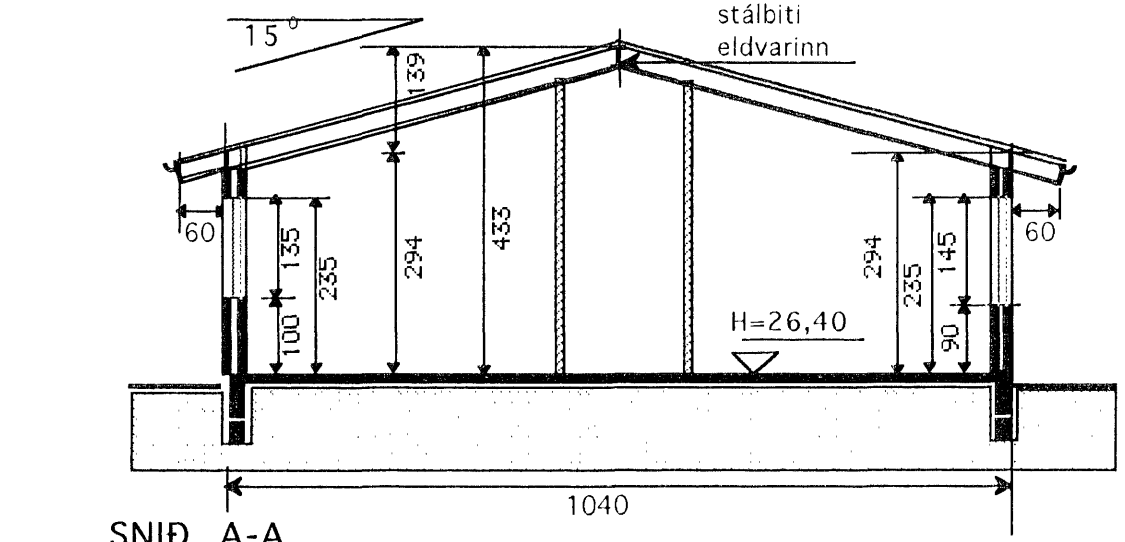

Sambýkkt þann  
6 SEP 2006  
Byggingafræðingur í Hafnarfirði  
P.h. Jón Sigurðsson

**Skýringar**

Útveggir hússins ásamt nokkrum innveggju og sökklum er byggt úr forsteyptum einingum hjá vottaðri einingarverksmiðju. Veðurkápa er steypt með (þveginni) steinaferð. Botnplata er staðsteyptir undir plötu er 3" plasteinangrun, 2" plast-einangrun utan á sökkla EI-60 veggir á milli bilg. Þú eru úr forsteyptum einingum og ná upp að efstu klæðningu. Hiti í gólfi. Neysluvatn rör í rör kerfi. Gluggar eru úr timbri, gegnum fúavarðir. Sperrur eru 2" x 9" og 8" steinull. Málmlæðning á þaki þakkantar úr timbri (sjá sért.) Stálbiti í mæn (eldvaríð). Burður undir bita útveggir stálsúlur og berandi innveggir. Öll klæðning innanhús minnst í fl. 2. Klæðning í bilgeymslu minnst í fl. 1. Innveggir: málmsstöðir klæddar með 12 mm spónarpl og gífsplötum beggja megin. Rakapolið í votum rýmum. Vatnsheld efni borin á vegg í votum rýmum. ALLT GLER ER K-GLER. G.N.F. í öllum votum rýmum með vask, vatn renni örugglega og óhindrað að niðurfalli. Vélræn loftræsting frá frá rýmum án glugga. Allt litaval utanhús í samráði við hönnuð. Frágangur í lóðarmörkum í samráði við nágranna.

**Stærðir**

GRUNNFLÖTUR HÚSS M. BILGEYMSLU	246,4 m²
GRUNNFLÖTUR BILGEYMSLU BRÚTTÓ	43,5 m²

**Hljóðvist**

Milli íbúðar og rýmis utan íbúðar	55dB
-----------------------------------	------

**Nýtingarhlutfall**

LÖÐ NR. 46= 690,0 m²
GRUNNFLÖTUR HÚSA =246,4 m²
NÝTINGARHLUTFALL= 0,35

**BREYTT 11. JÚLÍ 2006**

Bilgeymslu álma stytt um 80 cm, frá 980 í 900 cm. Bilgeymsla breikkuð um 20 cm, heildar breidd í 1700 cm. Breidd á stofu minnkar um 100 cm, í 940 cm. Heildar dypt húss úr 1940 cm í 2000cm.

**BREYTT 4. SEPT. 2006**

Leiðréttá málsetningu og byggingalýsingu ásamt nýrri skráningartöflu.

TEIKNISTOFAN	Verkefni
	GLITVELLIR 46
	HAFNARFIRÐI
Heiti	GRUNNMYND SNID AFSTÖÐUMYND

kvarði 1:100	1:500	verk.nr
dags. 23 feb., 2006		dags br. 4. sept.2006
hönnun G. G.		teikn nr
teikn G. G.		<b>A-1</b>

Hringbraut 17, 220 Hafnarfirði  
s. 555-2020 FAX 555-2021  
Gísli G. Gunnarsson BFL kt. 020649-2409