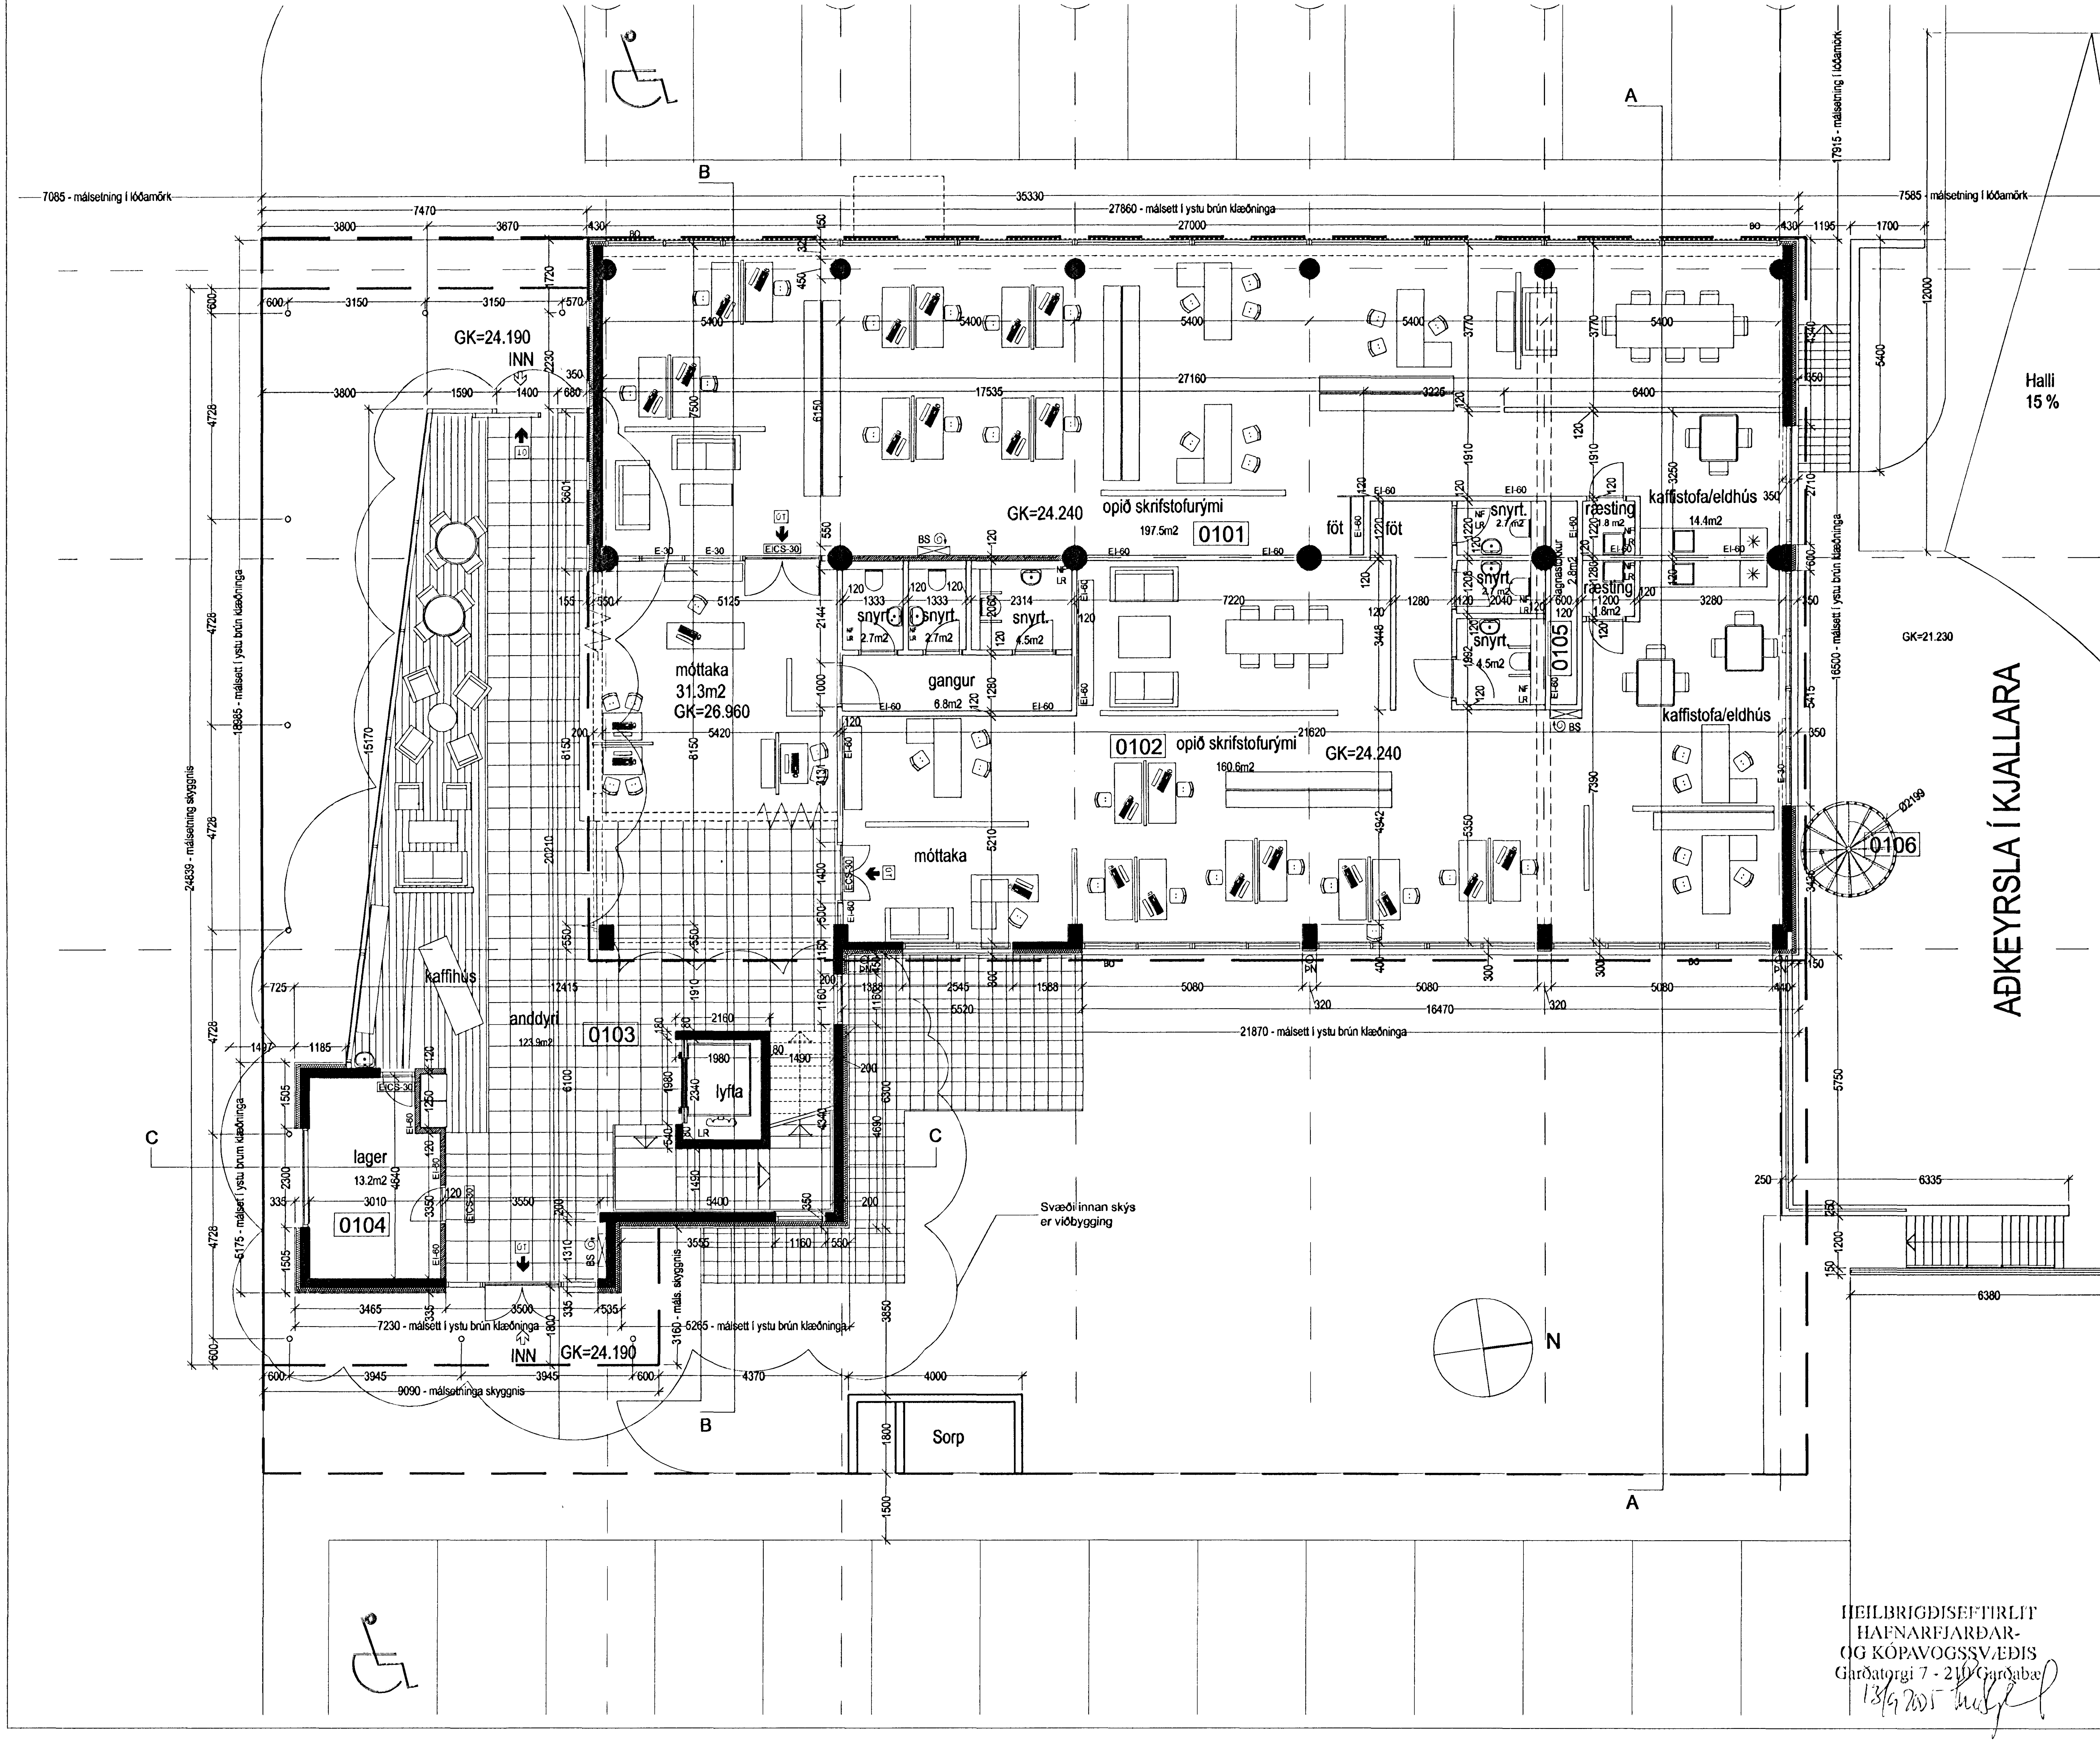

HEILBRIGÐISEFTIRLIT
HAFNARFJARÐAR-
OG KÓPAVOGSSVÆÐIS
Garðatorgi 7 - 210 Garðabæ
13/9 2005

BR.	DAGS.	BREYTING	REIKN.	TEIKN.
A	12.09.2005	Sniðlína A færð, viðbygging skilgreind		

á stofunni arkitektar
Bergstaðastræti 10. Rvk. Sími 551 1460. Stofan@stofunni.is

Finnur Björgvinsson, arkitekt FAÍ — KT: 180946-3069
Hilmar Þór Björnsson, arkitekt FAÍ — KT: 280845-3109
Sigríður Ólafsdóttir, arkitekt FAÍ — KT: 071070-5069

REYKJAVÍKURVEGUR 74
Viðbygging og endurbætur
Grunnmynd 1. hæðar

HANNAÐ/TEIKN. SÓ og BH
ATH.
SAMÞYKKT
KT. 660589-1399
KVARÐI 1:100
REYKJAVÍK: 22.08.2005
VERKNR. 04.40
TEIKN. NR. A-BG1-001
BR. A