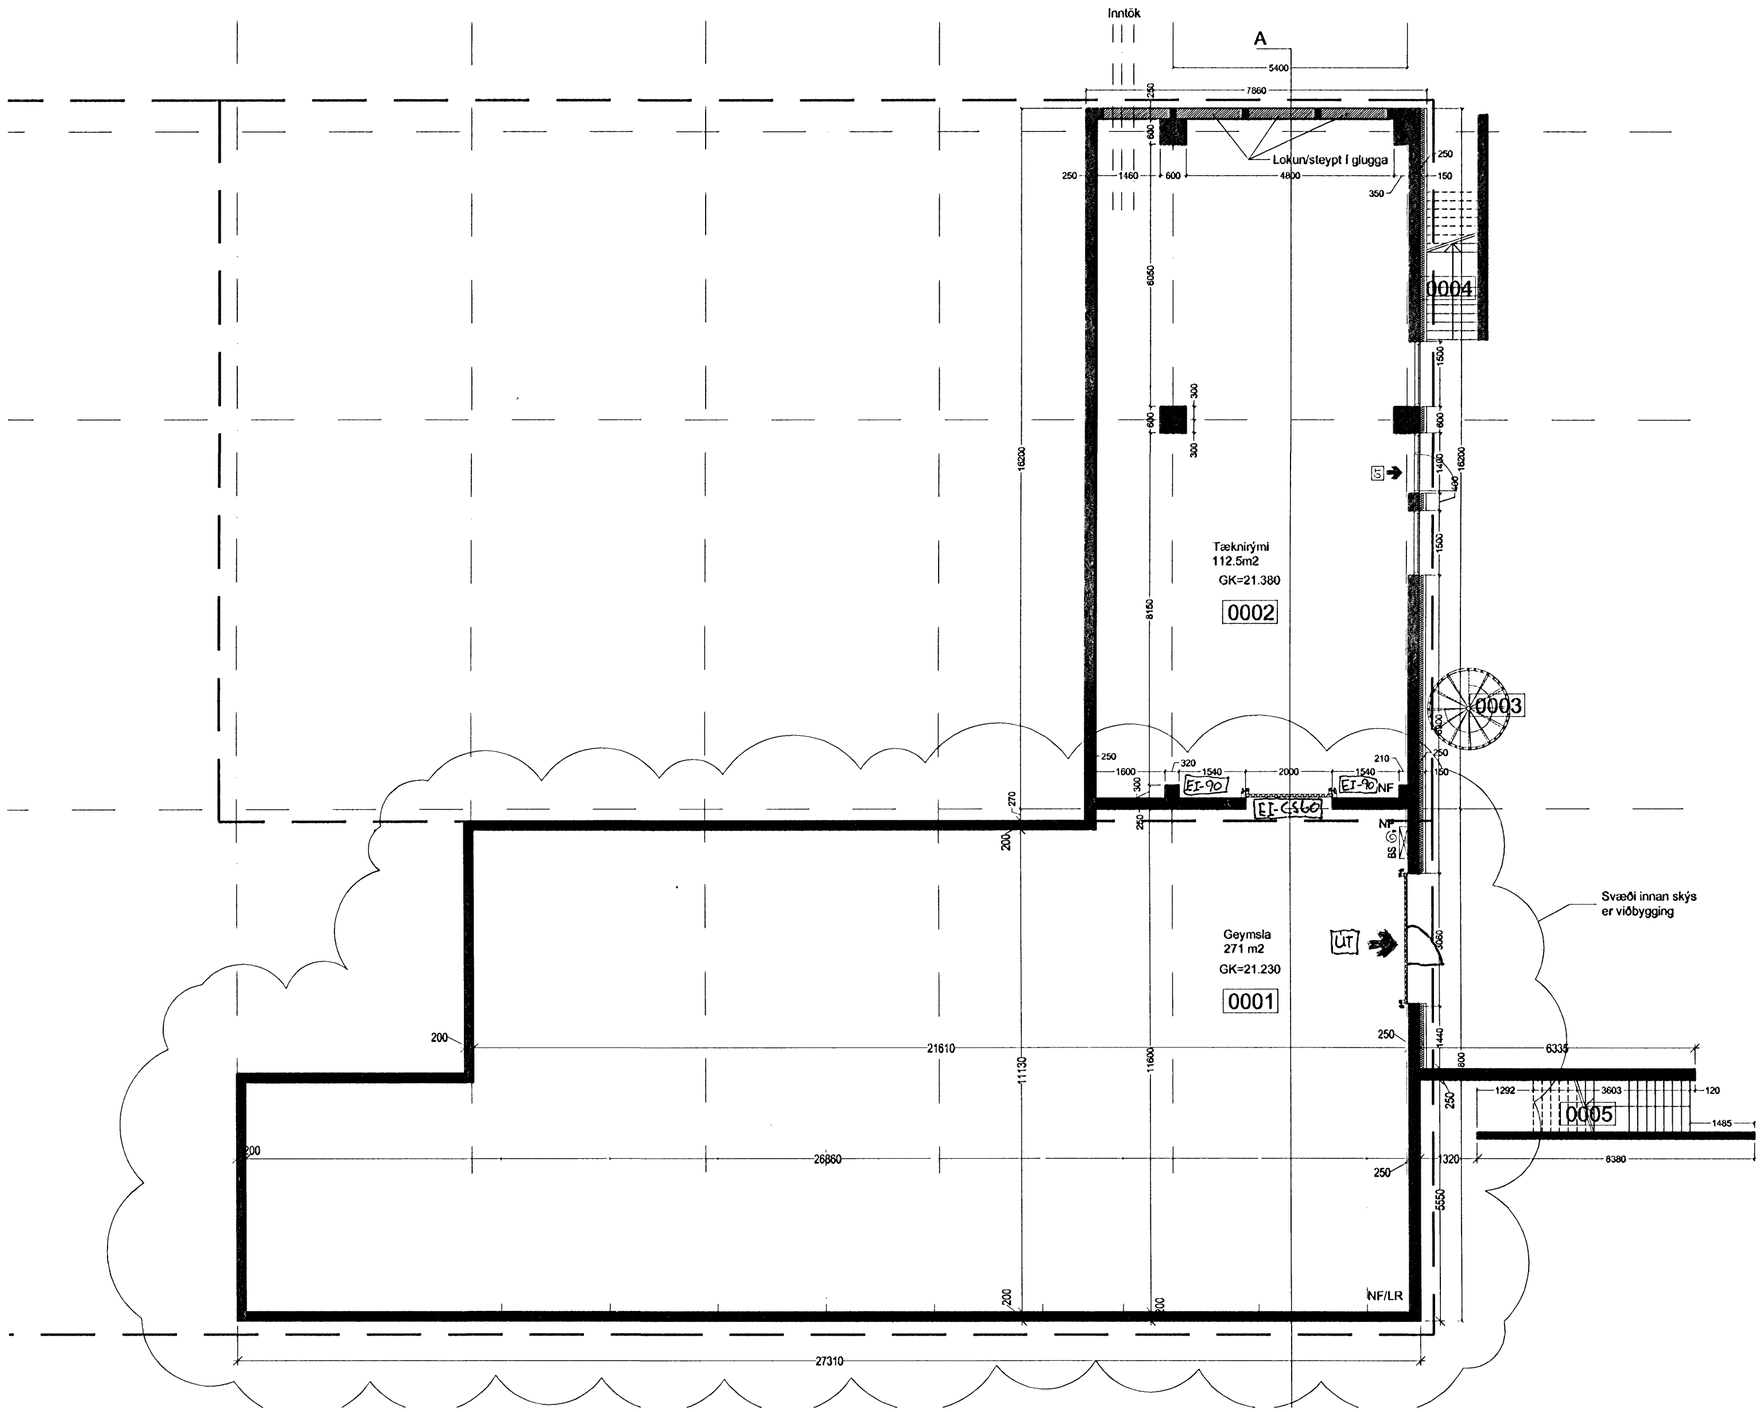

HEILBRIGÐISEFTIRLIT
HAFNARFJARÐAR-
OG KÓPAVOGSSVÆÐIS
Garðatorgi 7 - 210 Garðabæ
18/9 2005

13/9'05
Slökkvilið höfuðborgarsvæðisins bs
Ofanv

BR.	DAGS.	BREYTING	REIKN.	TEIKN.
A	12.09.2005	Snið1ina A sett inn, viðbygging skilgreind, nöfnum rýma breytt og bílastæði sett inn		

á stofunni arkitektar
Bergstaðastræti 10. Rvk. Sími 551 1460. Stofan@stofunni.is

Finnur Björgvinsson, arkitekt FAÍ KT: 180946-3069

Hilmar Þór Björnsson, arkitekt FAÍ KT: 280845-3109

Sigríður Ólafsdóttir, arkitekt FAÍ KT: 071070-5069

REYKJAVÍKURVEGUR 74
Viðbygging og endurbætur
Grunnmynd Kjallara

HANNAÐ/TEIKN. SÓ og BH
A.M.
SAMÞYKKT
KT. 660589-1399
KVARÐI 1:100
REYKJAVÍK: 22.08.2005
VERKNR. 04.40
TEIKN. NR. A-BG0-001
BR. A