


útlit til norðurs

tröppur og stöðveggir lagfærðir

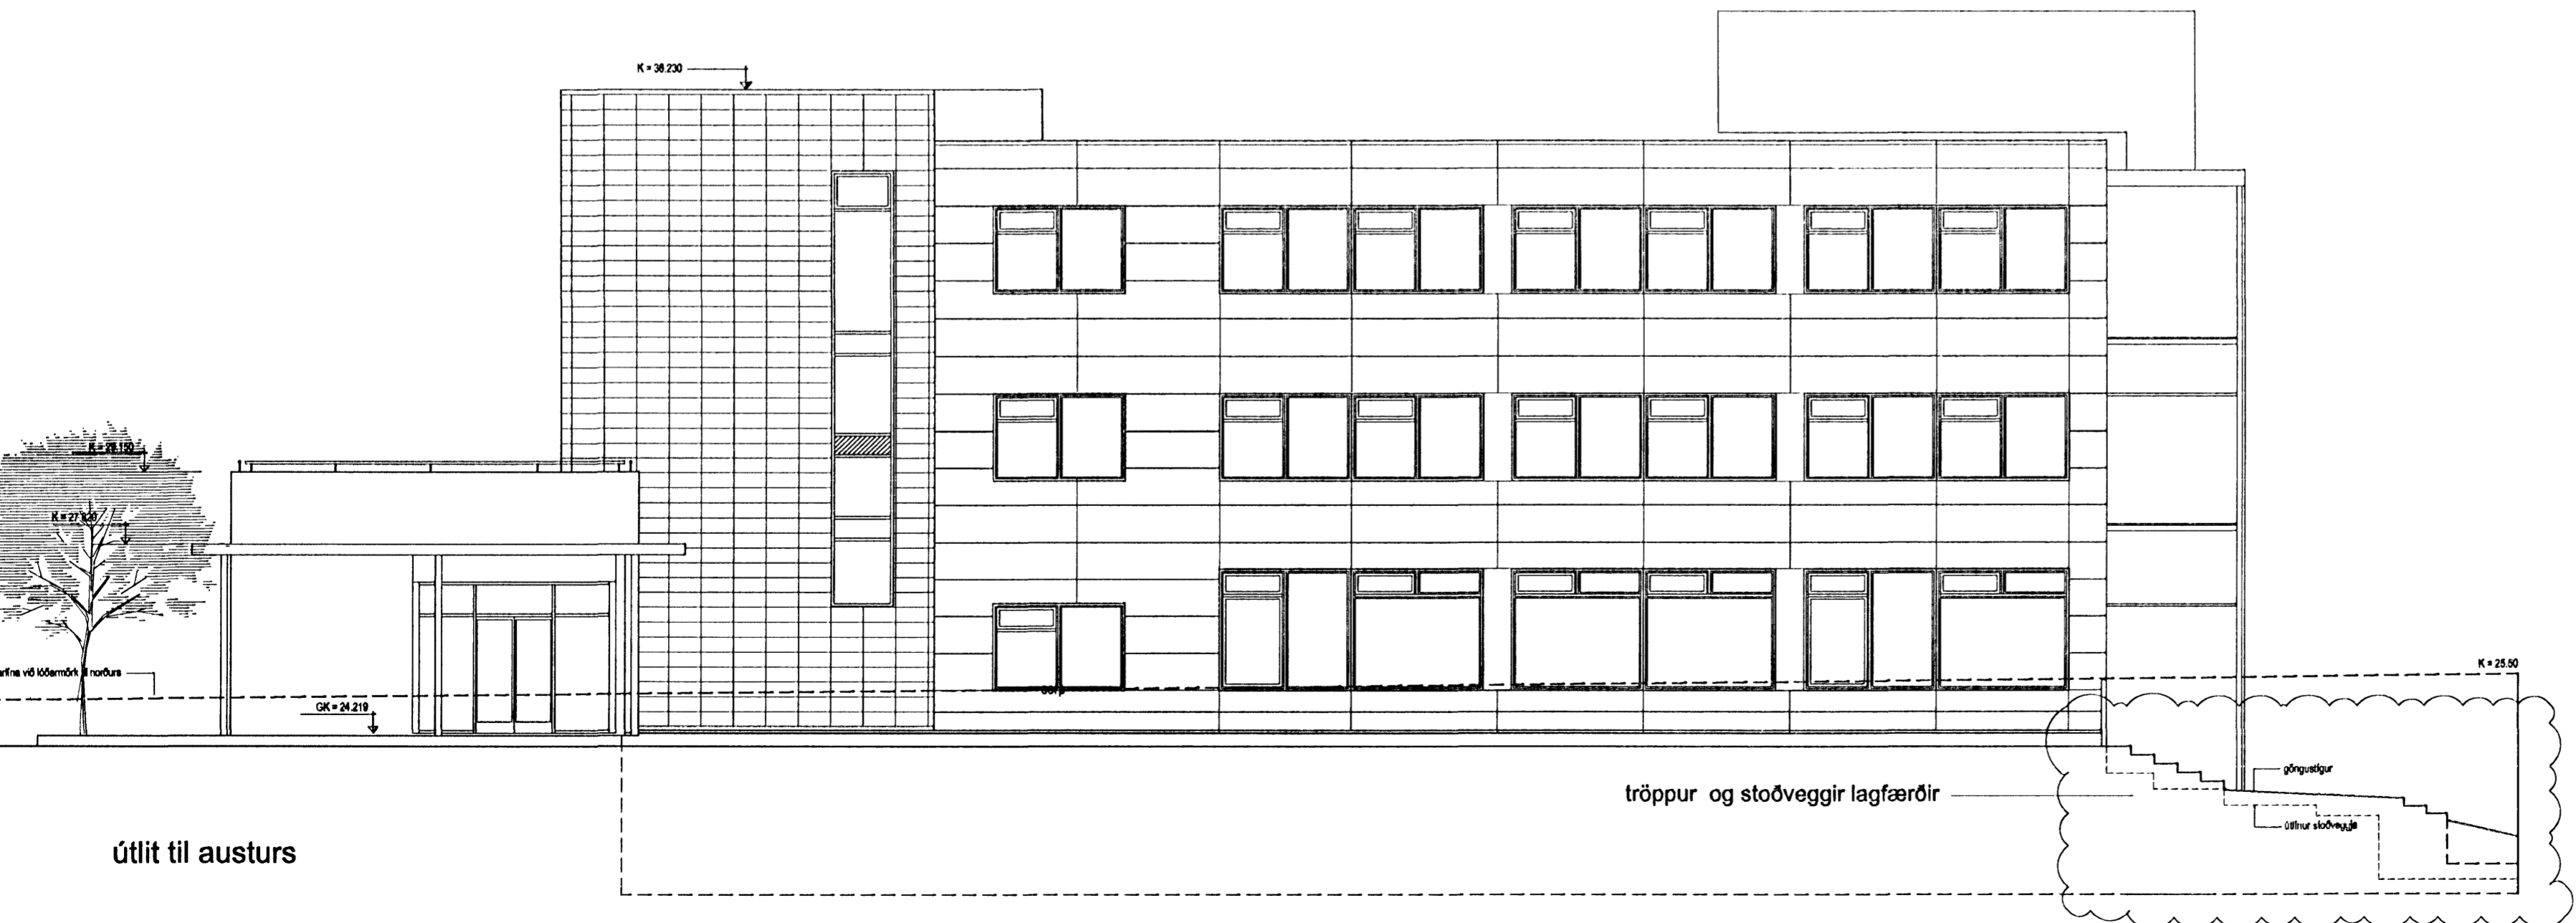

útlit til austurs

tröppur og stöðveggir lagfærðir

C 8.5.2008 stöðveggir og útlittröppur lagf.
 B 28.2.2008 glerveggir kaffihúss og útlittröppur
 A 25.11.2005 glerveggir settir utan um hringrásar
 BR. DAGS. BREYTING REKNI. TEKNI.

á stofunni arkitektar
 Bergstaðastræti 10. Rvk. Sími 551 1460. Stofn@stofunni.is

Finnur Björgvinsson, arkitekt FAI KT: 180946-3069
 Hilmar Þór Björnsson, arkitekt FAI KT: 280845-3109
 Sigríður Ólafsdóttir, arkitekt FAI *Sigríður Ólaf* KT: 071070-5069
REYKJAVÍKURVEGUR 74 HANNA/TEKNI. SÓ og BH
 Viðbygging og endurbætur
 Útlit til norðurs og austurs KT. 660589-1399

KVAÐI 1:100 REYKJAVÍK 22.08.2005
 VERNI. 04.40 TEKNI. NR. A-BU-002 BR. C