


Byggingarfulltrúi  
samþykktir erindið.  
2.2 MARS 2006  
Bent skal á að samþykki þessi verður ekki virk  
Byggingarfulltrúans í Hafnarfirði.  
F.H. Kristján Þórárnsson

ASKILUÐ  
ÁVÆKUR

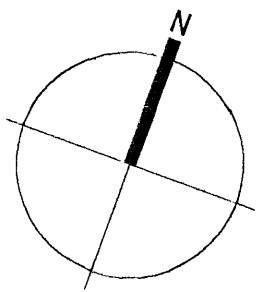

TÁKN


- GN = Gólfurfall
- DN = Þakurfall
- LR = Loftrásing
- VLR = Vekinn loftrásing
- PK = Þóskassar
- NL = Neyðarlok
- BO = Þögnunarp
- R = Reykiskynja
- HSL = Hæðsbakki
- UT = Meðfarangangur
- BO = Fellingur við þögnunarp
- BR = Brunaslanga
- SG = Stigjöðla
- LI = Litrak
- BL = Blástæði fyrir listabla
- EI60 = Veggir og handskil
- EI90
- A-EI60
- A-EI120
- REI60
- REI120
- A-REIM120
- E-CS30 = Hurðir
- EI-CS30
- EI-CS60
- E30 = Gluggar

ÞEYFING

Breyting | Dagssetning | Teiknað | Yfirfarið  
1 | 26.03.06 | YAI | YAI  
A: Búnaðarstúdíó hefur breytt stöðu stöðleypa og verða nú úr líntru. Einflömur er  
búnað með berandi innveggjum.

**KRark** Kristinn Ragnarsson arkitekt ehf.  
Suðurlandsbraut 4a - 3 hæð 108 Reykjavík Ísland  
S: 564 2255 Fax: 544 4225  
KT: 581208 5089 www.krark.is krark@krark.is

Verkefni: **Rauðhella 5**  
Staður: **Hafnarfjörður**  
Verkhúti: **Grunnmynd 1.hæð**  
Verknúmer: 05071AI Verkefnastjórn: KR  
Hönnun: KR Teiknað: YAI  
Yfirfarið: KR Samþykkt: Kristinn Ragnarsson  
Mælikvarði: 1:100 Dagsetning: 14.02.2006  
Skrá: 05071AI-A101.dwg Blað: A101

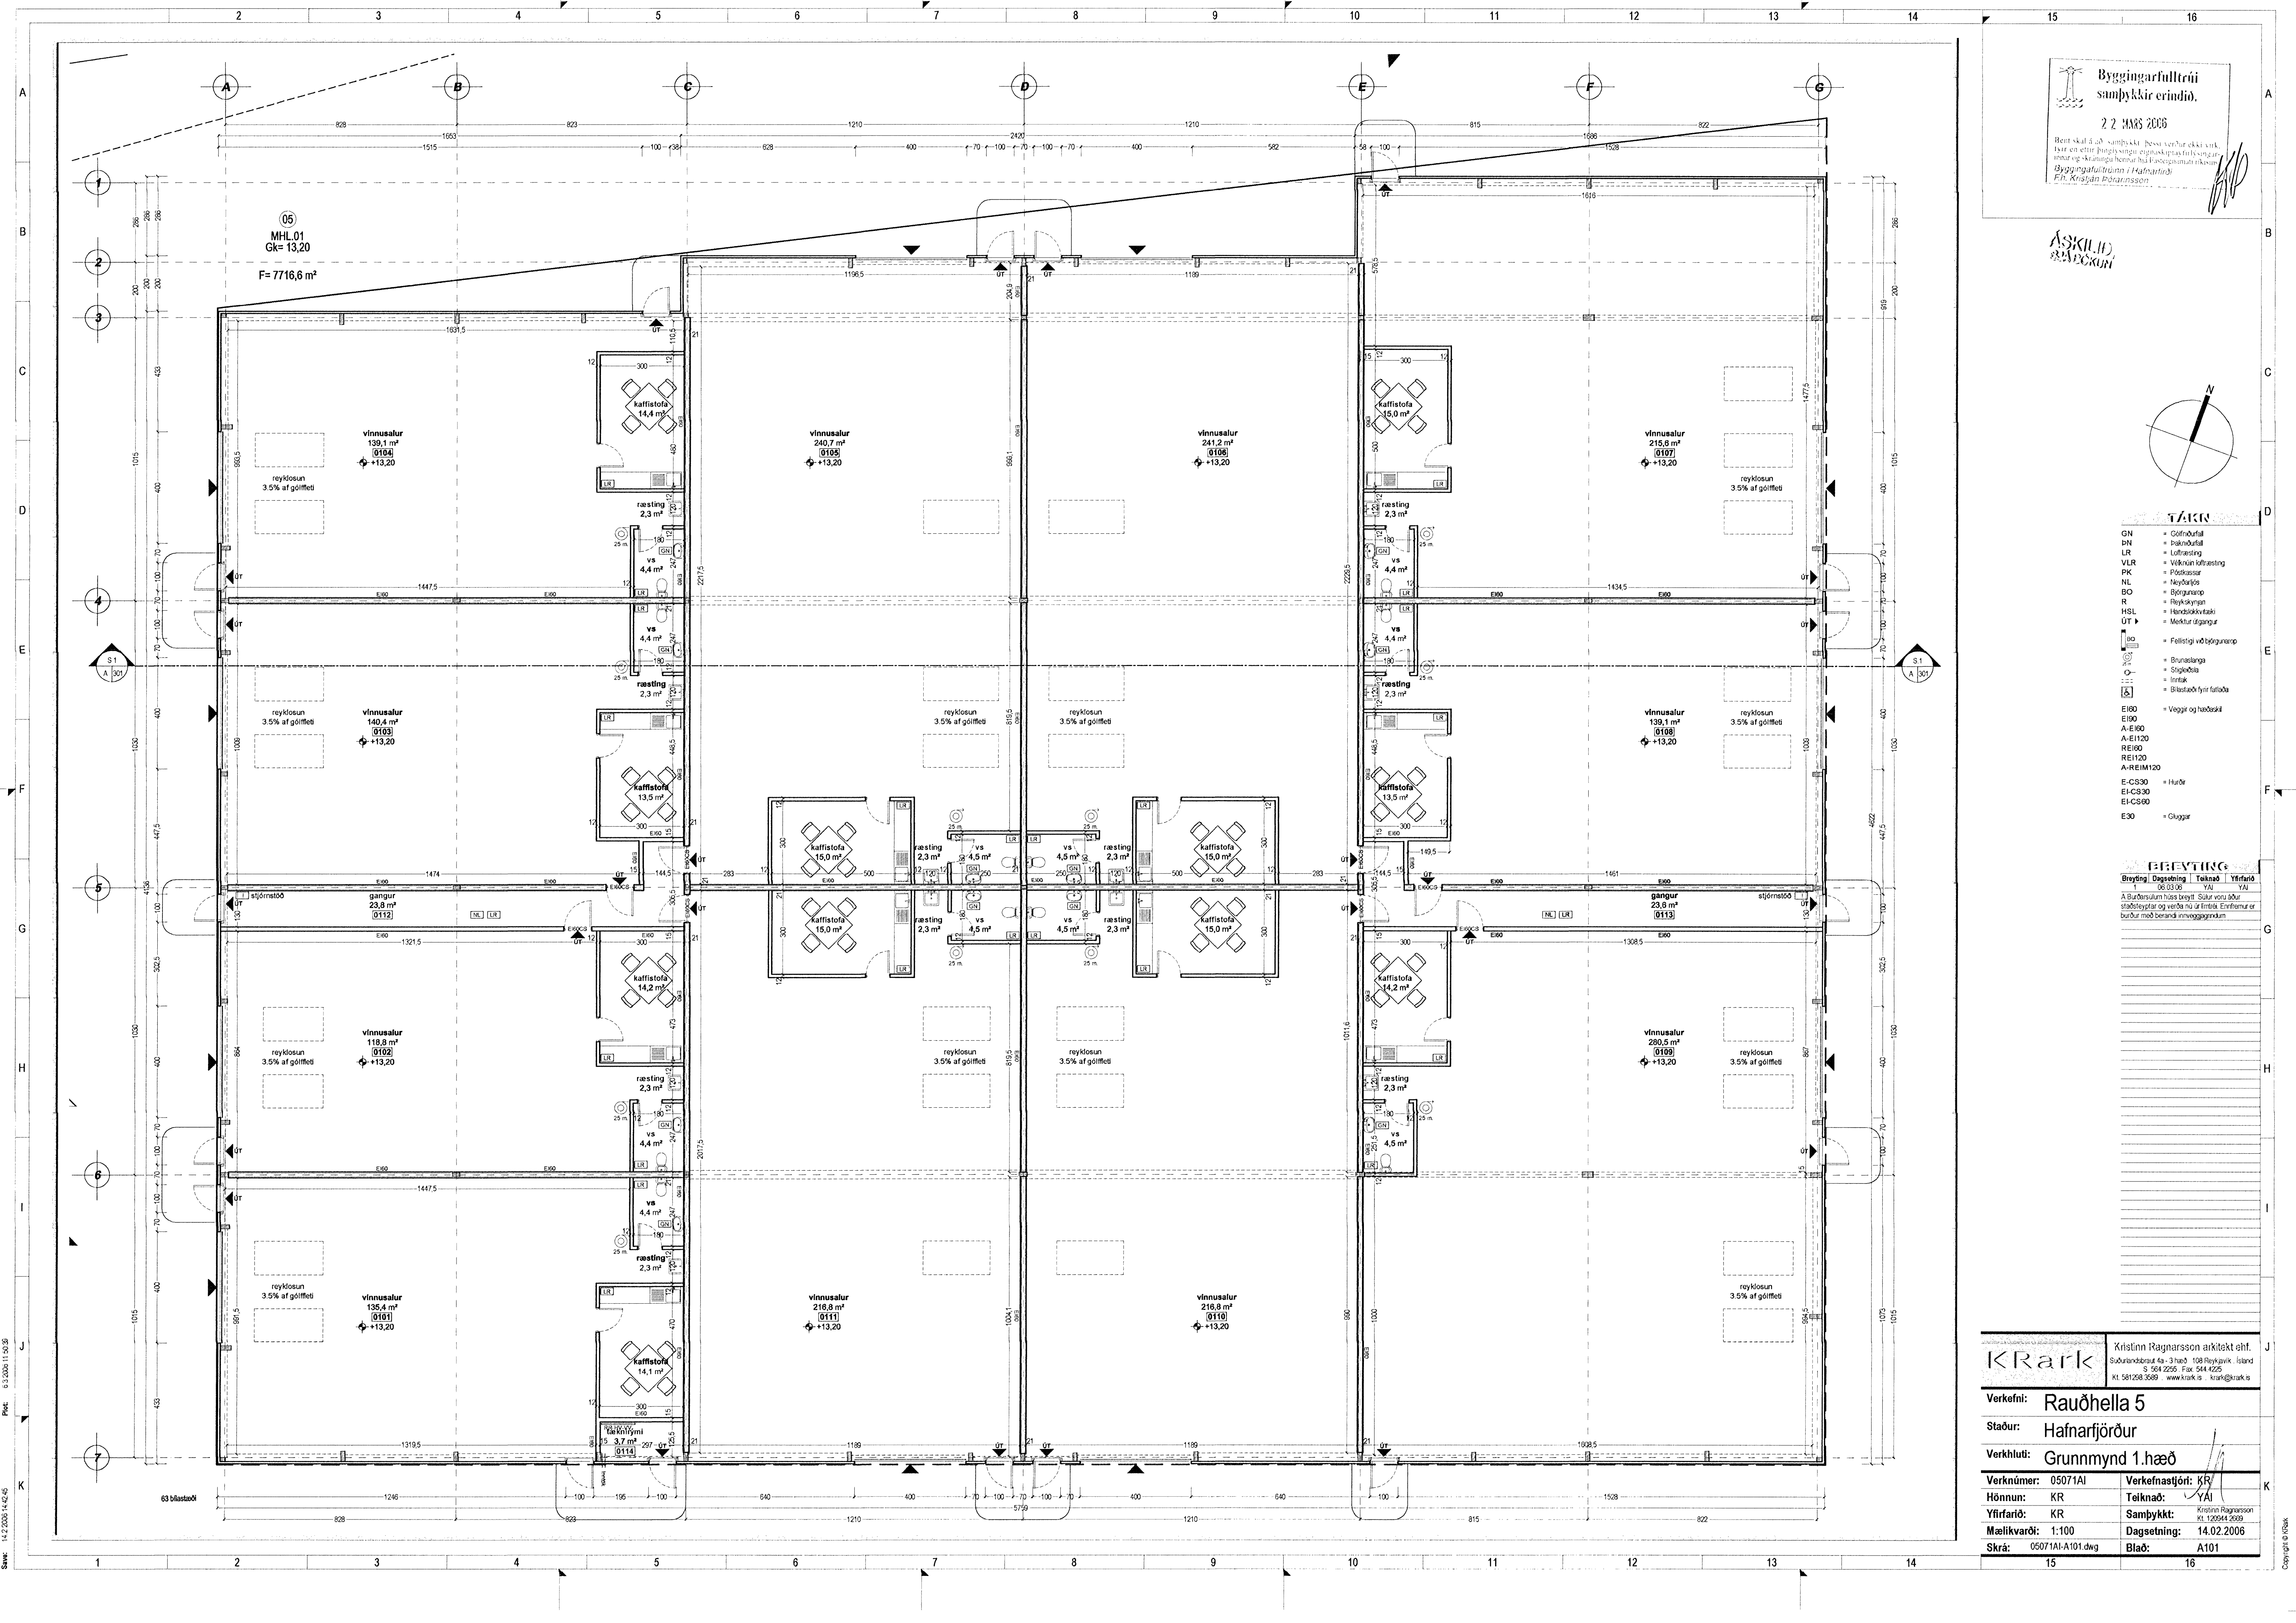

Proj: 05.0306.11.50.03  
Skrá: 14.2.2006.14.42.45

Copyright © KRark