

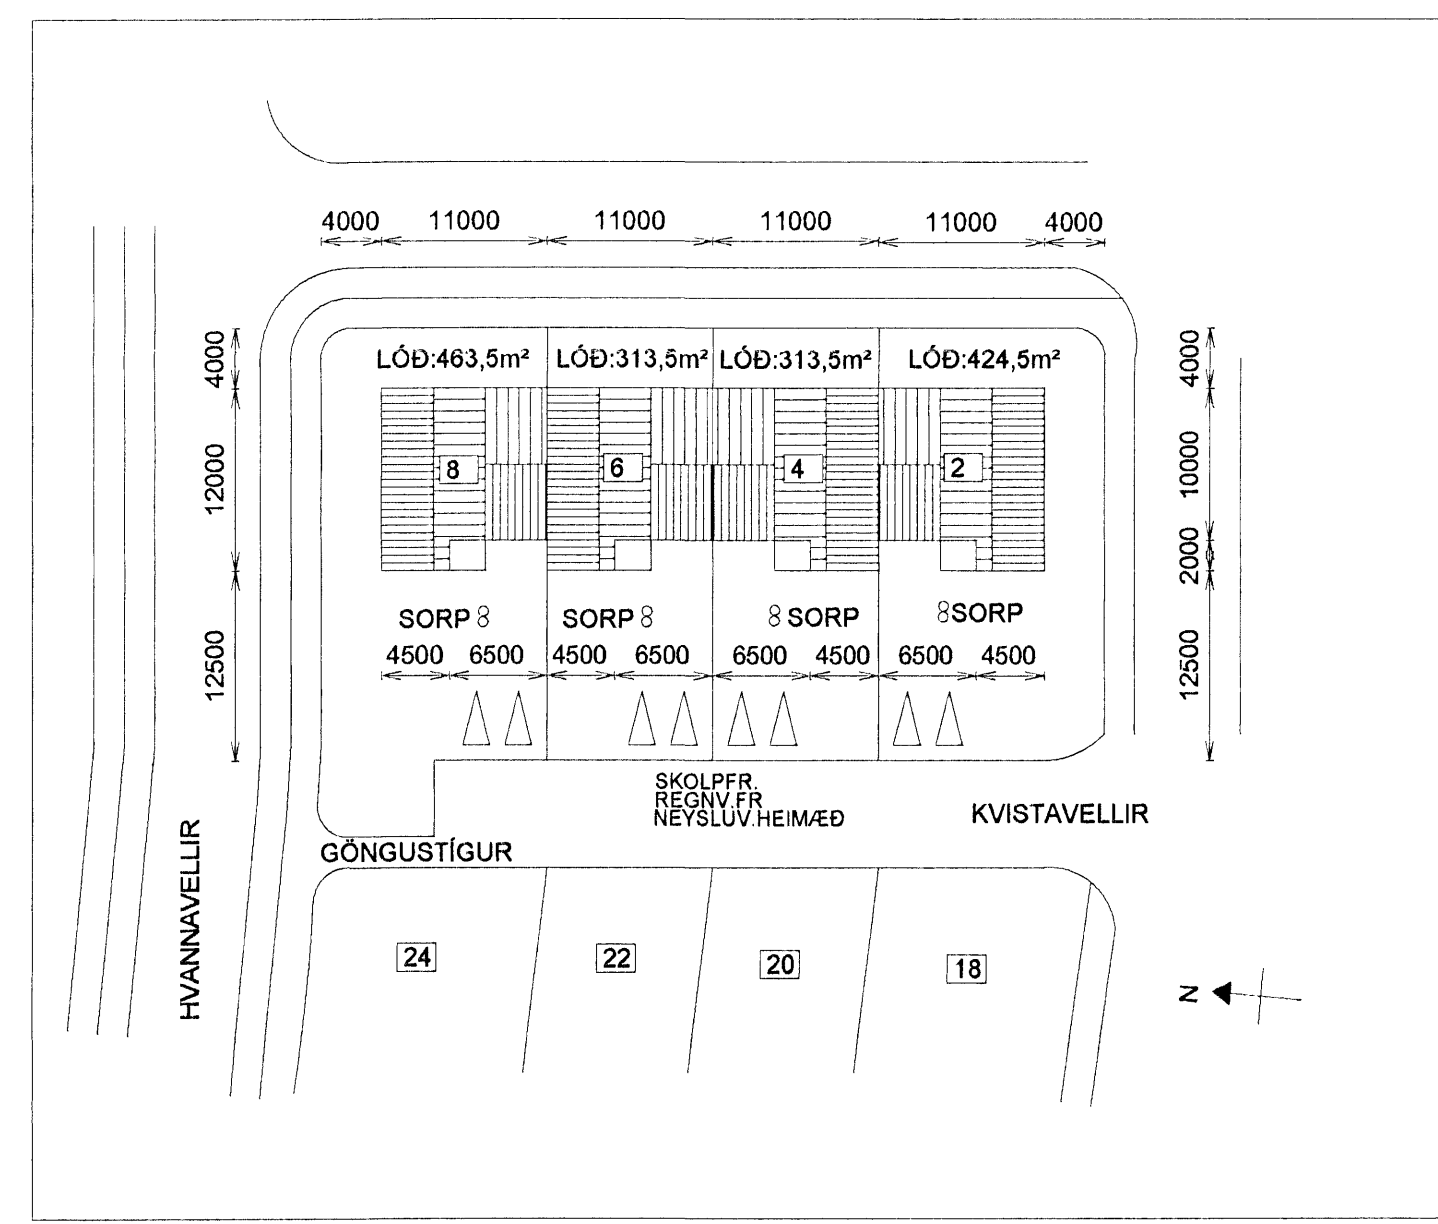


KVISTAVELLIR 8 LÓÐ:463,5m ² HÚS= 197,0 m ² HLUTF.=0,42	KVISTAVELLIR 6 LÓÐ:313,5m ² HÚS= 197,0 m ² HLUTF.=0,62	KVISTAVELLI 4 LÓÐ:313,5m ² HÚS= 197,0 m ² HLUTF.=0,62	KVISTAVELLIR 2 LÓÐ:424,5m ² HÚS= 197,0 m ² HLUTF.=0,46
----------------------------------------------------------------------------------------------	----------------------------------------------------------------------------------------------	---------------------------------------------------------------------------------------------	----------------------------------------------------------------------------------------------

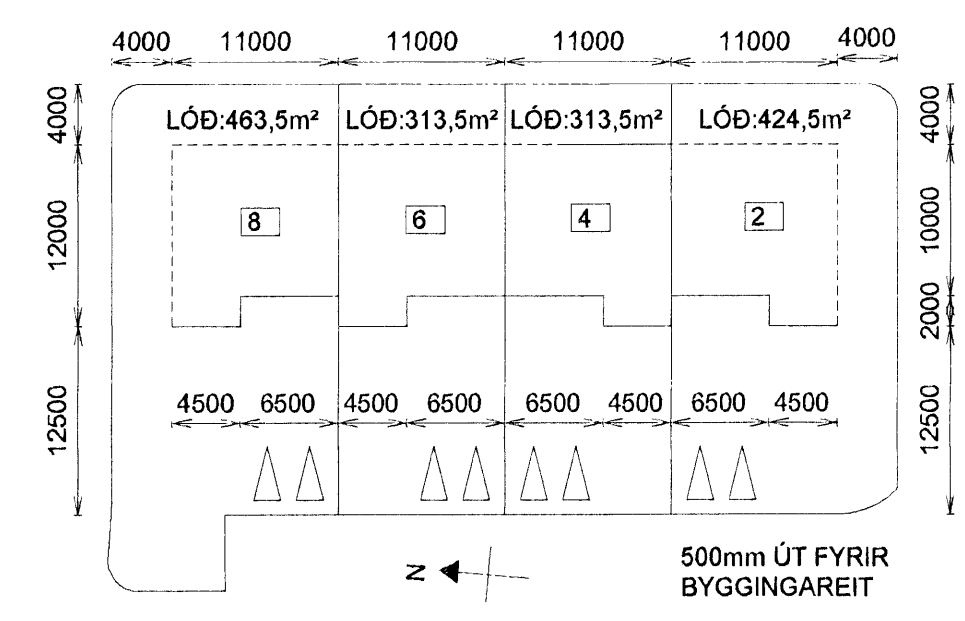

AFSTÖÐUMYND 1:500
SAMKV. MÆLIBLAÐI 25.218.7
HÆÐARKÓTAR Á LÓÐARMÖRKUM
SJÁ TEIKNINGU GRUNNMYND 1.HÆÐ. 1:100

Sambýkkt á fundi
Skjalavágs- og Byggingarráðs
29. júní 2006
Byggingarfulltrúinn í Hafnarfirði
Eh. Kristján Þórarinnsson

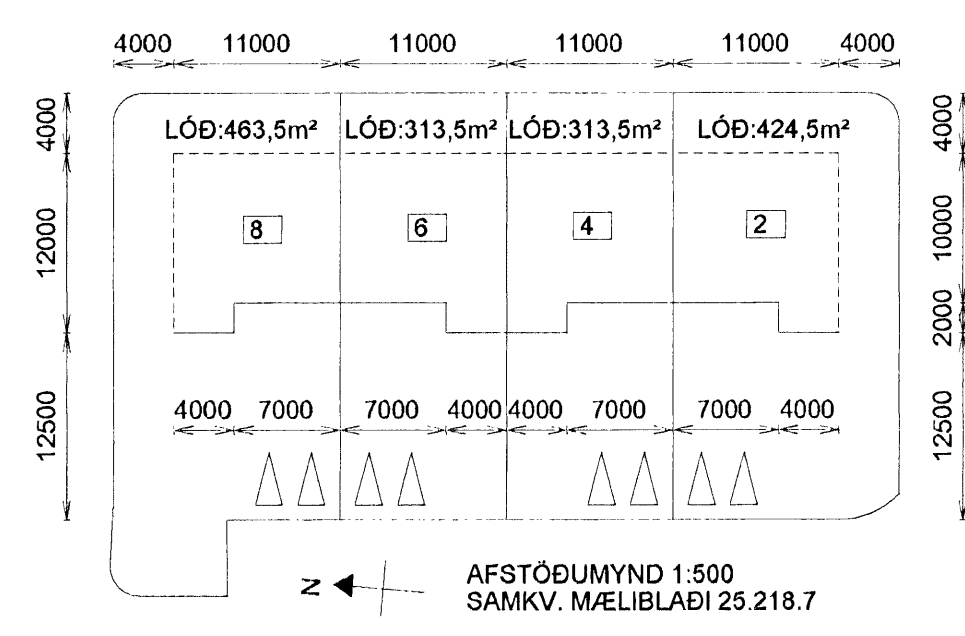

SPEGLUN BYGGINGAREITS Á HÚSUM NR. 4 OG 6.

TIL AÐ NÁ FRAM AÐSKILNAÐI Á ÍBÚÐAHLUTUM HÚSANA NR. 4 OG 6, ER BYGGINGAREITUM ÞEIRRA SPEGLAÐ UM MIÐLÍNU, Þ.A.BÍLGEYMSLUR TILHEYRANDI NR. 4 OG 6 ERU MEÐ SAMLIGGJANDI VEGGI. ÞETTA ER GERT TIL AÐ NÁ FRAM MEIRI AÐSKILNAÐI Í ÍBÚÐARHLUTANA EN ELLA HEFÐI ORÐIÐ ÁSAMT ÞVÍ AÐ ELDVARNAR-ÁKVÆÐUI ERU BETUR UPPFYLT MEÐ ÞESSUM HÆTTI.

BYGGINGAREITIR ERU NÝTTIR MEÐ SAMA HÆTTI OG Í NR. 2 OG 8, Þ.E. FARIÐ ER 50cm ÚTFYRIR REIT Á VESTUR HLIÐ TIL AÐ NÁ FRAM NÝTANLEGRA RÝMI Í STOFUM.

KVISTAVELLIR 2-4-6-8 HAFNARFIRÐI

AFSTÖÐUMYND
SPEGLUN Á BYGGINGAREIT NR. 4 OG 6. 3

Mkv.	1:500
Hannað	E.V.
Teiknað	E.V.
Yfirfarið	E.V.

Nr. 16MAÍ2006 Blað
Nr. KVISTAV2468AM

ÁRITUN SAMRÆMINGARHÖNNUÐAR
Eygjólfr Valgarðsson
Eygjólfr Valgarðsson Kt:280857-4169

TR.aust s/f
TÆKNIFRÆÐINGARNIR
Eygjólfr Valgarðsson Kt:280857-4169
Sigurður Grétarsson Sími: 471-2257 ev@fmr.is

Nr.	Dags.	Breyting	Af	Dags.	Blað	Nr.
1.	11MAÍ.06	ÞAKHALLI BÍLGEYMSLA HÆKKAÐUR Í 14°	EV	16MAÍ2006	Blað	Nr. KVISTAV2468AM
2.	11MAÍ.06	SVALAHANDRÍÐ HÆÐ 1000mm SKV. GR. 202.15	EV			