Byggingarfulltrúi
samþykkir erindið.

21 JUNI 2006

Bent skal á að samþykkt þessi verður ekki virk, fyrr en ettir þinglýsingu eignaskiptayfirlýsingarinnar og skráningu hennar hjá fasteignamati ríkisins.

Byggingafulltrúinn í Hafnarfirði
F.h. Kristján Þórarinsson

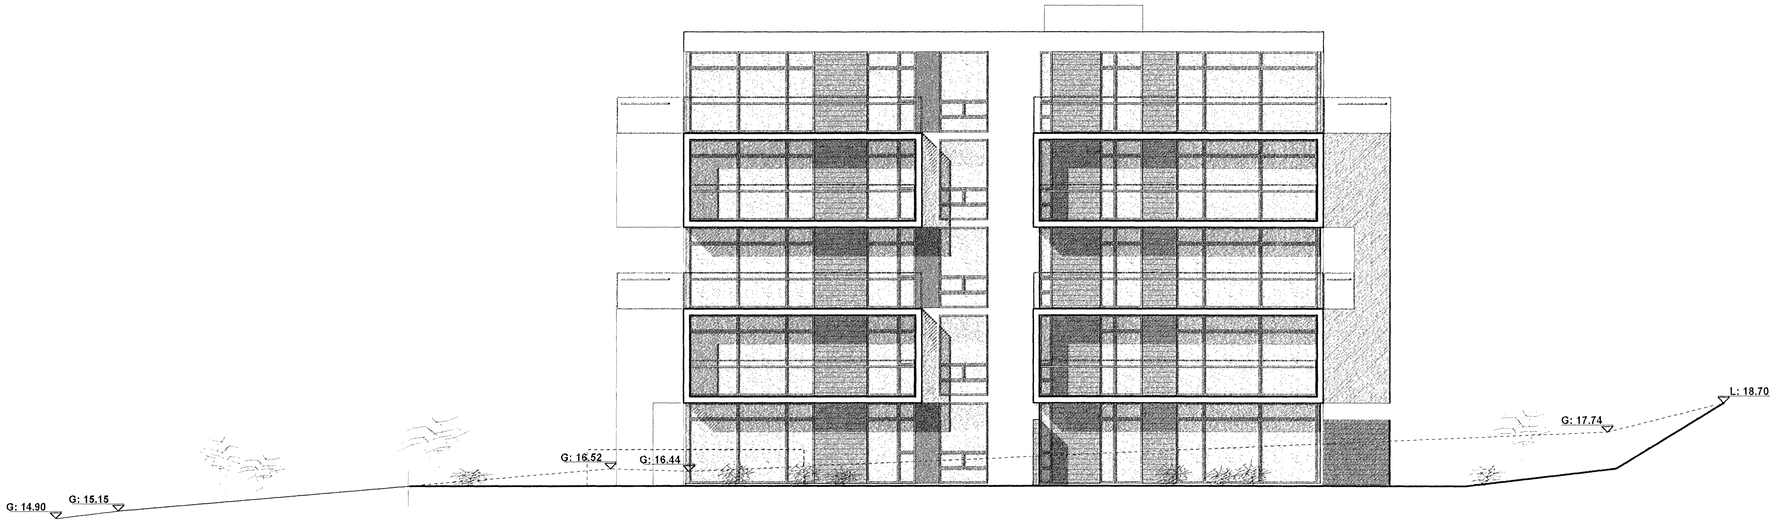

ÚTLIT SUÐUR

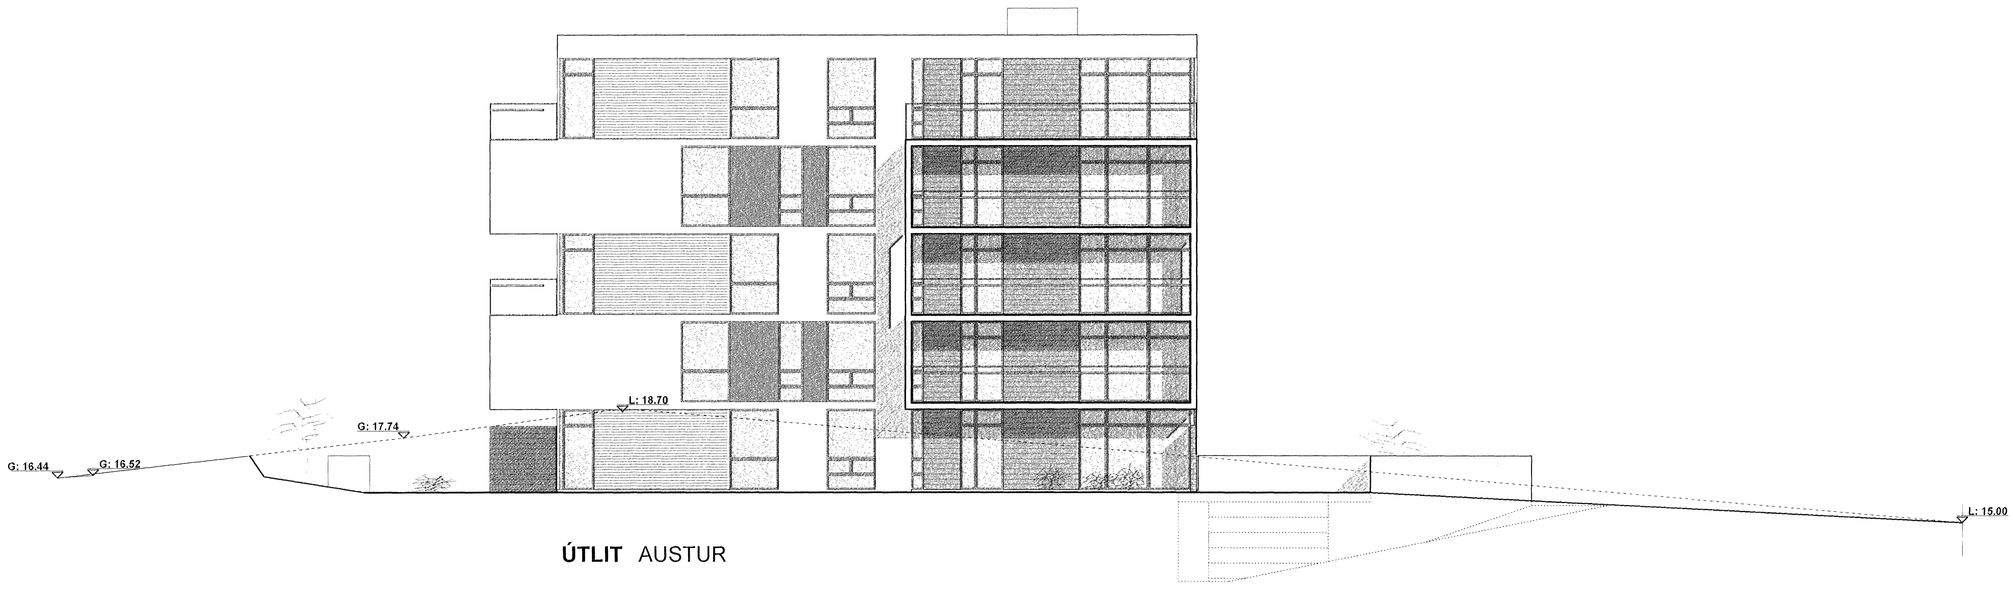

ÚTLIT AUSTUR

BREYTINGAR

1 10.04.06
Flotaleið bætt við bílakjallara - vatnsúðakerfi tekið út í bílakjallara
Inntaksklefa breytt. Glugga á jarðhæð norðurhlið bætt við og annar breikkaður
Gluggaþóstum breytt á nokkrum gluggum. Salarhæð á 1.-5 hæð minnkuð um 10sm
Baðherbergi breytt í íbúð 0103 - 0503. Rýmisnr. og skráning

2 26.05.06
Salarhæð í kjallara aukin um 20sm. Baðherbergi breytt í íbúð 0102-0502. Svalaturðir í herbergum felldar út. Skráning

KIRKJUVELLIR 9 HAFNARFJÖRÐUR

Aðaluppdráttur	**1.07**
	Dags. 01.04.05
Útlitsmyndir	M.kv. 1:100

Gunnlaugur Jónsson arkitekt