




ÚTLIT NORÐUR

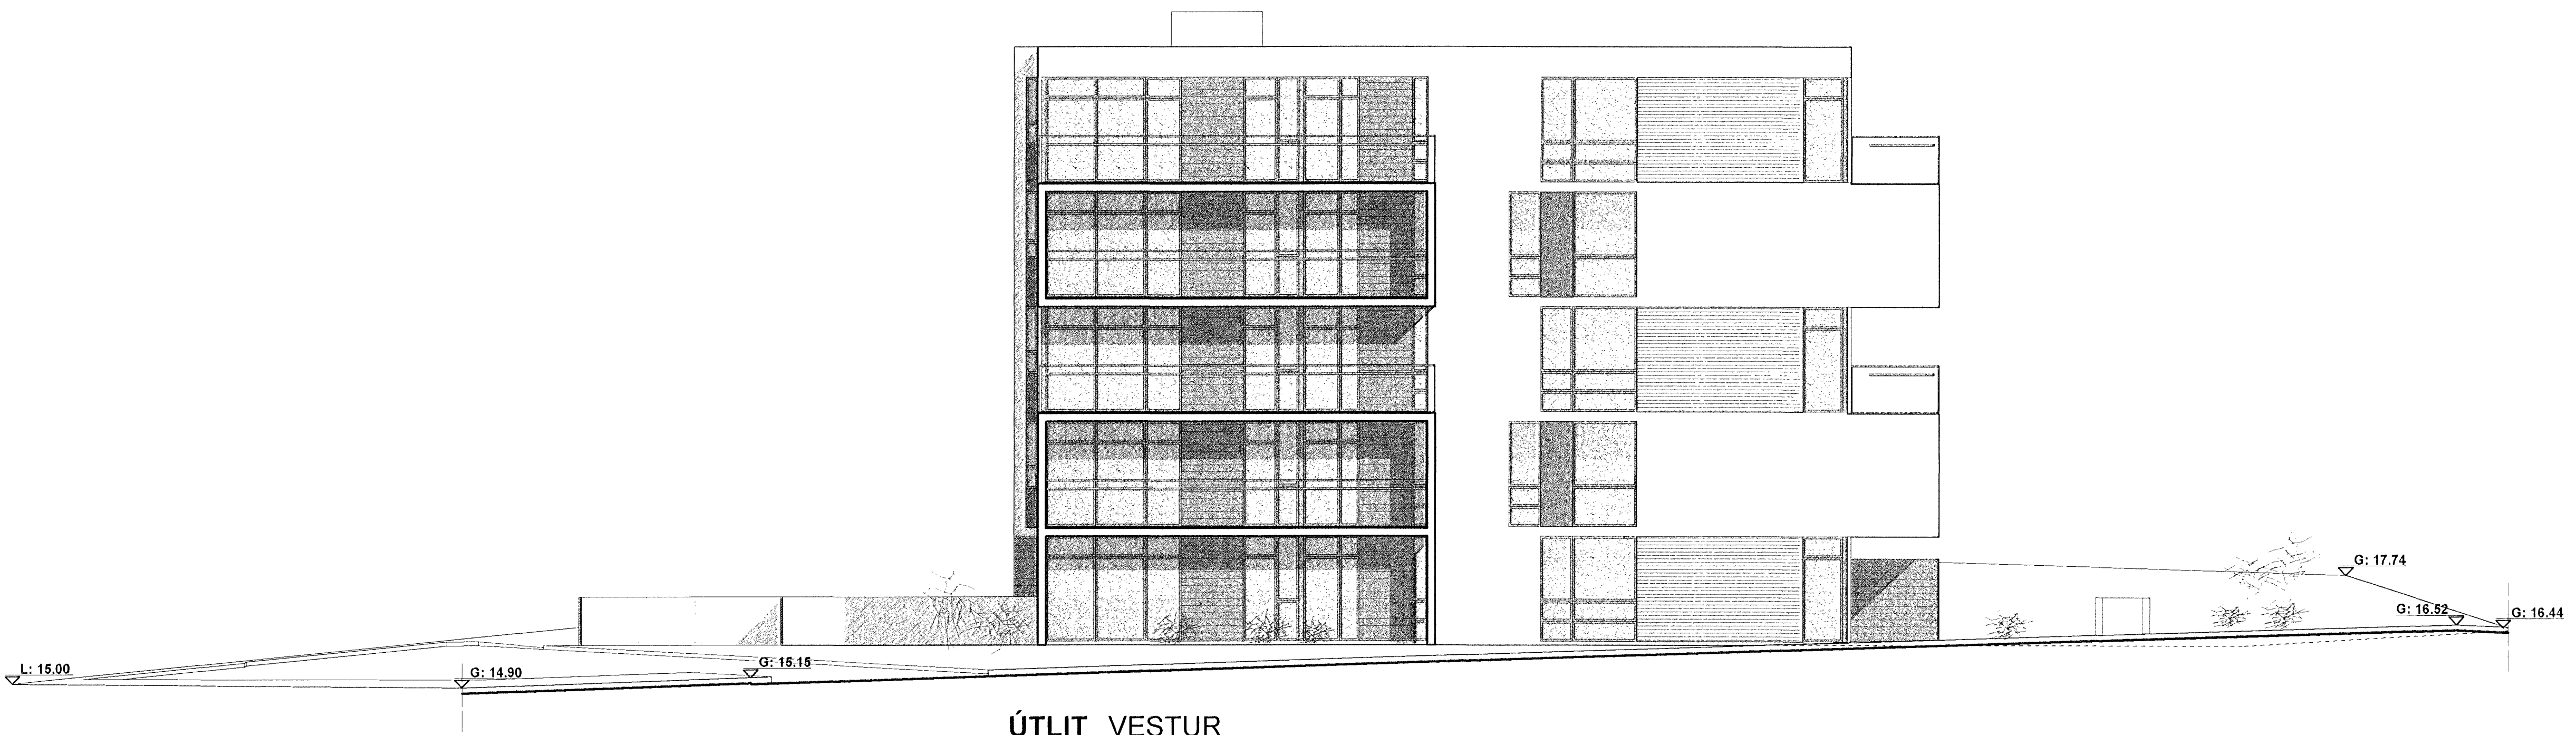

ÚTLIT VESTUR

BREYTINGAR

- 1 10 04 06
- 2 28 05 06
Salaráð 1. kjallara aukin um 20cm. Bakherberg breytt í 0,00-0,00-0,00. Svalanurdr.
í Herbergum ferðar út. Skráning.

Guðgeir Þórunnsson