


GRUNNMYND 2. HÆÐAR

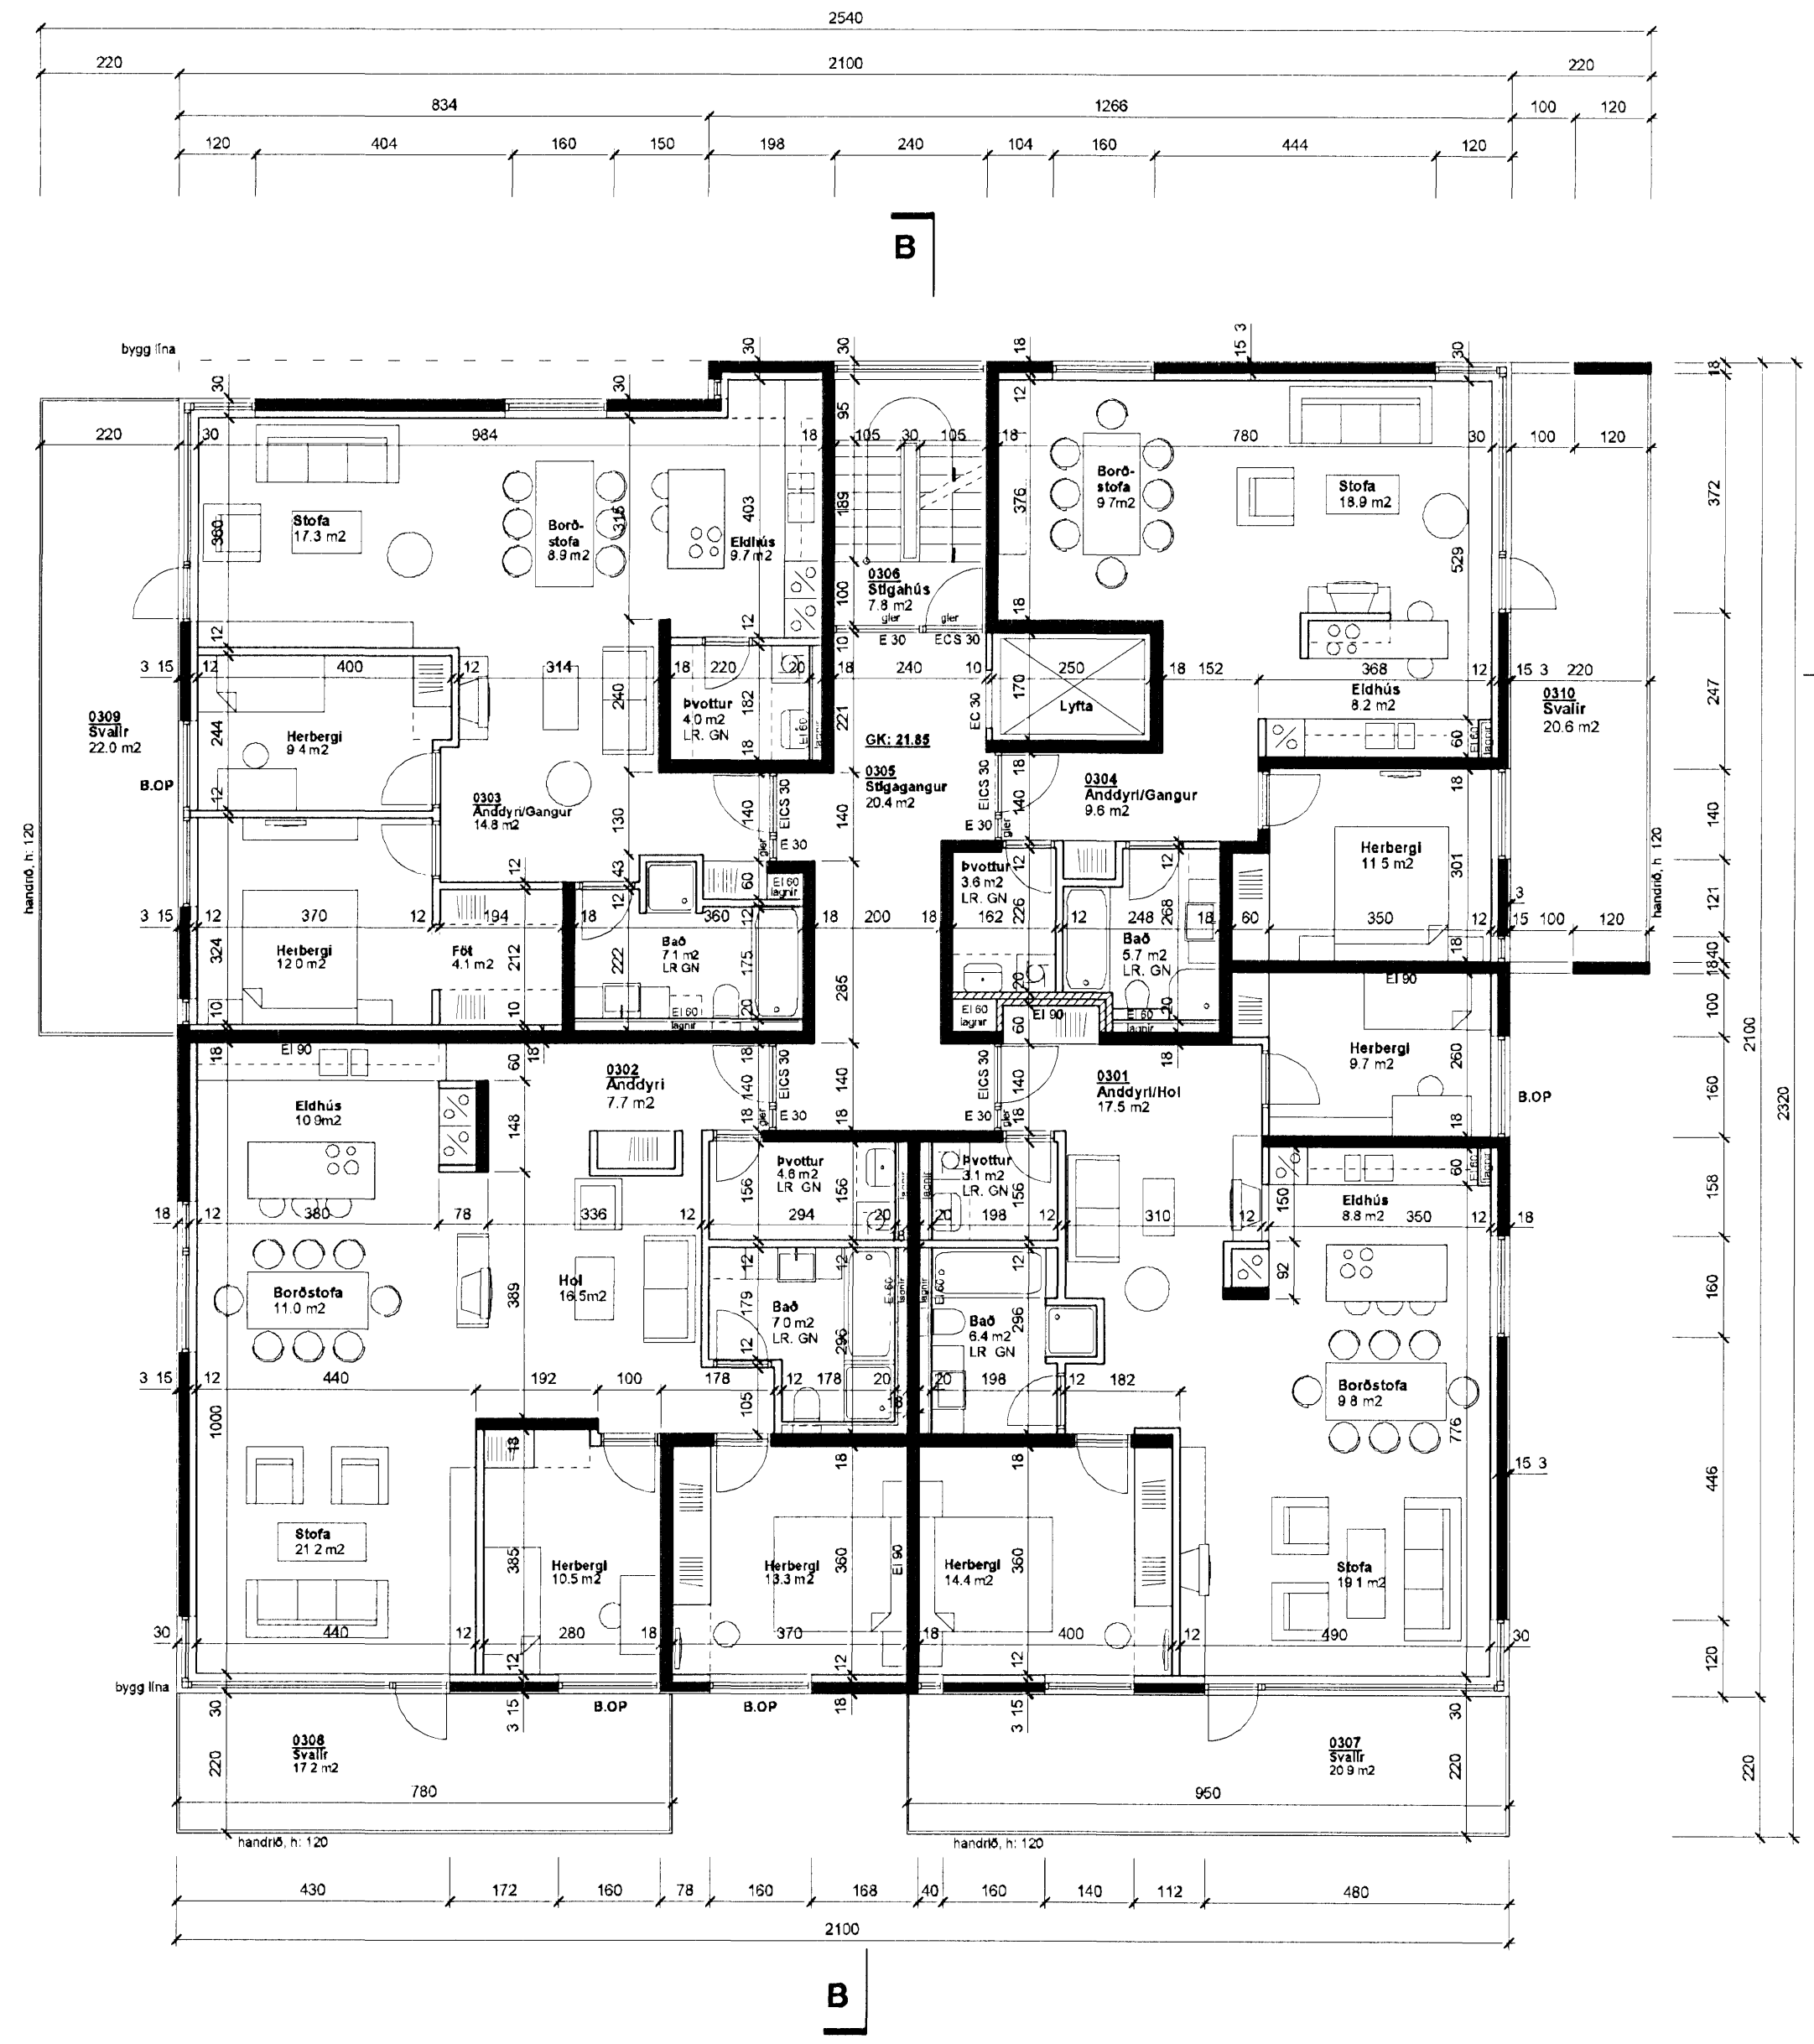

GRUNNMYND 3. HÆÐAR

BREYTINGAR

1.10.04.06  

