PDF Complete
Unlimited Pages

Byggingarfulltrúi samþykkir erindið.
21 JÚNÍ 2006
Bent skal á að samþykkt þessi verður ekki virk fyrr en eftir þinglýsingu eignaskiptayfirlýsingar, inntaks og skráningarhöfnu hjá fasteignaskrá ríkisins.
Byggingarfulltrúinn í Hafnarfirði
F.h. Kristján Runarsson

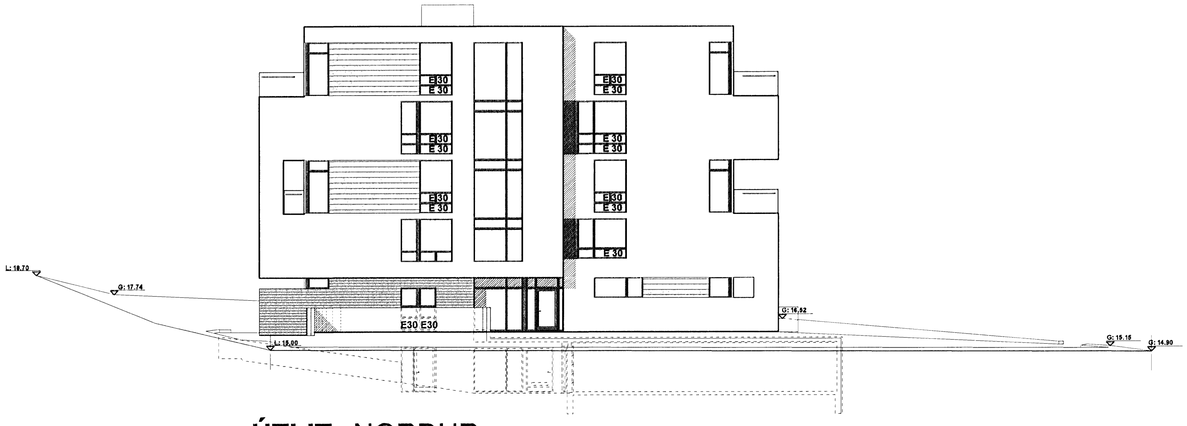


## ÚTLIT NORÐUR

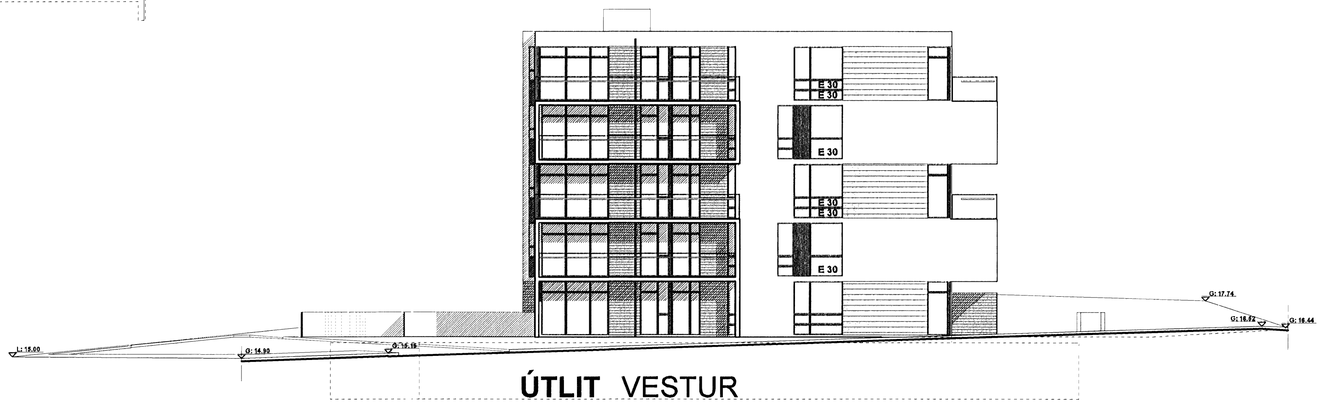


## ÚTLIT VESTUR

## ÚTLIT SUÐUR

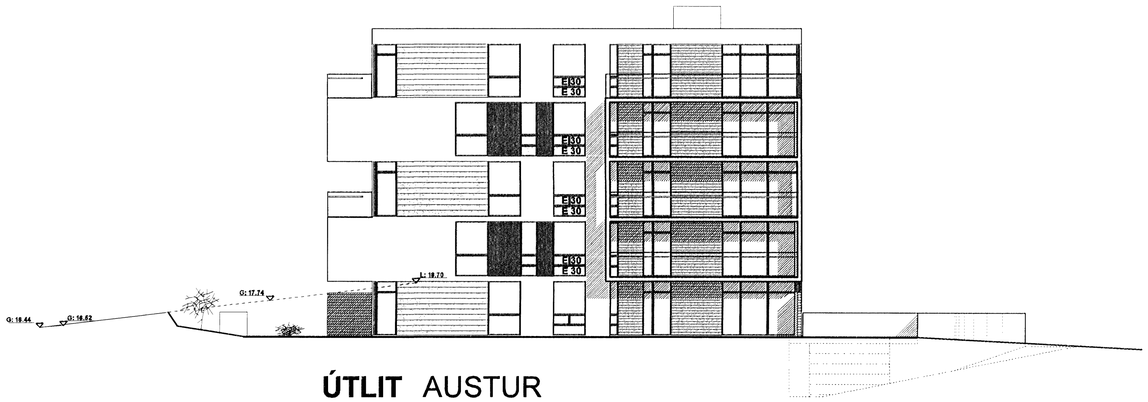


## ÚTLIT AUSTUR

**BREYTINGAR**

1 10.04.06
Flóttaleið breytt við bílakjallara - vatnsúðakerfi tekið út í bílakjallara
Inntaksklefa breytt. Glugga á jarðhæð norðurhlið bætt við og annar breikkaður
Gluggaopidum breytt á nokkrum gluggum. Sallarhæð á 1-5 hæð minnkuð um 10sm
Baðherbergi breytt í íbúð 0103 - 0503. Rýmisnr. og skráning.

2 26.06.06
Sallarhæð í kjallara aukin um 20sm. Baðherbergi breyttí íbúð 0102-0502. Svalahurðir
í herbergjum feldar út. Skráning

**KIRKJUVELLIR 9** HAFNARFJÖRÐUR

| | |
|---|---|
| Fylgigagn með Aðaluppdrætti | Dags. 01.04.05 |
| Eldvarnir á hæðarskilum - E 30 gler | M.kv. |

**Gunnar Páll Kristinsson arkitekt** kt: 260465-3479
**Gunnlaugur Jónasson arkitekt** kt: 090462-2299
Klapparstíg 28, 101 Reykjavík, gunnarpall@internet.is sími: 552 5515, 698 5665