

Samþykkt þann


07 JUNÍ 2006

Byggingafulltrúinn í Hafnarfirði
F.h. Kristján Þorarinsson


Stv. Samþ. 3/12'99




NORÐURHLIÐ M 1 : 100

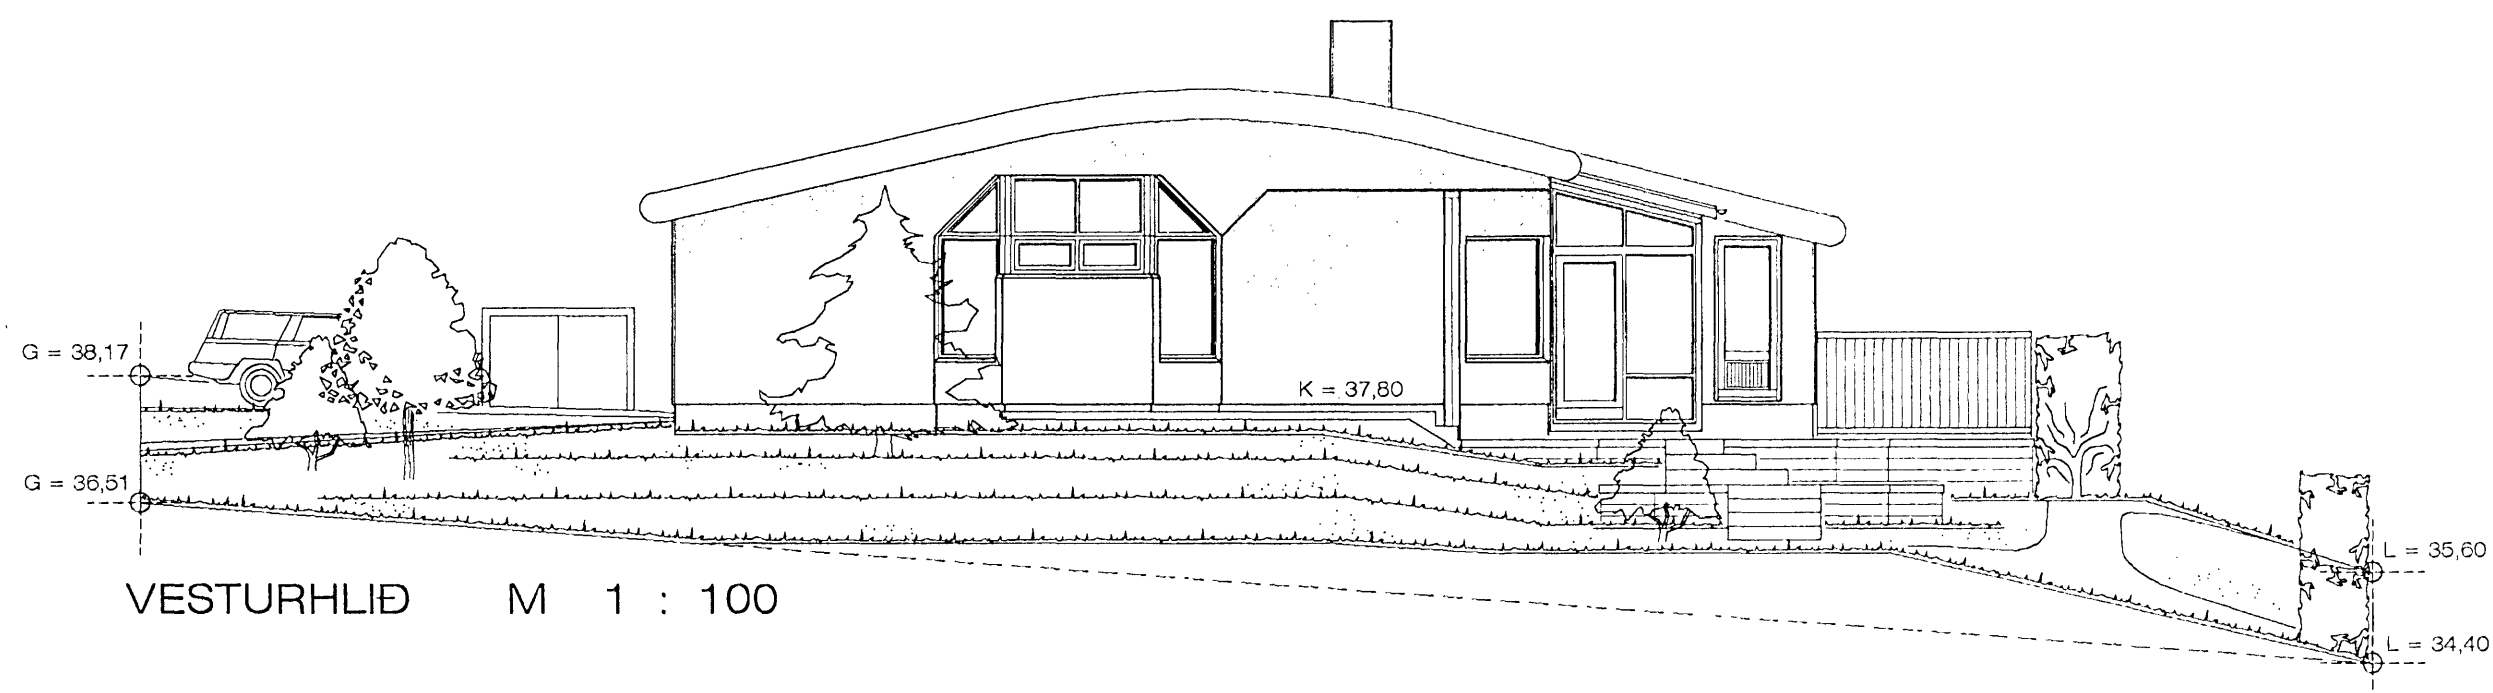


VESTURHLIÐ M 1 : 100

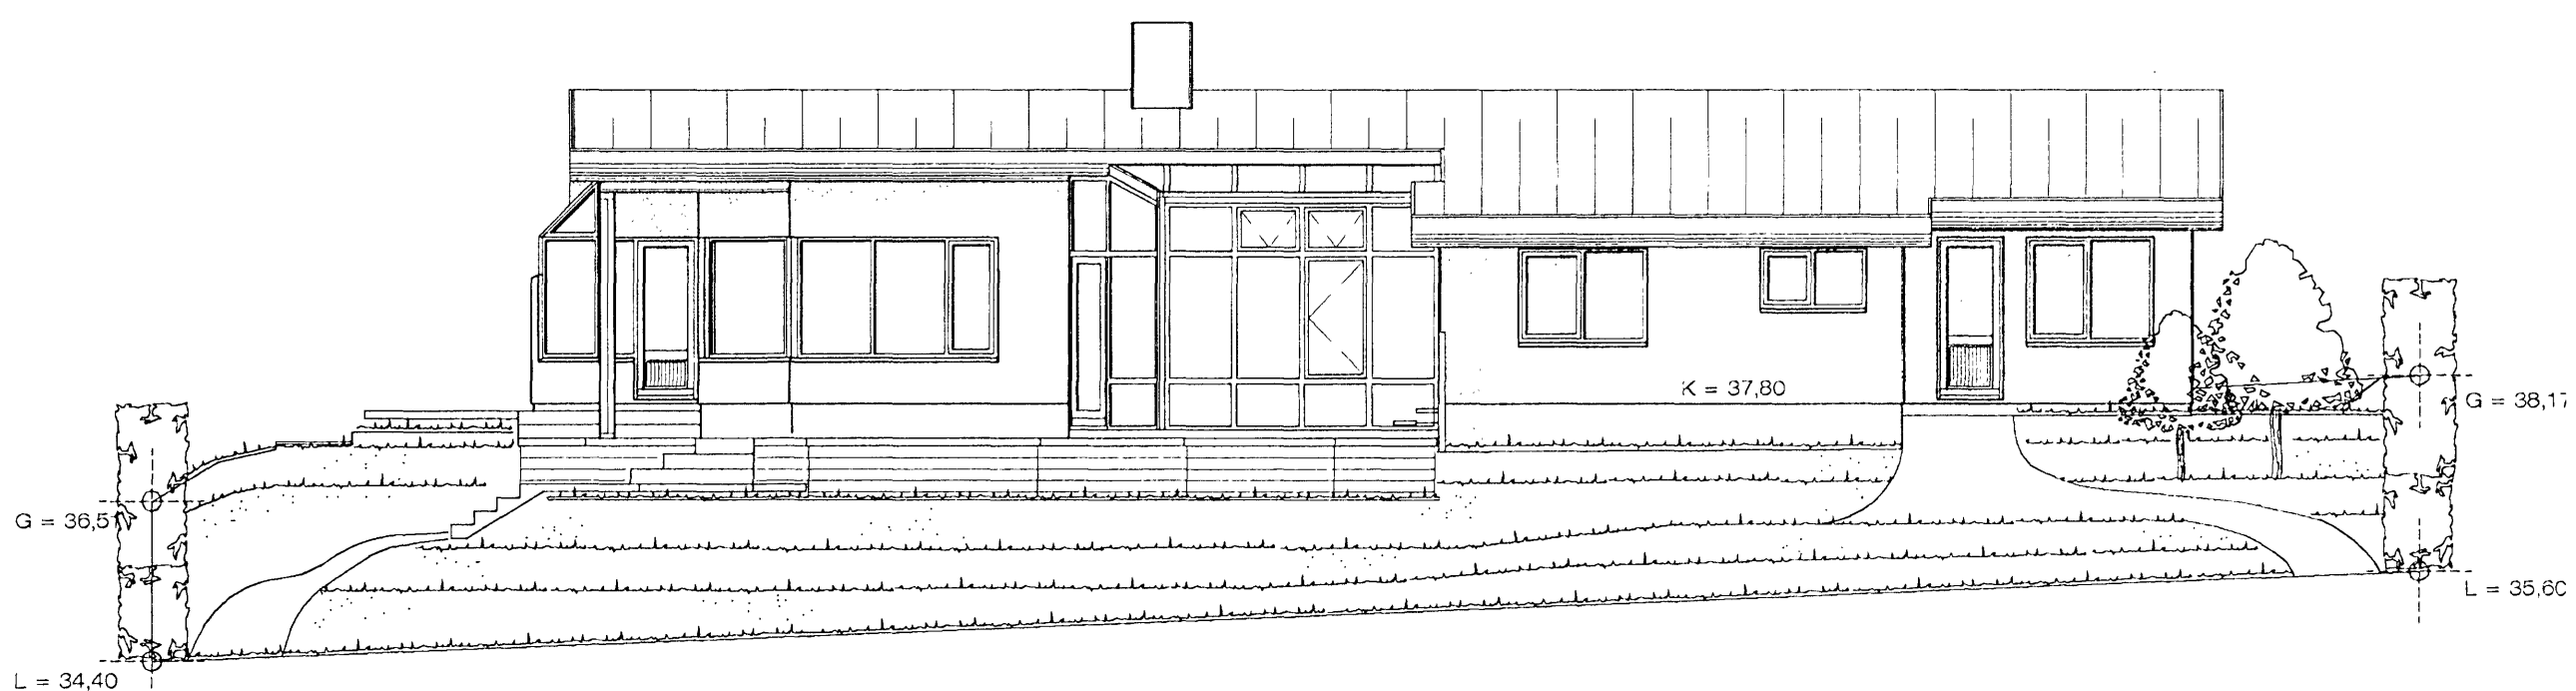


SUÐURHLIÐ M 1 : 100

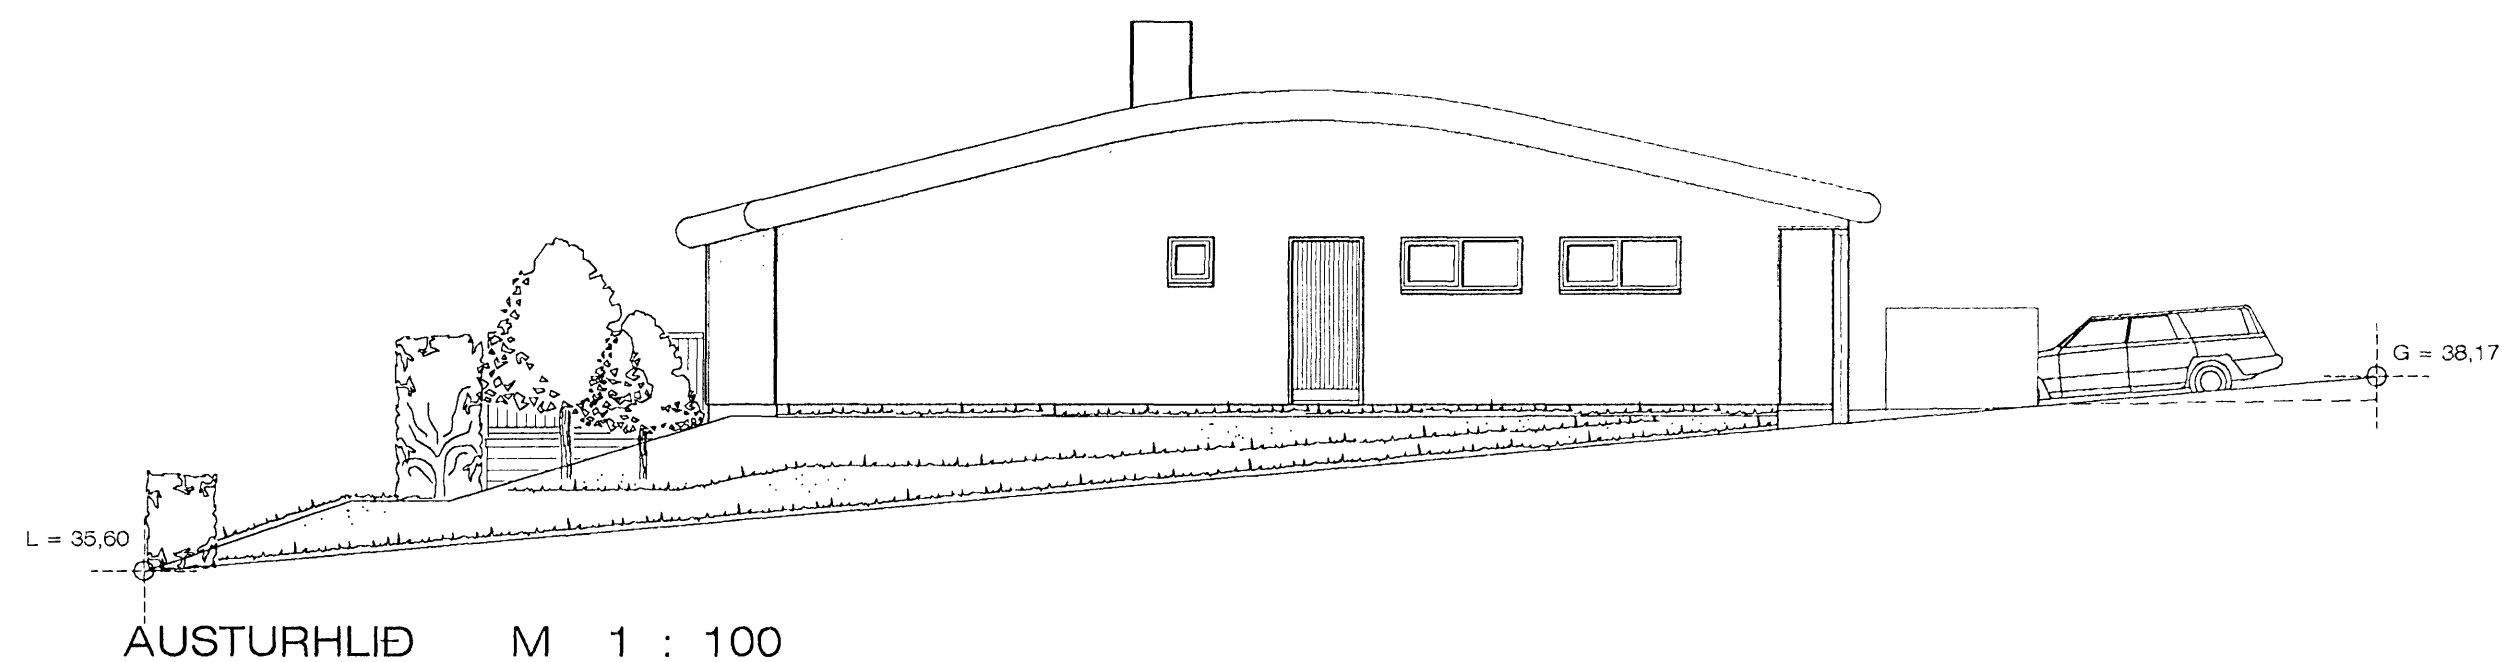

AUSTURHLIÐ M 1 : 100

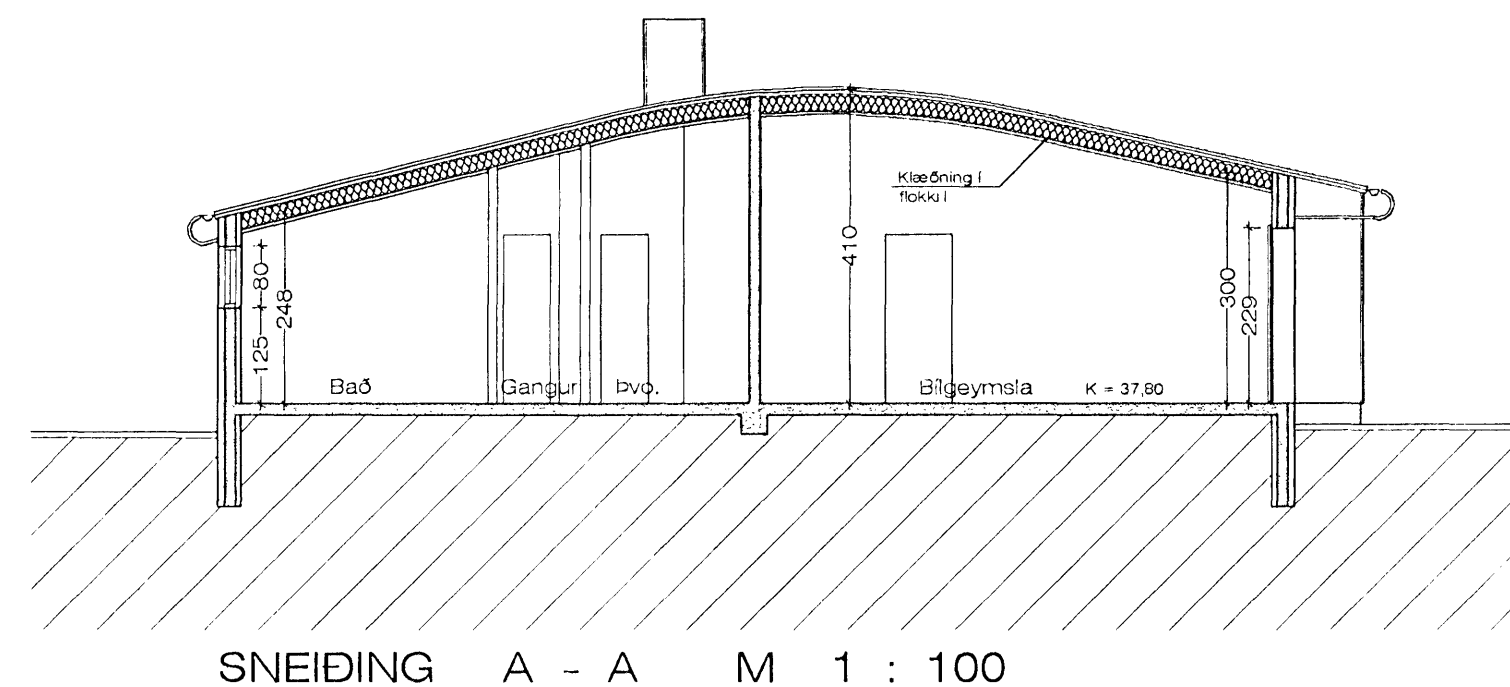

SNEIÐING A - A M 1 : 100

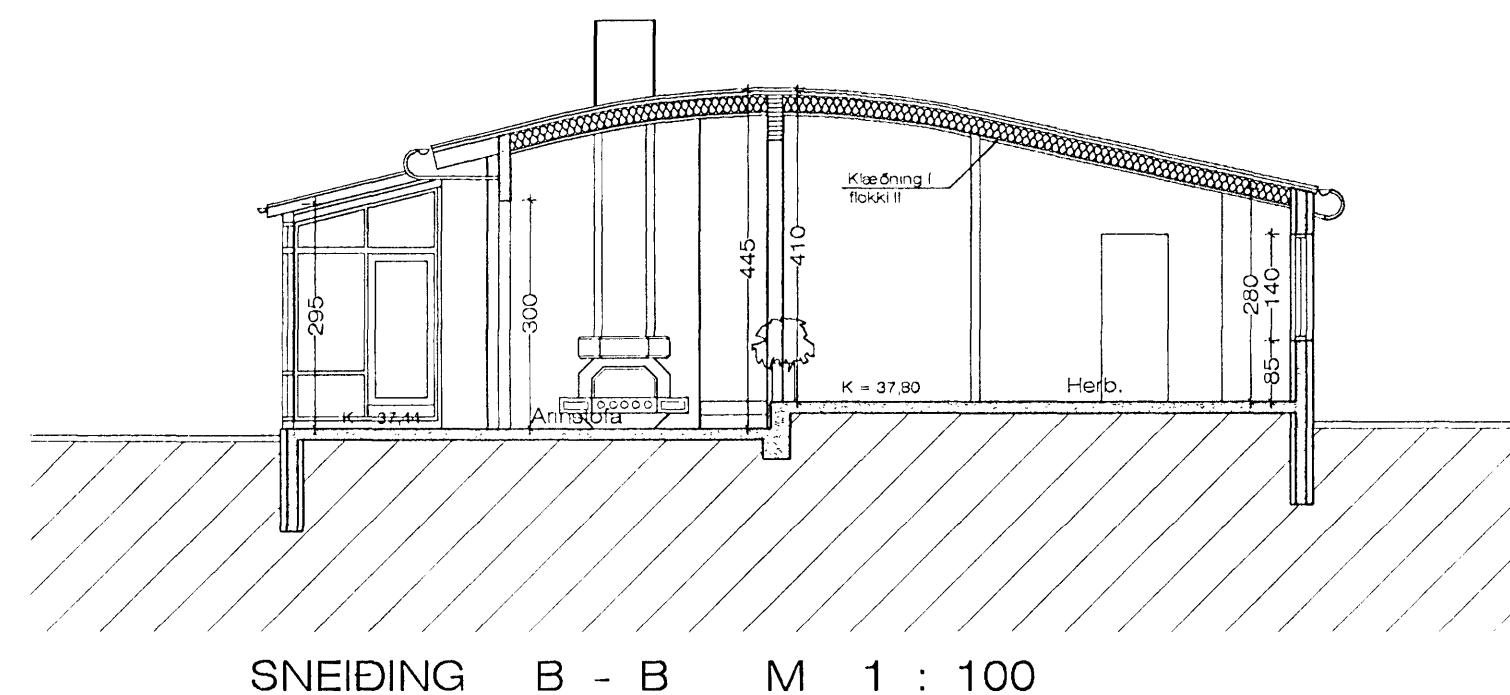

SNEIÐING B - B M 1 : 100

Breytt 6. - 6. - 2006
Breytt útlit á aðalinngangshurð, norðurhlíð,
og breytt útlit á sólstofu.

SPÓAÁS 10, HAFNARFIRÐI ÚTLIT, SNIÐ

VERK. NR. 223
TEIKN. NR. 03

DAGS. 30.11.99 MÁL. 1:100
BREYTT. 6. - 6. - 2006

JÓN GUÐMUNDSSON ARKITEKT
VINNUSTOFA, SKÚLAGÖTU 63 REYKJAVÍK. Sími 552 5055

Jón Guðmundsson KT. 310851
3299

sparm1901.dwg

7.6.2006 14:23

Jón Guðmundsson arkitekt, Suðurlandsbraut, 16