


ÚTLIT SUÐUR

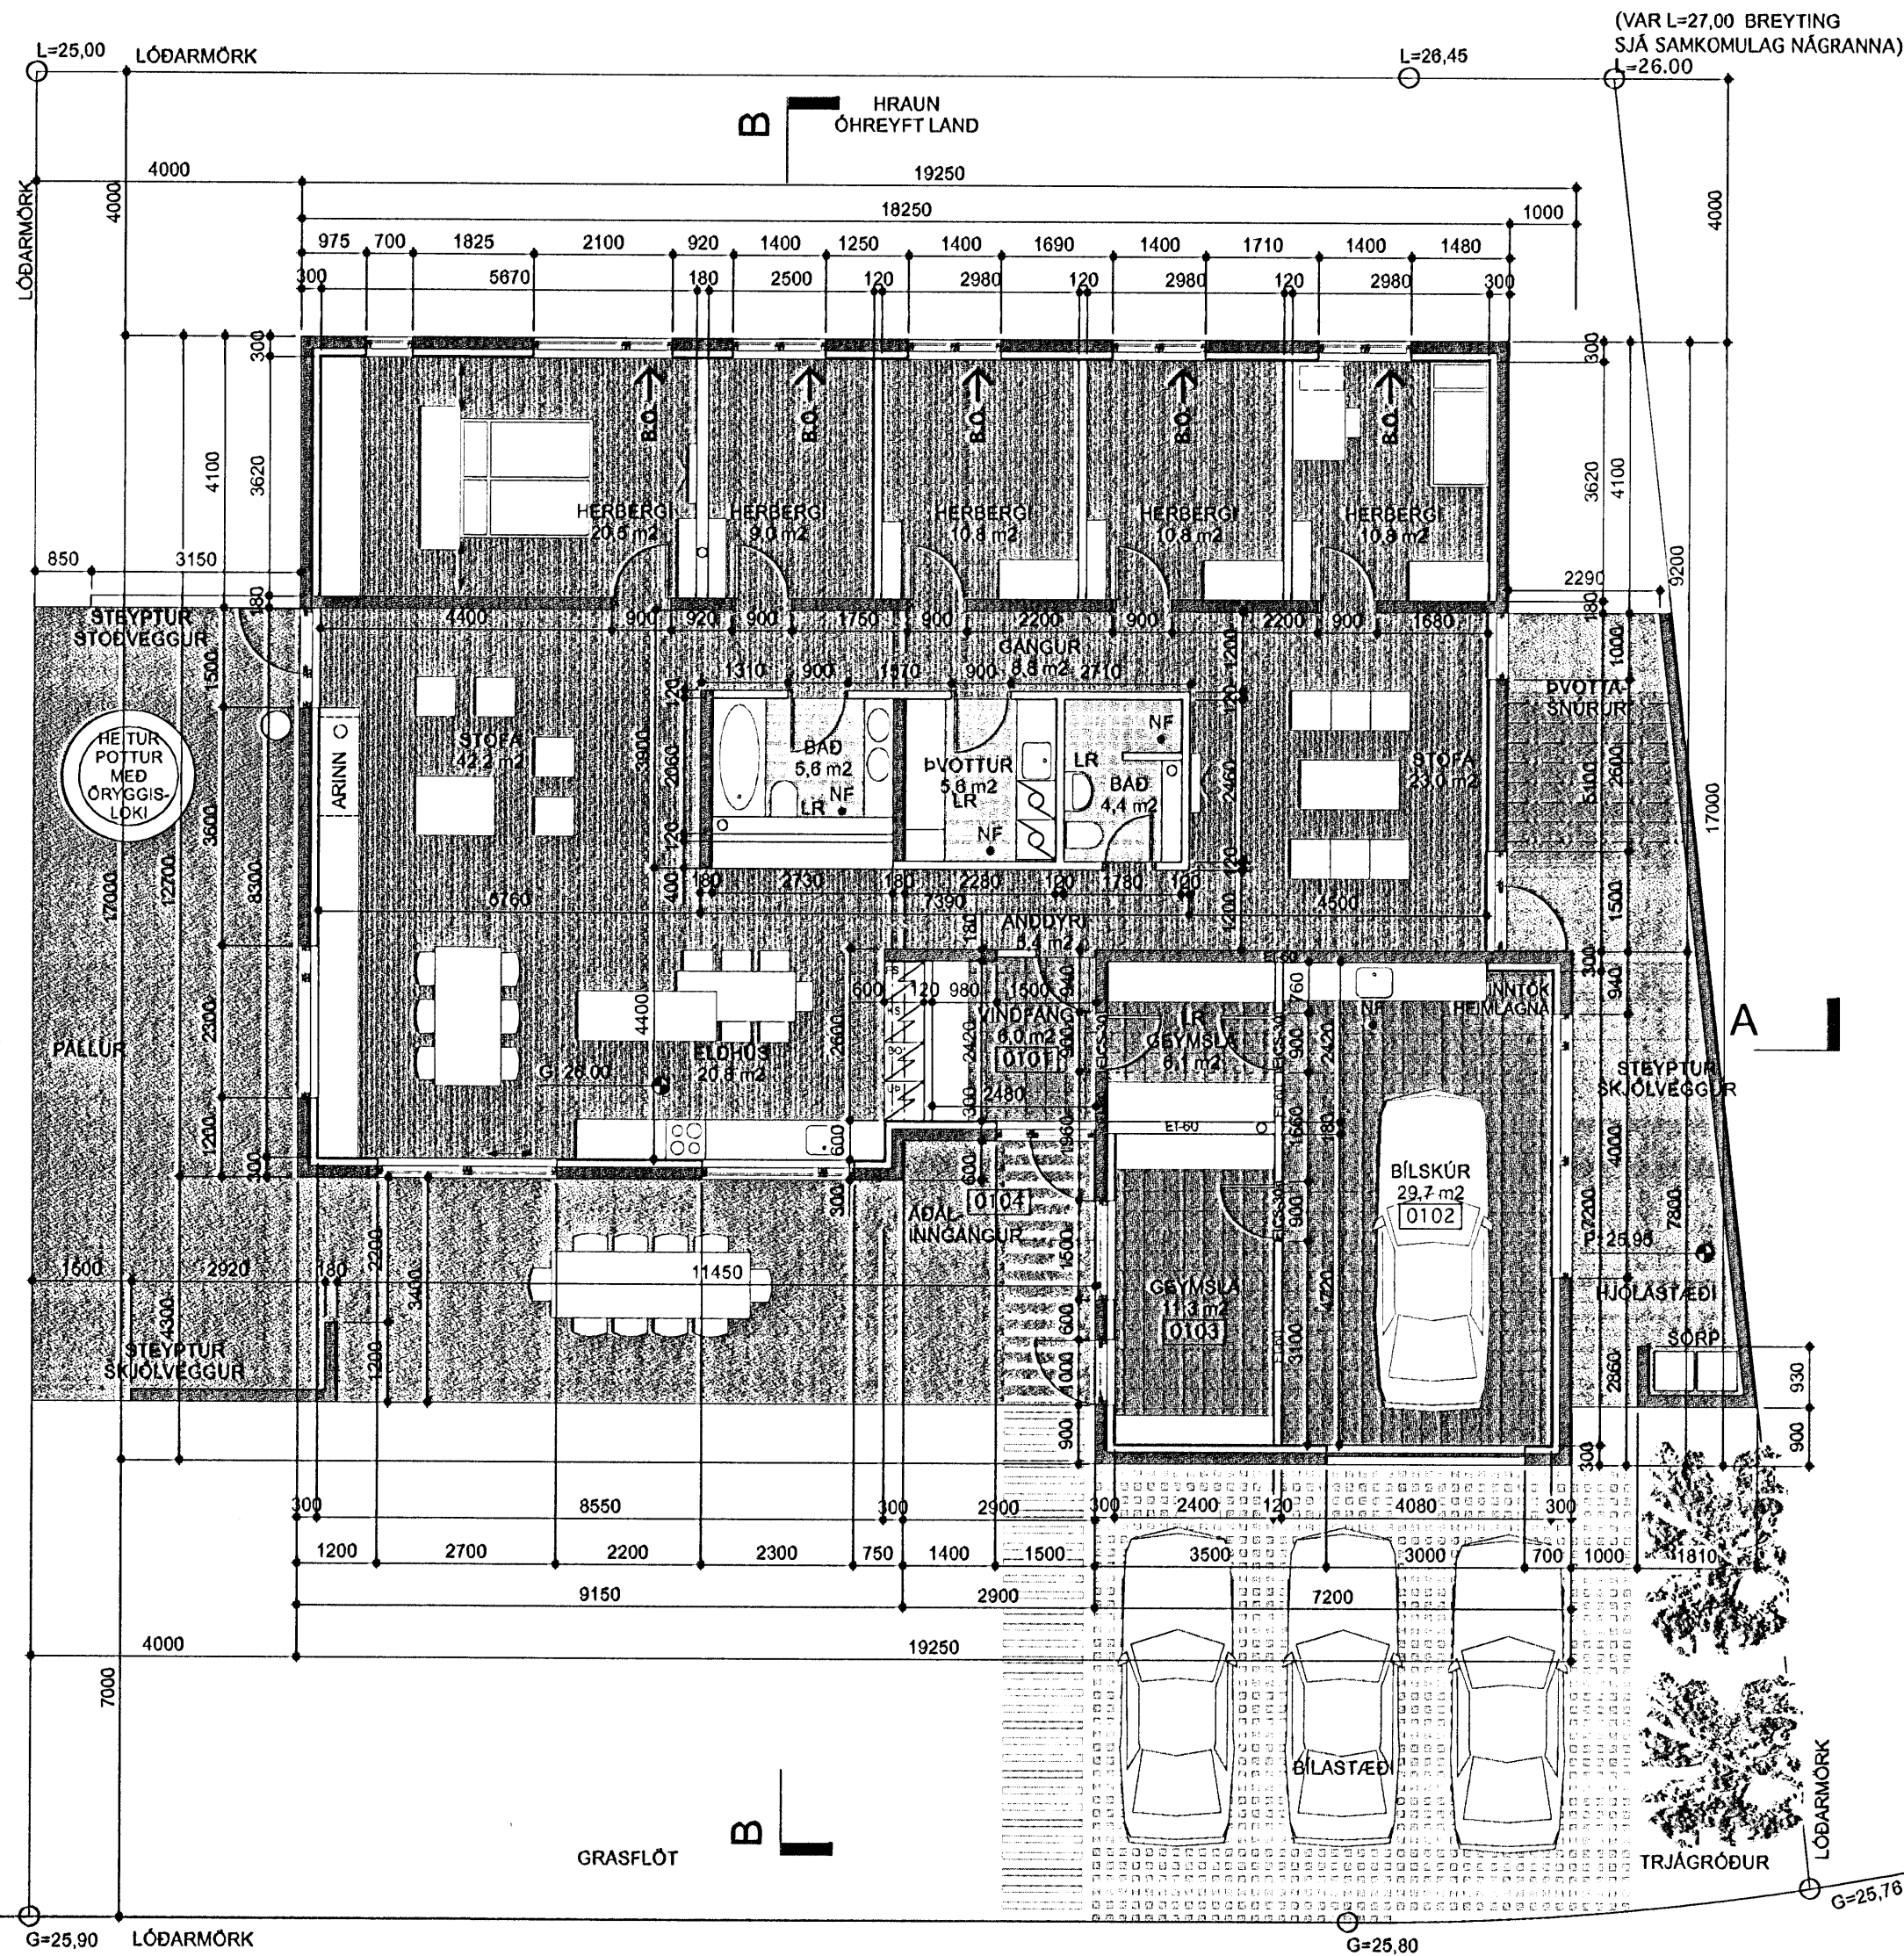

GRUNNMYND

Sampykkt þann

11. NOV. 2006

Byggingafulltrúinn í Hafnarfirði  
F.h. Kristján Þórarinnsson

STIMPILREITUR

*Sigríður Magnúsdóttir*

SIGRÍÐUR MAGNÚSDÓTTIR 260362-6589 ARK.FAÍ MNAL  
HANS-OLAV ANDERSEN 120169-2069 ARK.FAÍ MNAL  
Laugavegi 28 • 101 Reykjavík • S:562 8255 • www.lst.is • info@lst.is



Teiknistofan TRÖÐ

01: ÞAKKANTUR LÆKKABUR SKJÓLVEGGJUM BREYTT 20 10 08 FK  
GV BREYTT Í STEYPTAN VEGG 20 09 08 FK  
GV BREIKABUR V. BAKNIÐURFALLR.  
00: NY TEIKNING  
**BREYTING: DAGS: TEIKN:**

**DREKAVELLIR 49**  
**NÝBYGGING**  
**EINBÝLISHÚS**

EFNI: GRUNNMYND, ÚTLIT  
**2 af 3**  
ÁFANGI: AÐALTEIKNINGAR  
MÆLIKVARÐI: A2 - 1:100, A4 - 1:200  
DAGSETNING: 20 10 2006  
TEIKNINGARNÚMER: A3770-1110  
BREYTING: 01