


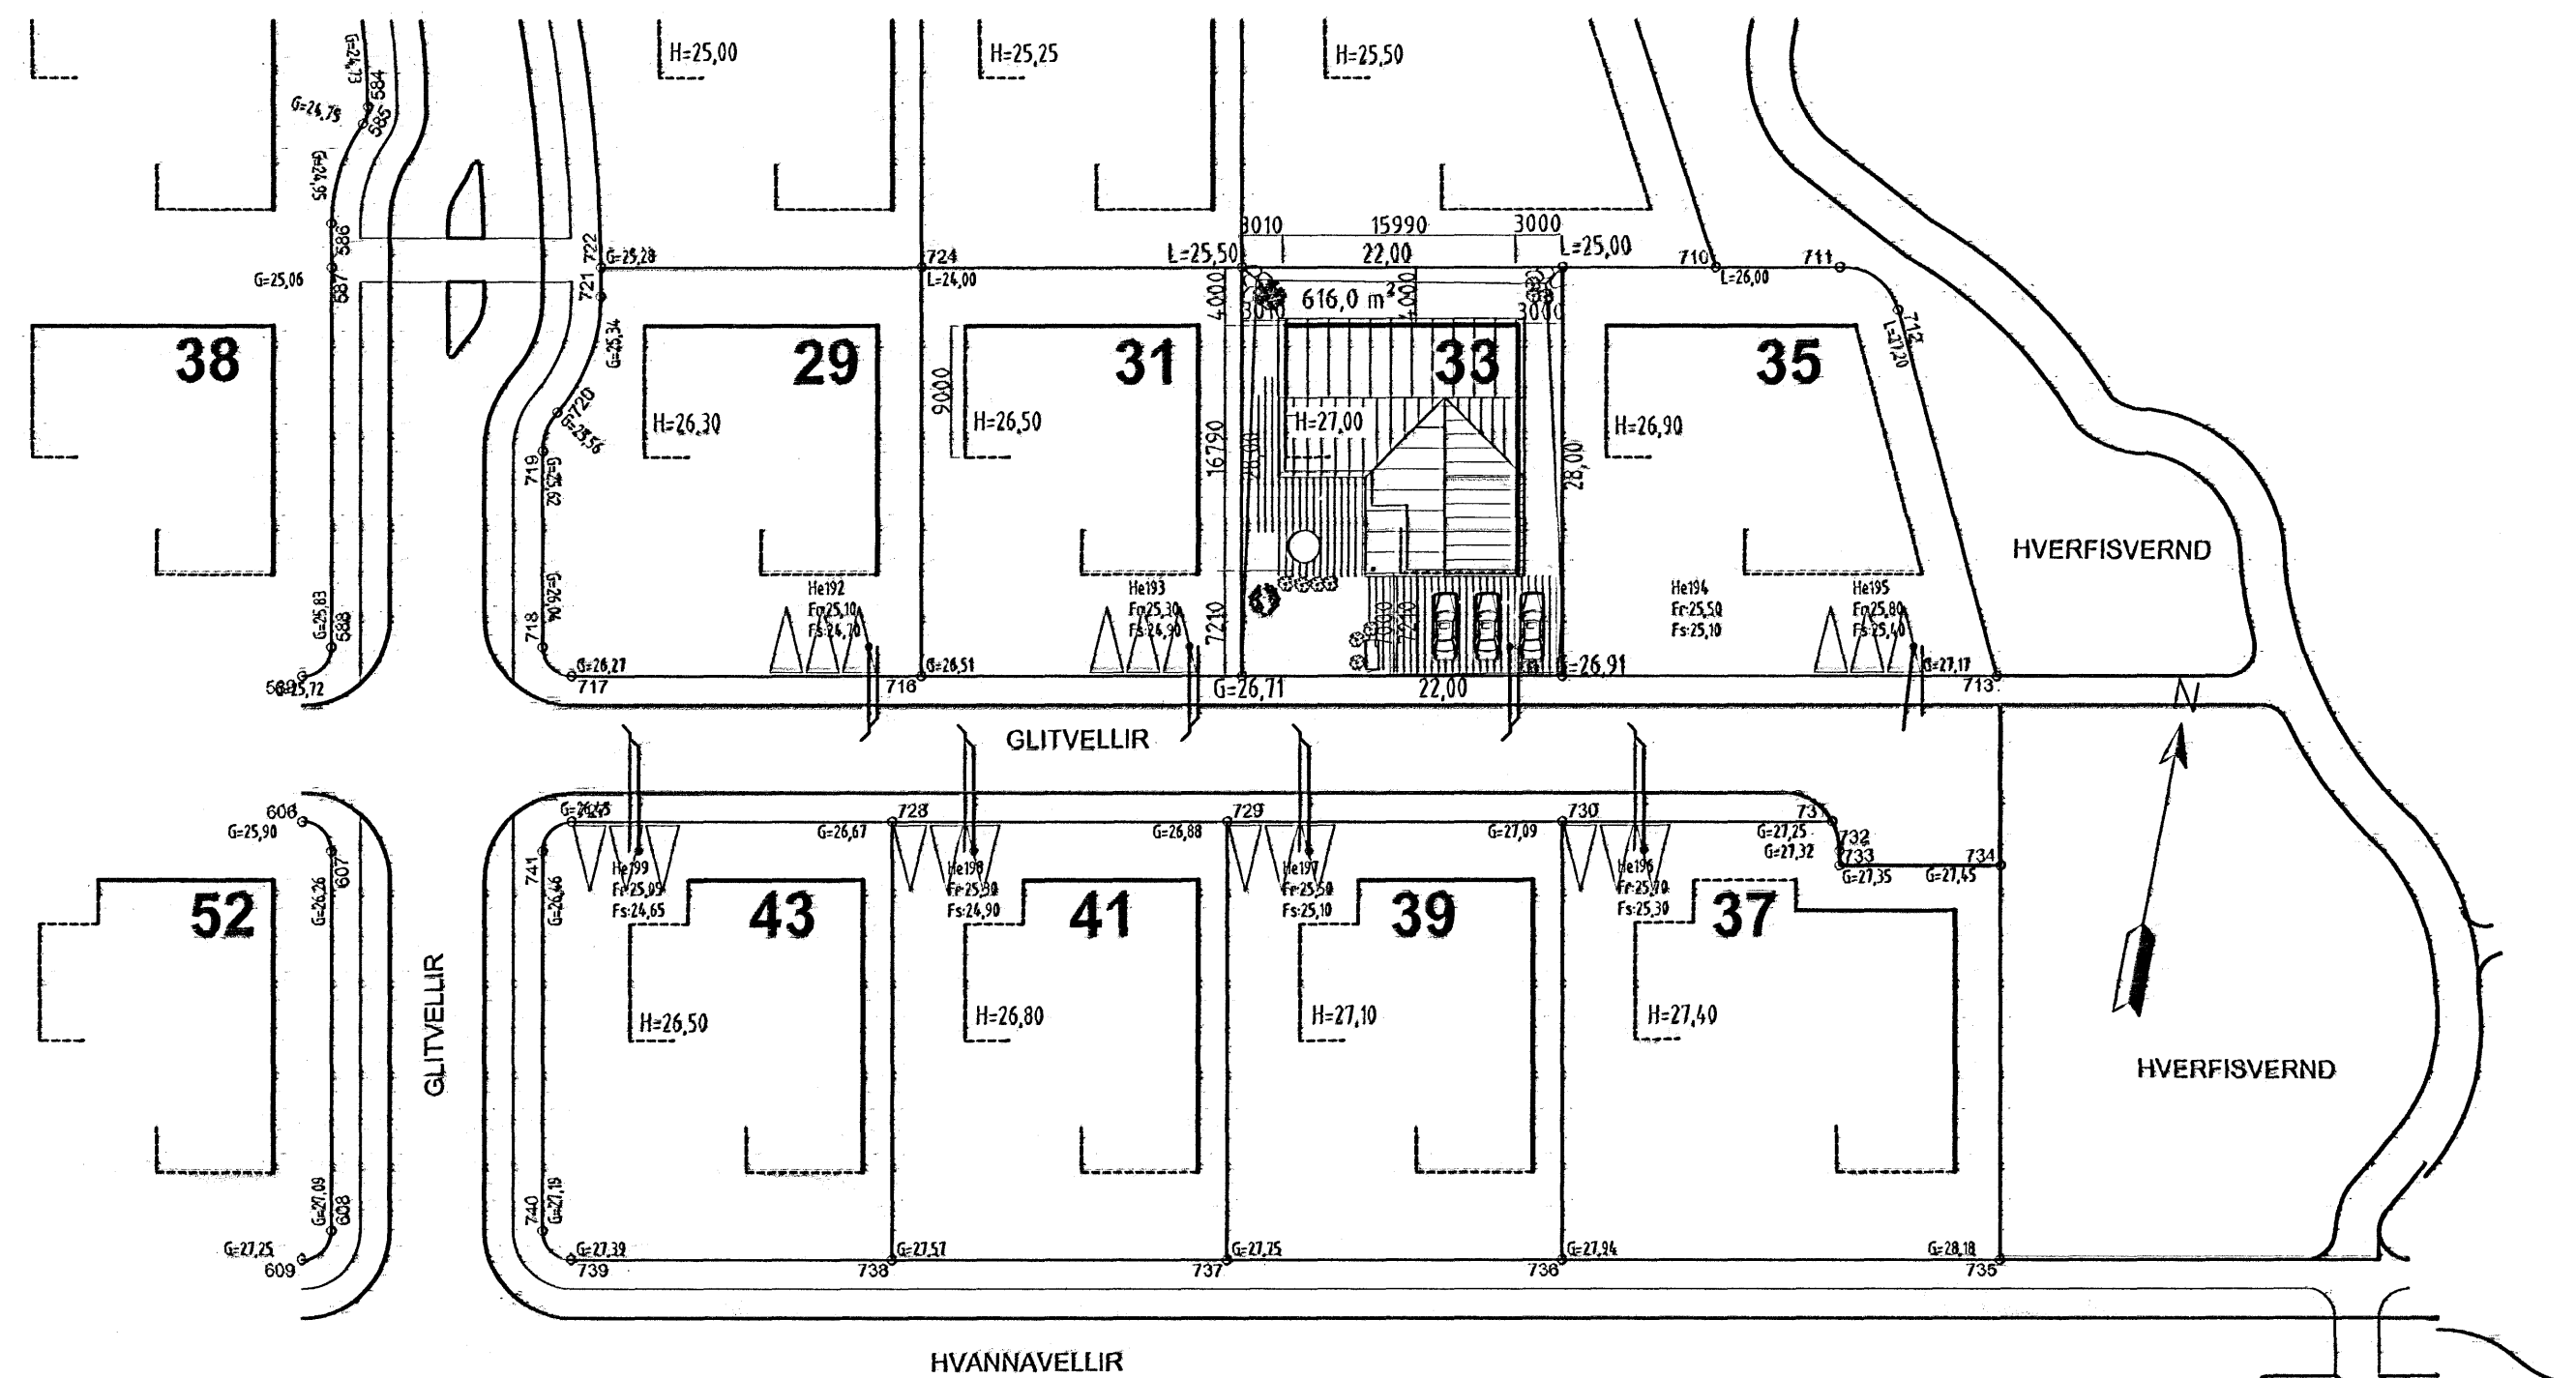

Samþykkt þann

08 NOV. 2006

Byggingafróðleikurinn í Hafnarfirði
F.h. Kristján Þorarinsson



Skráningartafla: GLITVELLIR 33 HAFNARFIRÐI		Skrásetjari: Bjarni Heiðar Geirsson																	
Landnúmer: 204350		Kennitala: 010866-5299																	
Matshlutanúmer: óþekkt		Útgáfa: 4.01b																	
Uppskipting og lýsing		Days: 31.5.2008																	
D0	D1	D2	D3	D4	Stærðir												D16	D17	
Lokun	Rými hæð-röð	Notkun texti	Höfuð-tökkun	Eignar-hald	D5 Bófnúmer m²	D6M Mílnúmer m²	D6 Slógar m²	D7 Op m²	D8 Brúttóflókur m²	D9 Brúttóflókur sh < 1,8	D10a Salarhæð mín	D10b Salarhæð max	D11 Brúttó rúmmál m³	D12 Nettóflókur m²	D13 Blítt flóarmál m²	Rekjaloka skiptarúmmál	Skiptarúmmál m³		
		Matshluti			434,2	0,0	0,0	0,0	217,1	0,0			898,4	191,1	217,1		628,254		
		Bótn											43,4						
	01	f. hæð			434,2	0,0	0,0	0,0	217,1	0,0			898,0	191,1	217,1				
A	0101	Íbúð	N	0101	167,9				167,9		2,75	4,09	574,2	146,7	167,9	3,42	501,714		
A	0102	Bílagæymsla	B	0102	49,2				49,2		2,85	2,85	140,4	44,4	49,2	2,85	126,540		
A	0103	Pakrymi	F	0101	217,1						0,00	2,33	140,4						
Athugasemdir		Bílagæymsla tilheyrir eigninni																	
		Eigninni fylgir sorggæymsla																	
		Þakrymi yfir íbúð og bílagæymslu reiknast sem eitt rými																	
Samtölur sumra																			
Eignarhald																			
	Eignar-hald	Notkun texti	Blítt flóarmál m²	Séreign m²	Séreign og sameign m²														
	0101	Íbúð	167,9	501,714	501,714														
	0102	Bílagæymsla	49,2	126,540	126,540														
	Alls		217,1	628,254	628,254														

10.10.2006
HÆÐARKÓTA GÓLFAÍ ÍBÚÐ OG BÍLSKÚR BREYTT
HÆKKAD UM 30 cm.

SGHUS AUSTURVEGI 69 800 SELFOSSI
SÍMI 482 3850 FAX 482 3851
NETFANG sghus@sghus.is
VEITFANG www.sghus.is

es TEIKNISTOFAN SUÐURLANDSBRAUT 48
S: 588-7344 FAX: 588-7343
NETFANG: kastor@simnet.is

Glitvellir 33 HAFNARFIRÐI

AFSTODUMYND MVA: 1:500
SKRÁNINGARTAFLA MVA:

HANNA: Kjarfan Sig TEIKNAR: Kjarfan / Bjarni
VERKNUMER: 6037 SKRÁRNAMN: Vnr 6037 Glitvellir 33.dwg
DAGSETNING: 06.09.2006 TEIKNING NUMER: A-01