

Sf. 19. júní 1957


Tjarnarbraut nr. 11. Hafnarf.

Þakbreyting 1:100




FYRIRSPURN UFT SVAR 29.08.2006
SIGURDÓR ADALSTEINSSON ARKITEKT


UPPBYGGING SVANA
EÐLIF: U 149 GALVSTÁLRAHNI, TIMBURBÍTAR, TRÉKLÖPNING
VEGGIR: TIMBURKLÖPNING, MALD
TVEIR STYRKTARBÍTAR FELDUR Í ÖTVEGG HUSS
SKASTÍPUR Í HLIDUN SVANA

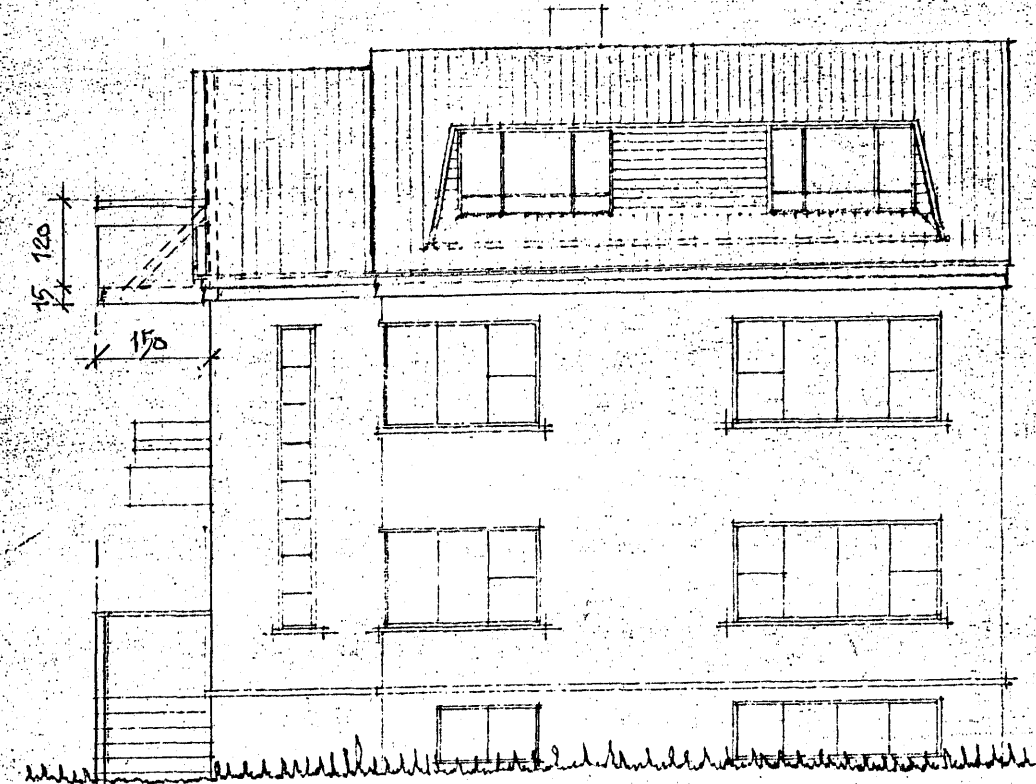


Götuhlid

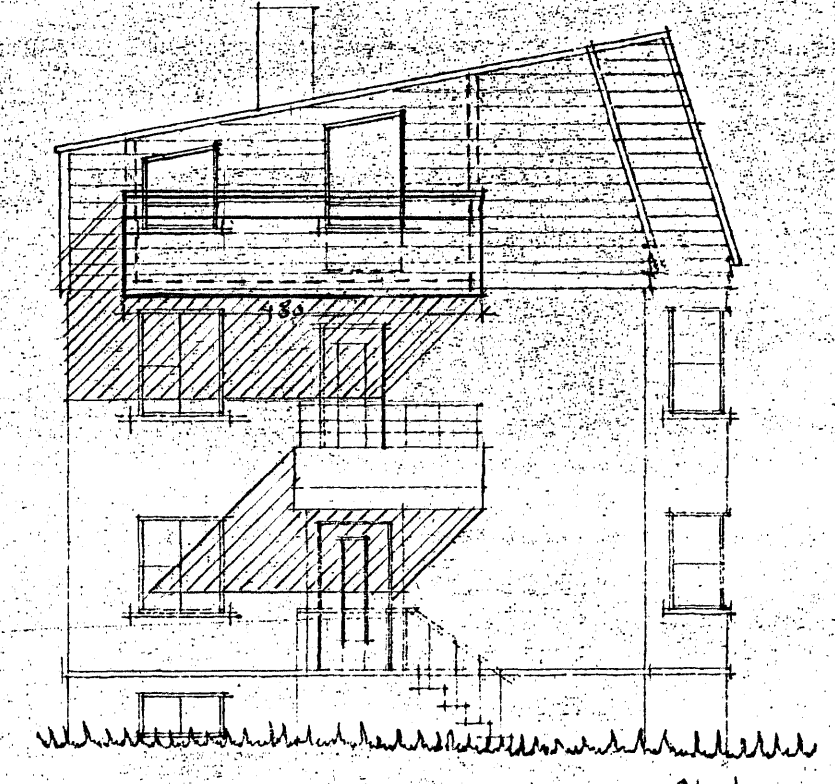


Stafn

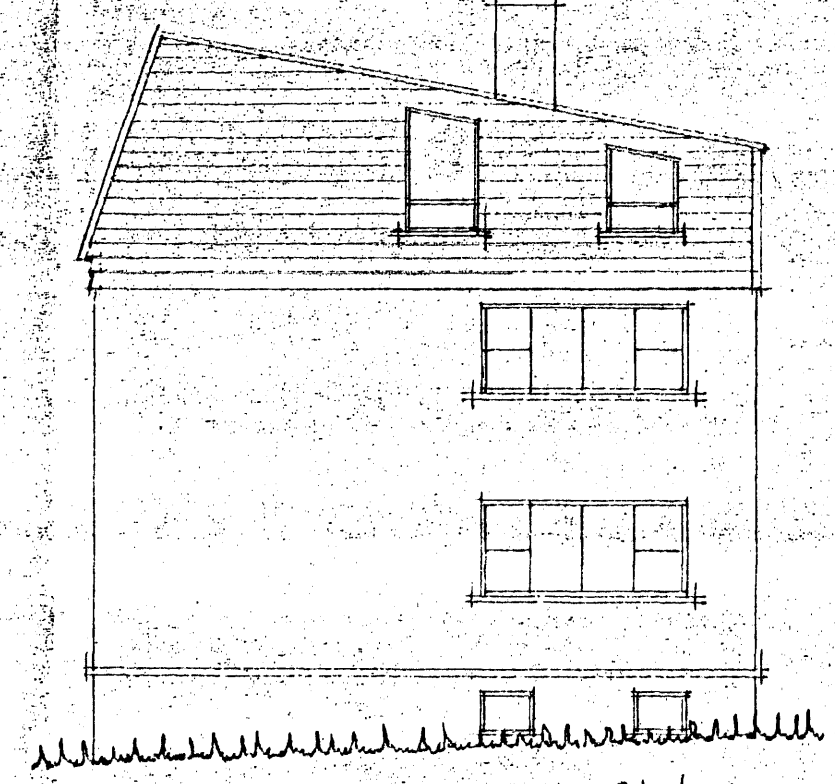


Stafn

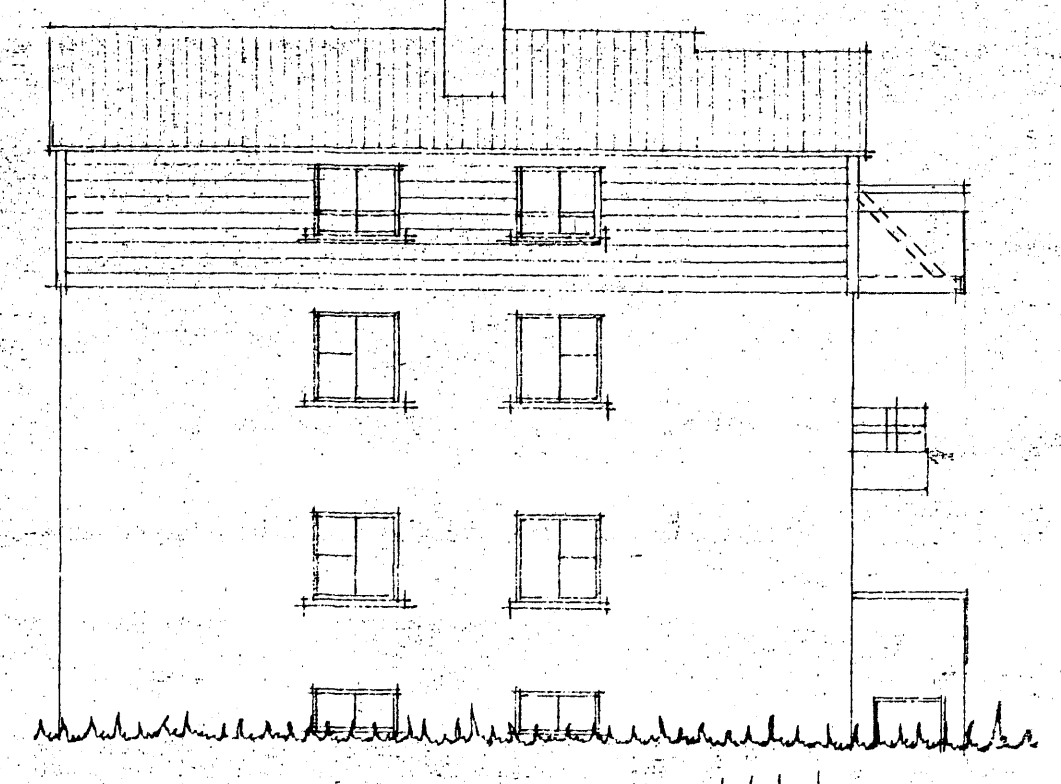


Bakhlid

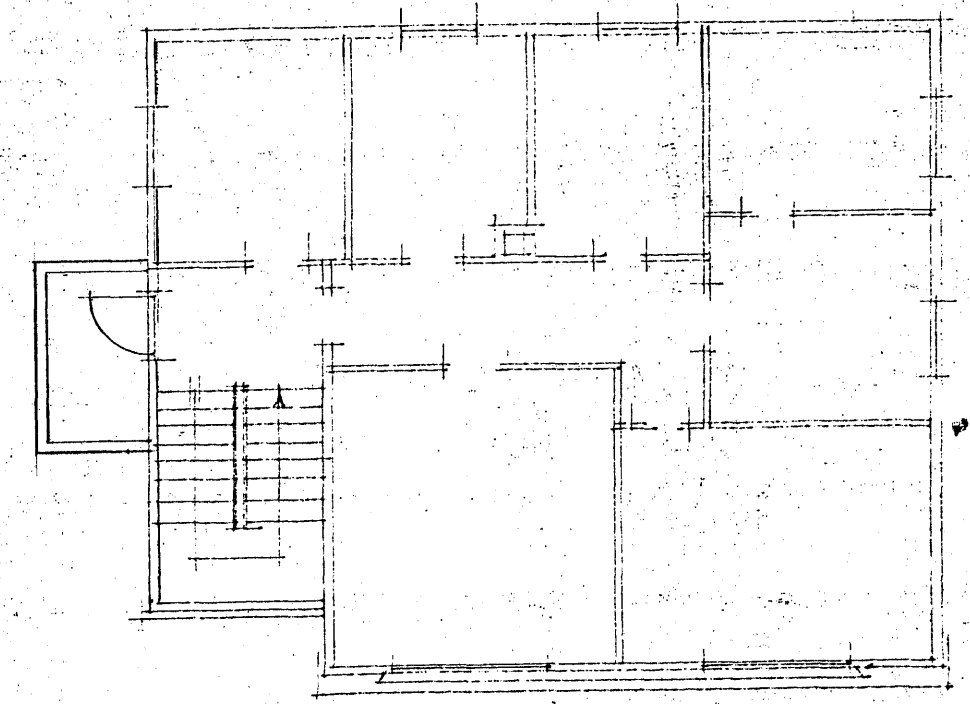


Rishæð

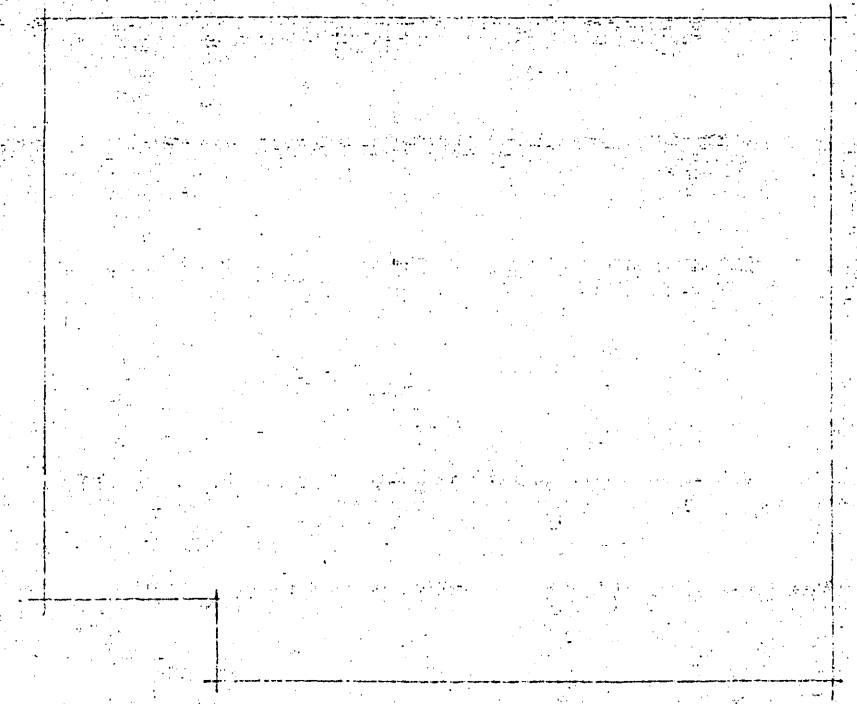

I. og II. hæð óbreytt

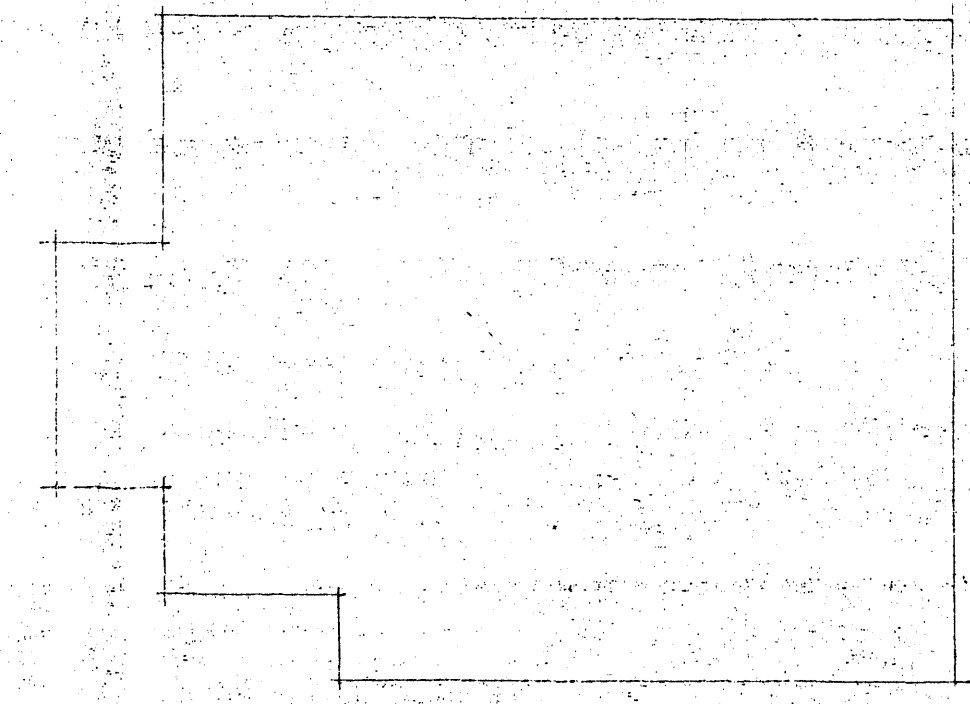

Kjallari óbreyttur

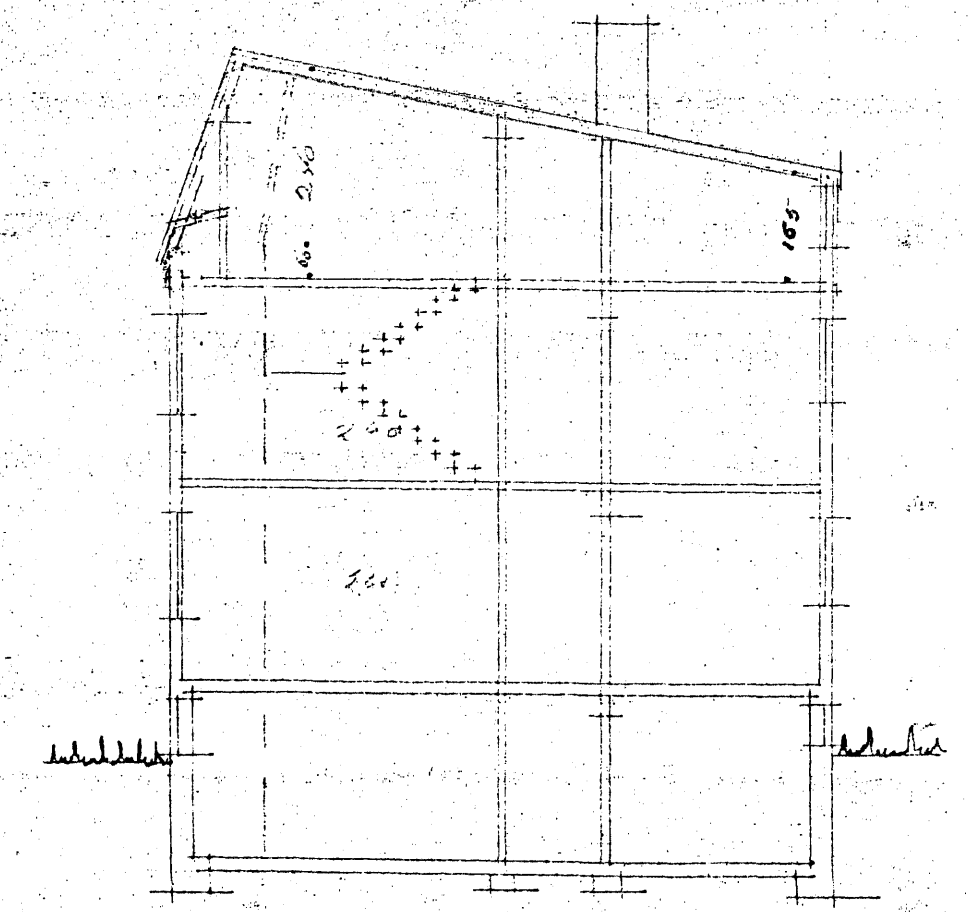

Skurður

Undirritaðis meðeigendur að lösinu
sannþykka fyrirliðandi efnum
sinn þygginga svala við efiru hæðina

24.8.2006

Blíabel' Olafsdóttir 1. hæð
Þryggur Elton (lösin) 2. hæð
Grunnur Sveinset

breytt 12.10.57
Sigrún

Hafnarbirti i ma 2 1957
Sigrún