
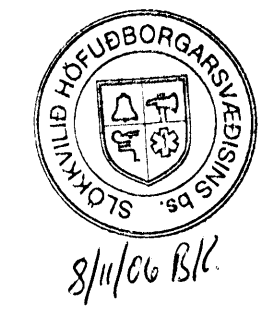


Samþykkt þann
 15 NOV. 2006
 Byggingafulltrúinn í Hafnarfirði
 F.h. Kristján Þórarinnsson

BREYTT 3 NÓV. 2006
 Beyta bílastæðum, þakgluggum reyklosun,
 sorpskýli og annar frágangur teikn.

	Verkefni	EYRATRÖÐ 14 HAFNARFIRÐI
	Heiti	ÚTLITSMYNDIR
kvarði	1:100 1:500	verk.nr 200660
dags.	1 OKT. 2006	dags br. 3. NÓV. 2006
hönnun	G. G.	teikn nr
teikn	G. G.	A-3



Hringbraut 17 220 Hafnarfirði
 s. 555-2020 FAX 555-2021
 Gísli G. Gunnarsson BFÍ kt, 020649-2409